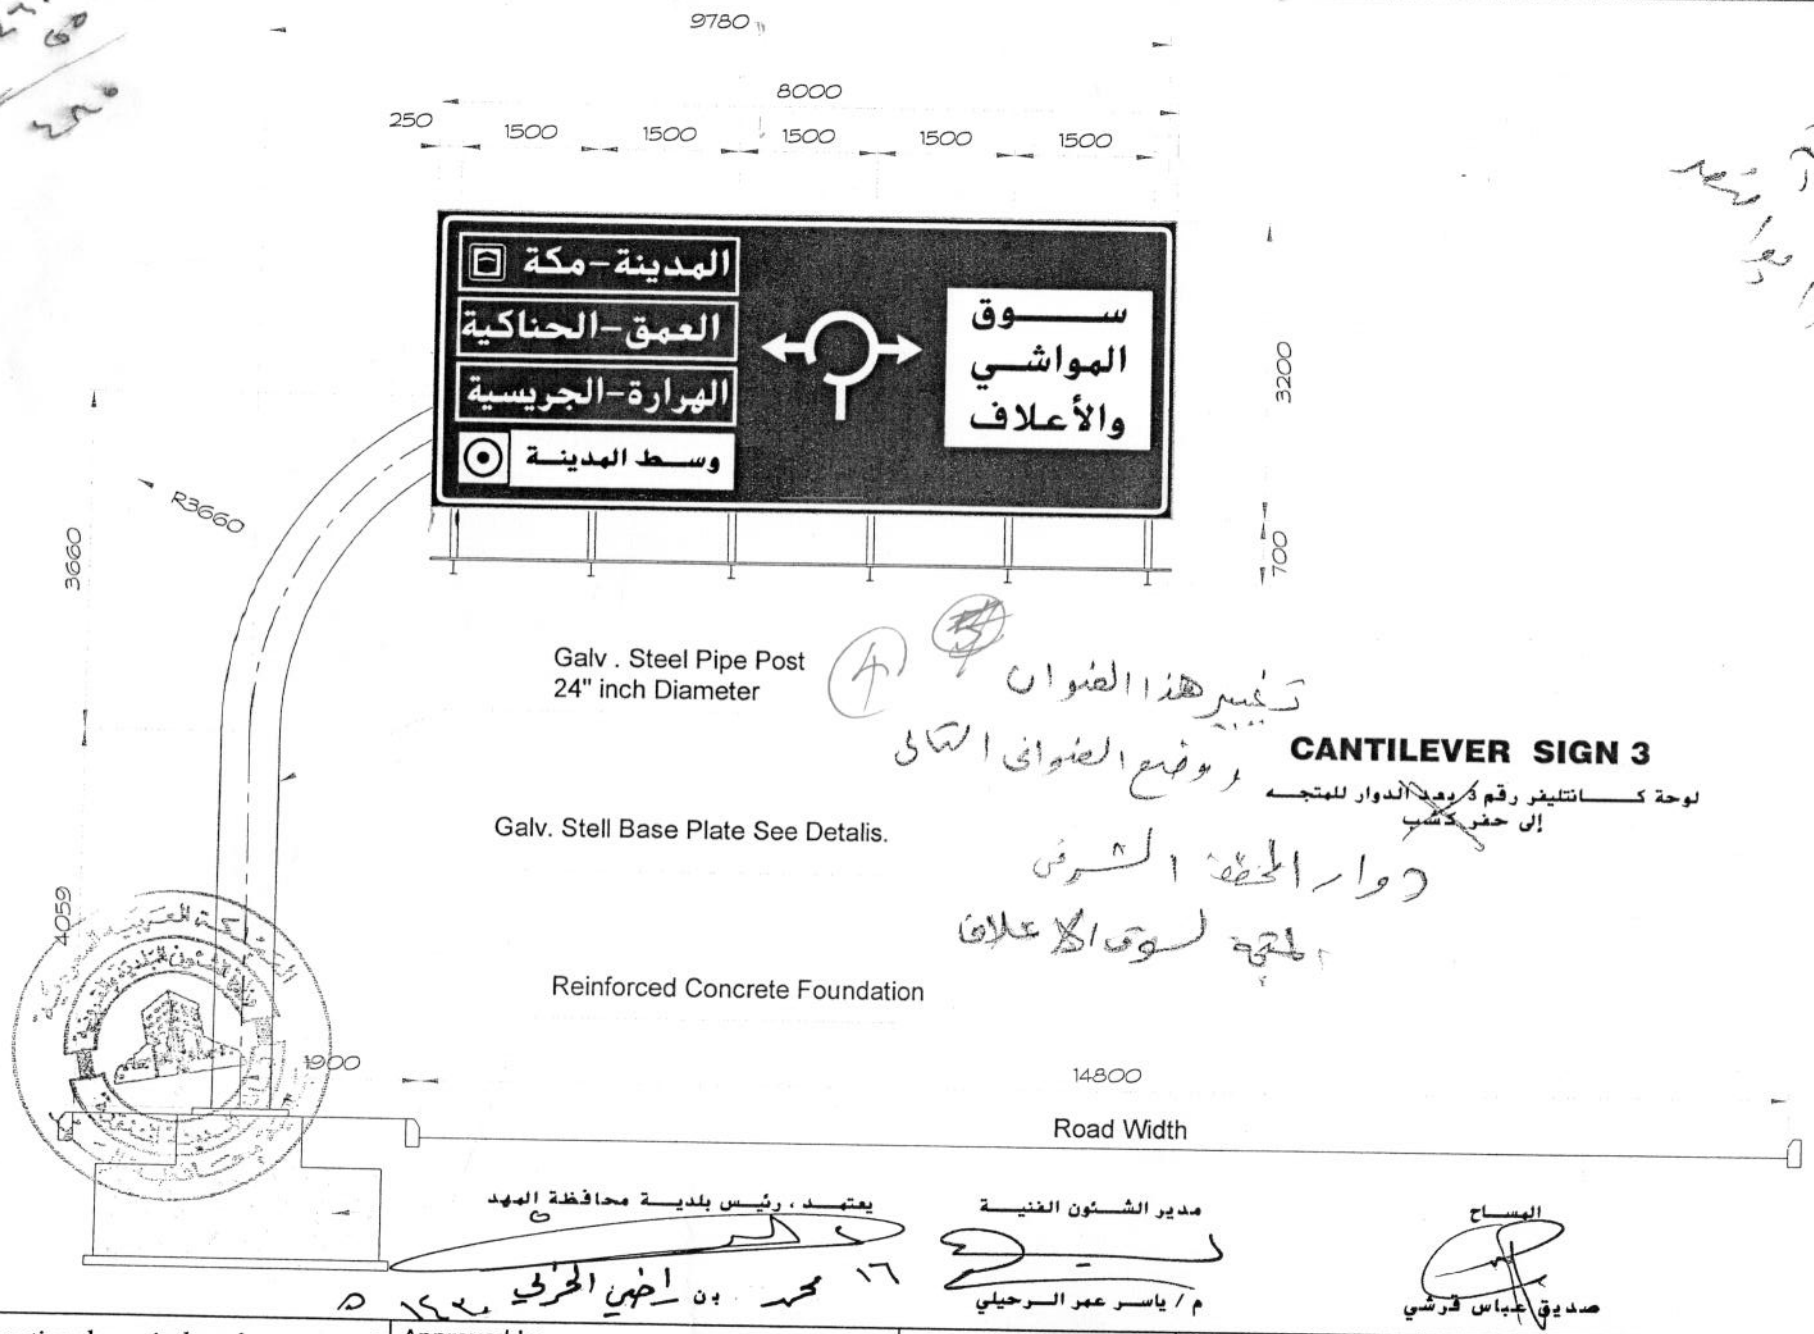

تغيير هذا العنوان
و وضع العنوان التالي

CANTILEVER SIGN 3

لوحة كانتليفر رقم ٣ بعد الدوار للمتجه
إلى حفر كشب

دوار الحفة الشرقي
المتجه لسوق الأعلاف

يعتمد ، رئيس بلدية محافظة المهد
محمد بن أحمد الحربي ١٦

مدير الشئون الفنية
م / ياسر عمر الرحيلي

المساح
صديق عباس قرشي

ll design information shown is the sole property of d-Art Medyan Sings and remains so until a contract r manufacture and supply or installation is mutually nfirmed.It cannot be copied or in any form by third

Approved by Client:	Project: CANTILEVER SIGN	Drawn: ABUNNASR	Date: 09/05/1430
Signature:		Units: millimeters	Scale: nts
	Client:	Ref.no.	Rev: 1

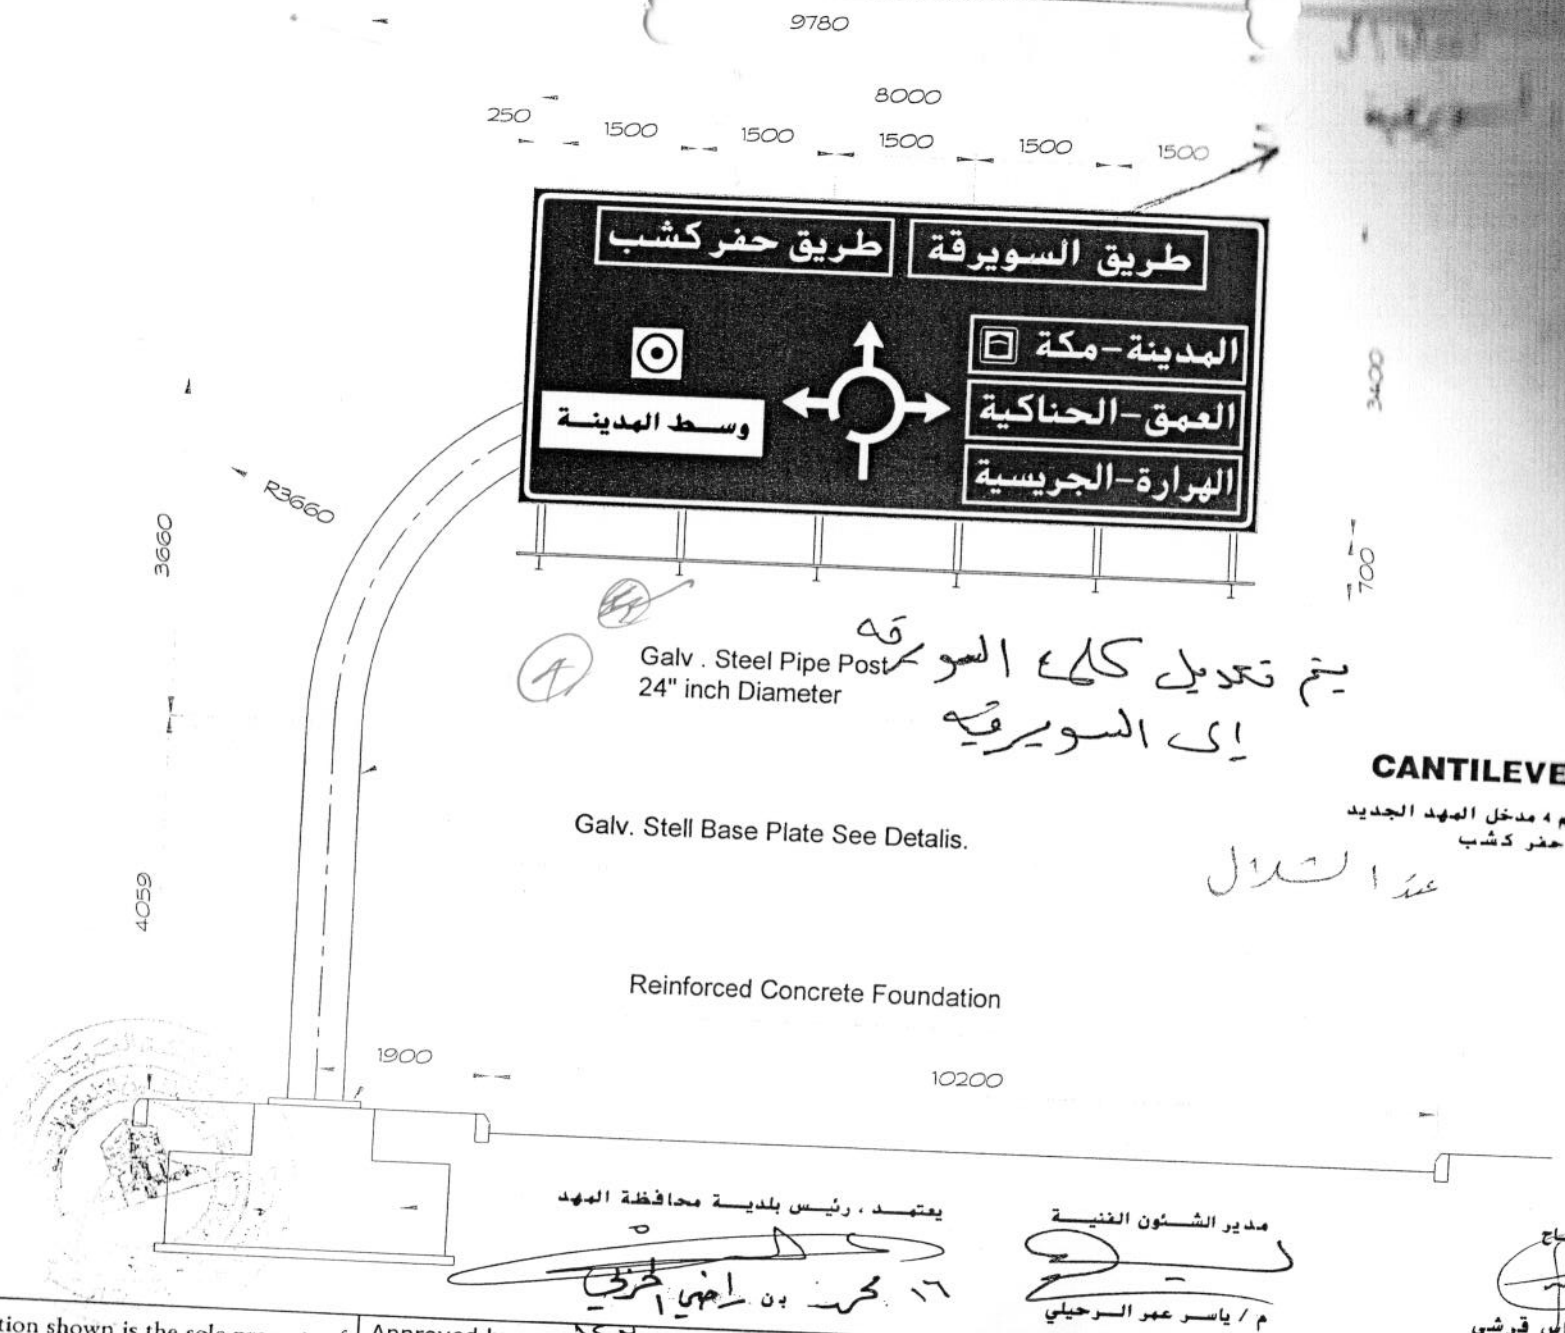

يتم تعديل كلمة السويرقه
إلى السويريه

عدا الدلال

CANTILEVER SIGN 4

موقع اللافتة رقم ٤ مدخل المهد الجديد
بعد دوار حفر كشب

يعتمد ، رئيس بلدية محافظة المهد محمد بن أحمد الحربي ١٦ ١٤٢٠	مدير الشئون الفنية م / ياسر عمر الرحيلي	المساح صديق عباس قرشي		

l design information shown is the sole property of -Art Medyan Sings and remains so until a contract manufacture and supply or installation is mutually ıfirmed.It cannot be copied or in any form by third rties without written consent from the owner.

Approved by Client:		Project: CANTILEVER SIGN	Drawn: ABUNNASR	Date: 09/05/1430
Signature:			Units: millimeters	Scale: nts
Date: / / 2009	ادارت مديان للإعلان ADART MEDYAN SIGNS	Client: AL MAHD MUNICIPALITY	Ref.no.	Rev: 1

المملكة العربية السعودية
وزارة الشئون البلدية والقروية
إدارة بلدية محافظة المهد

عناية ١٢ أبو النصر

A BOANSR

مسودة

الموضوع: .....

قبل صوار حفر كت
للداخل محافظة المهد باتجاه دخول المهد

لوح كانتيلفر
Cantilever
Number 17

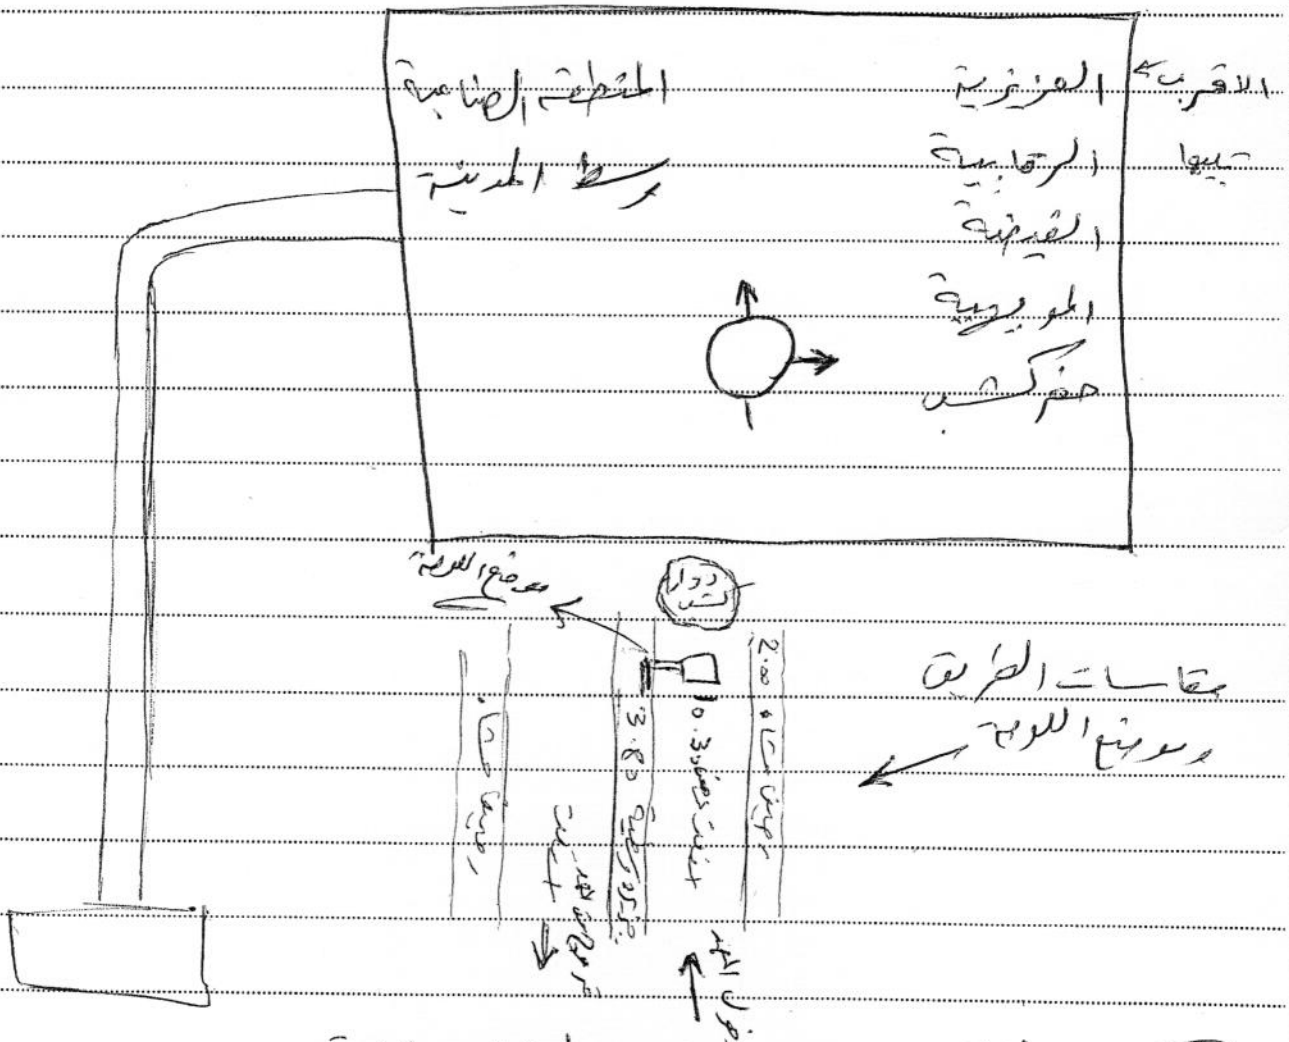

مدير الشئون الفنية
م/ياسر محمد الحياكي

المراقب الفني

07-JUN-2009 11:57AM FROM-ADART MEDYAN SIGNS T-831 P.002 F-389 +966-1-4980711

CANTILEVER 18"
CONCRETE FOUNDATION DETAILS

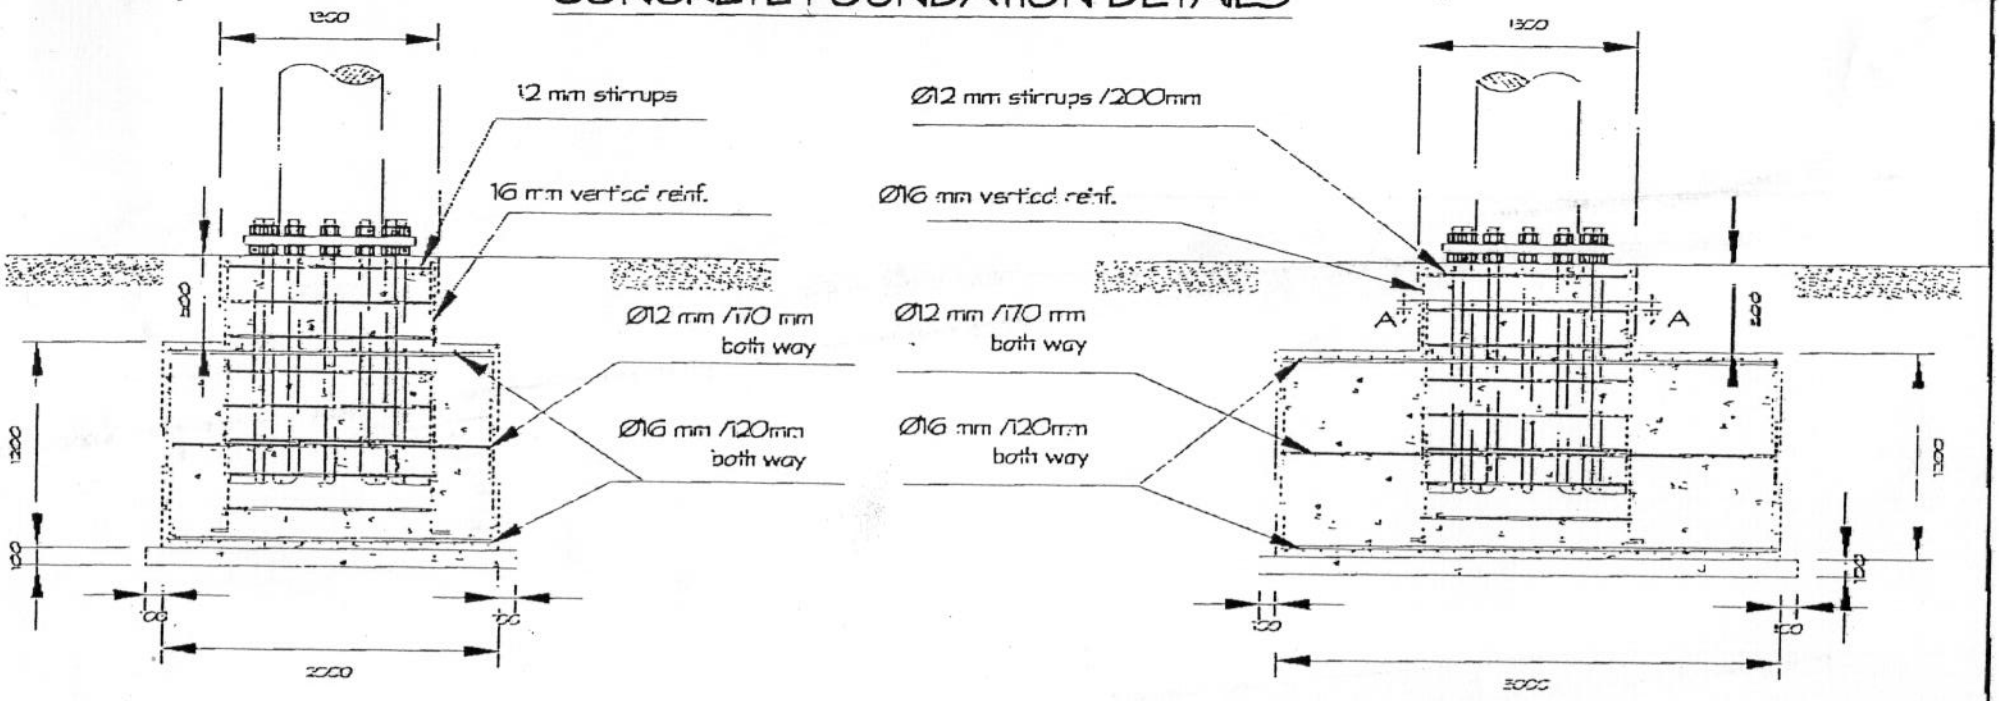

يعتمد ، رئيس بلدية محافظة المهد

محمد بن راضي الحربي

رئيس قسم الدراسات والمشاريع

م/ ياسر بن محمد الرحيلي

المراجع الفني

أديب الصاوي

l design information shown is the sole property of l-Art Medyan Sings and remains so until a contract · manufacture and supply or installation is mutually nfirmed.It cannot be copied or in any form by third rties without written consent from the owner.

أد-آرت ميديان للإعلان
ADART MEDYAN SIGNS

CANTILEVER SIGN

مشروع تسمية وترقيم شوارع وأحياء مدينة المهد
رقم العقد -1428 هـ

Drawn: ABUKHASR	Date: 04/06/2009
Units: millimeters	Scale: nts
Ref.no.	Rev: 0
checked by: Eng:A.Nassar	Date: 11/06/1430

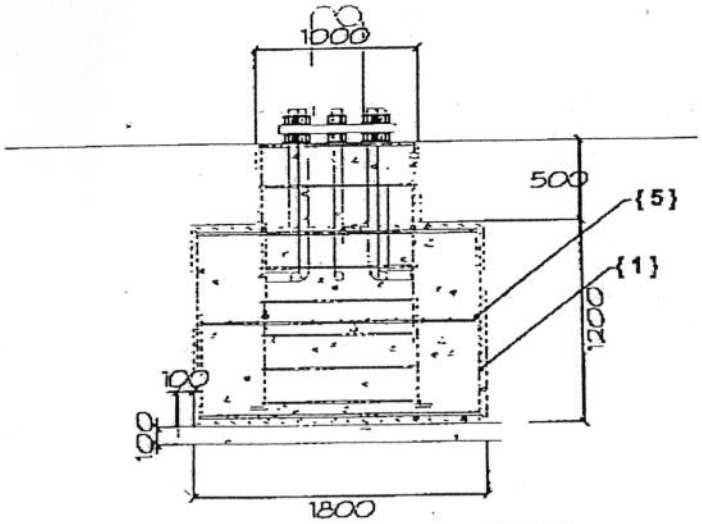

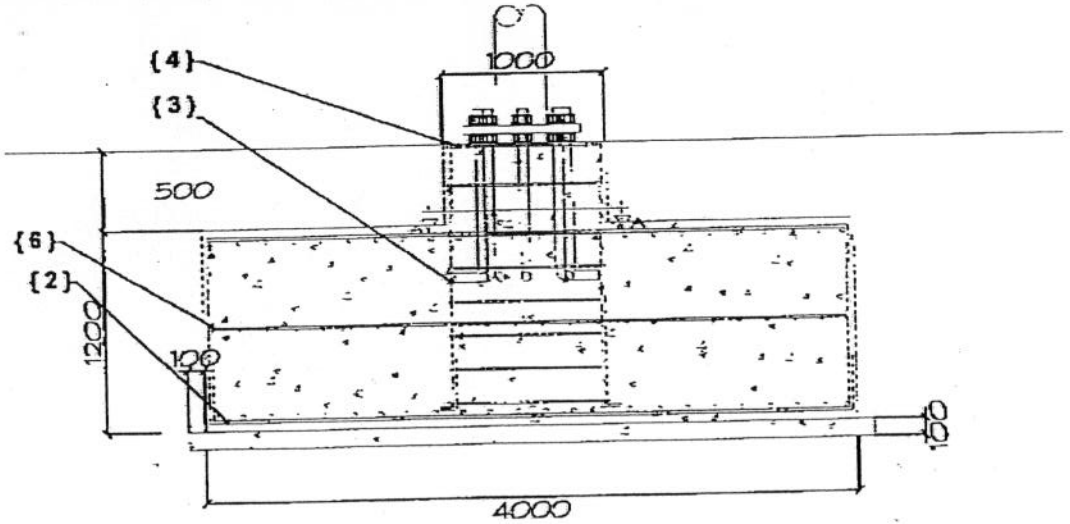

جدول حديد التسليح

الرقم	العدد	القطر	الشكل
{1}	24	Ø 16	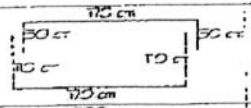
{2}	18	Ø 16	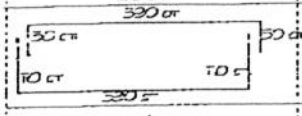
{3}	24	Ø 16	
{4}	7	Ø 12	
{5}	23	Ø 12	
{6}	12	Ø 12	

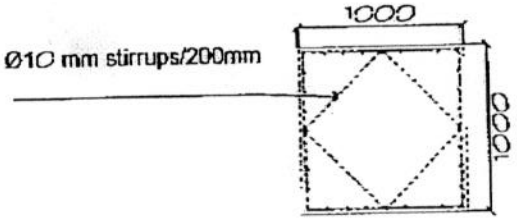

رئيس قسم الدراسات والمشاريع

المهندس / ياسر بن محمد الرحيلي

يعتمد ، رئيس بلدية محافظة المهد

محمد بن راضي الحربي

المراجع الفني

أديب الصلاوي

All design information shown is the sole property of Ad-Art Medyan Sings and remains so until a contract for manufacture and supply or installation is mutually confirmed.It cannot be copied or in any form by third parties without written consent from the owner.

أد-آرت مديان للإعلان
AD-ART MEDYAN SIGNS

GANTRY SIGN

مشروع تسمية وترقيم شوارع وأحياء مدينة المهد
رقم العقد -1428 هـ

Drawn: ABUNNASR	Date: 04/05/2009
Units: millimeters	Scale: nts
Ref.no.	Rev: 0
checked by: Eng.Alnssar	Date: 11/06/1430

CANTILEVER 18"
CONCRETE FOUNDATION DETAILS

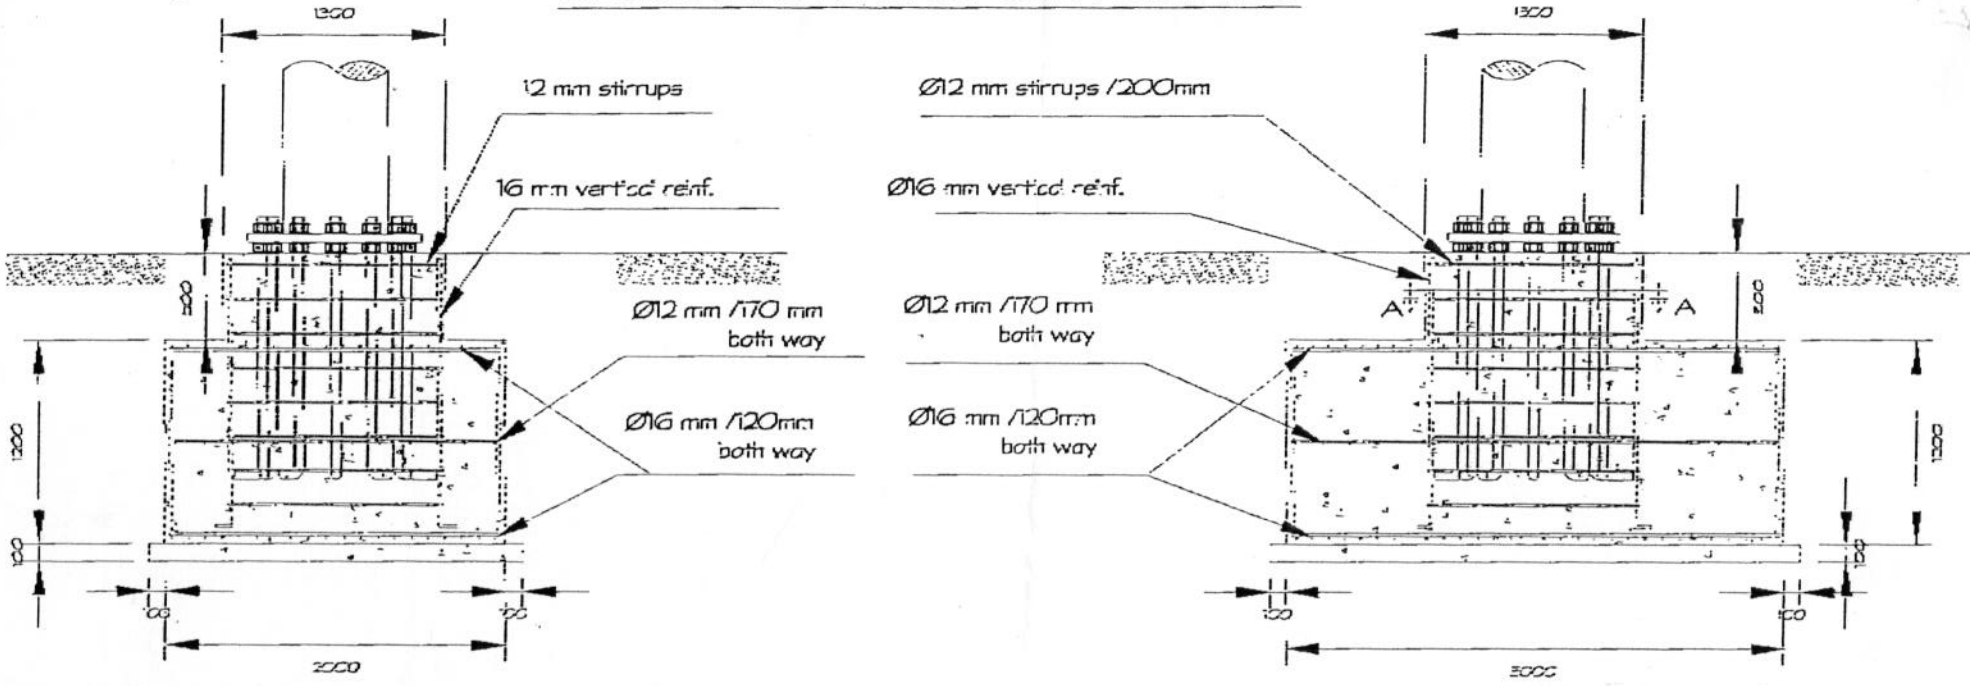

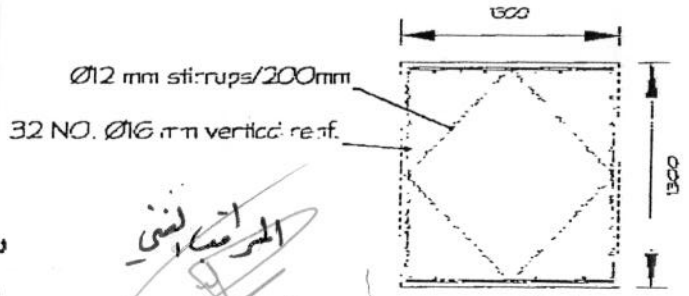

يعتمد ، رئيس بلدية محافظة المهد

محمد بن راضي الحرازي

١٤٢٩

رئيس قسم الدراسات والمشاريع

م/ ياسر بن عمر الرحيلي

المراجعة الفنية

د/ أديب الصاوي

l design information shown is the sole property of l-Art Medyan Sings and remains so until a contract · manufacture and supply or installation is mutually nfirmed.It cannot be copied or in any form by third rties without written consent from the owner.

ادـارت مديان للإعلان
ADART MEDYAN SIGNS

CANTILEVER SIGN

مشروع تسمية وترقيم شوارع وأحياء مدينة المهد
رقم العقد -1428 هـ

Drawn: ABUHMASR	Date: 04/06/2009
Units: millimeters	Scale: nts
Ref.no.	Rev: 0
checked by: Engr.A.Nassar	Date: 11/06/1430

07-JUN-2009 11:57AM FROM-ADART MEDYAN SIGNS T-831 P.002 F-389 +966-1-4980711

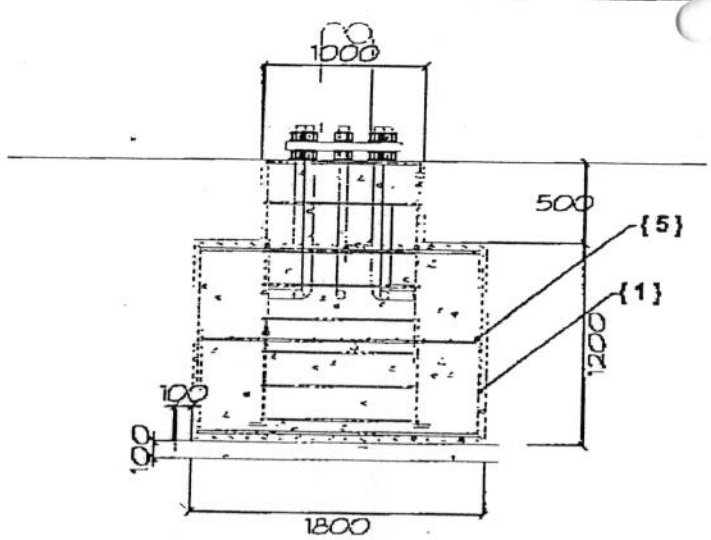

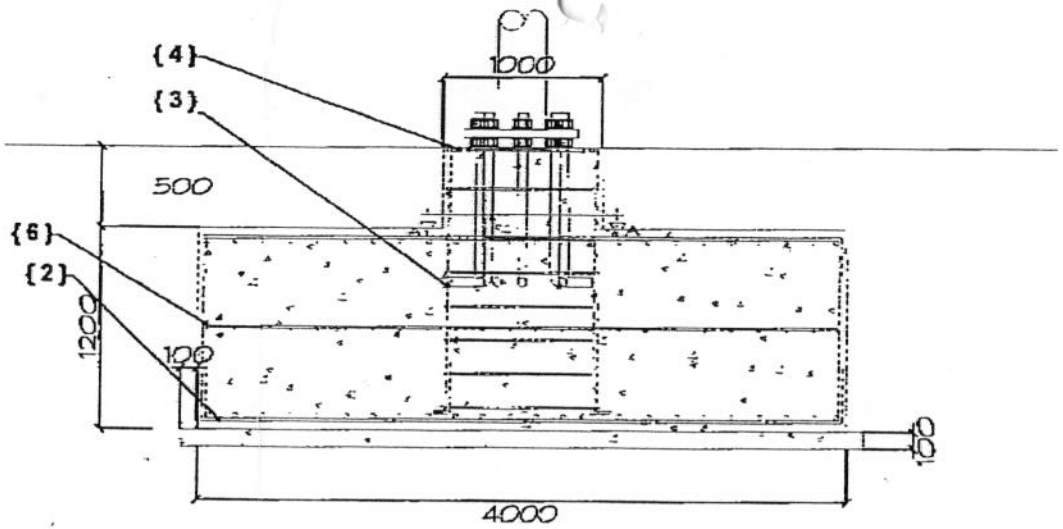

جدول حديد التسليح

الرقم	العدد	القطر	الشكل
{1}	24	Ø 16	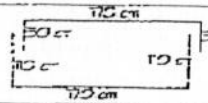
{2}	18	Ø 16	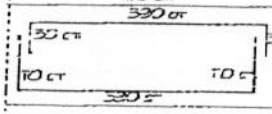
{3}	24	Ø 16	
{4}	7	Ø 12	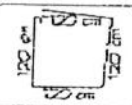
{5}	23	Ø 12	
{6}	12	Ø 12	

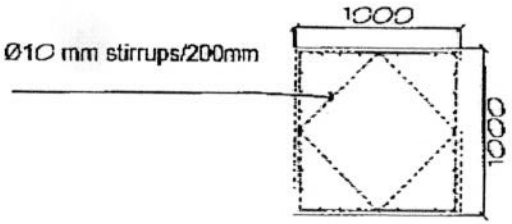

يعتمد ، رئيس بلدية محافظة المهد

محمد بن راضي الحرفي

رئيس قسم الدراسات والمشاريع

المهندس / ياسر بن محمد لوحيشي

المراجع الفني

أديب الصلاوي

All design information shown is the sole property of Ad-Art Medyan Sings and remains so until a contract for manufacture and supply or installation is mutually confirmed.It cannot be copied or in any form by third parties without written consent from the owner.

أد-آرت مديان للإعلان
ADART MEDYAN SIGNS

GANTRY SIGN

مشروع تسمية وترقيم شوارع وأحياء مدينة المهد
رقم العقد 1428-

Drawn: ABUNNASR	Date: 04/05/2009
Units: millimeters	Scale: nts
Ref.no.	Rev: 0
checked by: Eng.Alhssar	Date: 11/06/1430

10-JUN-2009 10:04AM FROM-ADART MEDYAN SIGNS T-864 P.002 F-463 +966-1-4980711

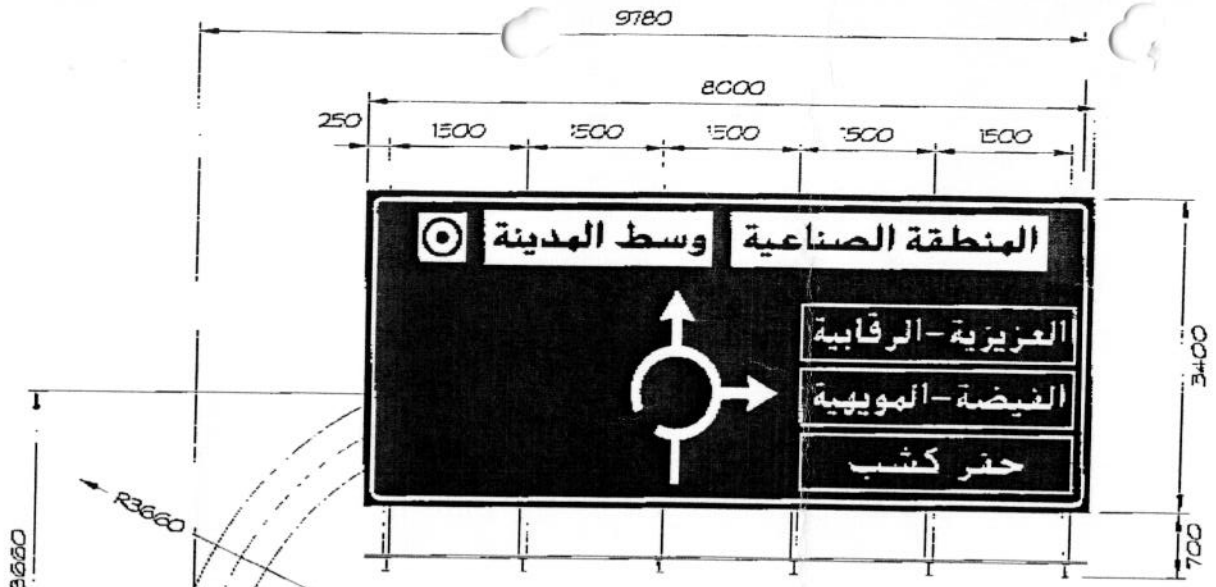

مدخل المهد الرئيسي
بعد خط السيول

CANTILEVER SIGN 5

لوحة كانتليفر رقم 5 قبل دوار حفر كشب
للداخل محافظة المهد باتجاه دخول المهد

المساح	مدير الشئون الفنية	يعتمد ، رئيس بلدية محافظة المهد
صديق عباس قرشي	م / ياسر عمر الرحيلي	محمد بن راضي الحربي

. design information shown is the sole property of -Art Medyan Sings and remains so until a contract manufacture and supply or installation is mutually nfirmed.It cannot be copied or in any form by third rties without written consent from the owner.

Approved by Client:	Project: CANTILEVER SIGN	Drawn: ABUNNASR	Date: 15/06/1430
Signature:		Units: millimeters	Scale: nts
Date: / / 009	Client: . MAHD MUNICIPALITY	Ref.no.	Rev: 0
		checked by: Engr.A.Nassar	Date: 08/06/2009

إدارت مديان للإعلان
ADART MEDYAN SIGNS

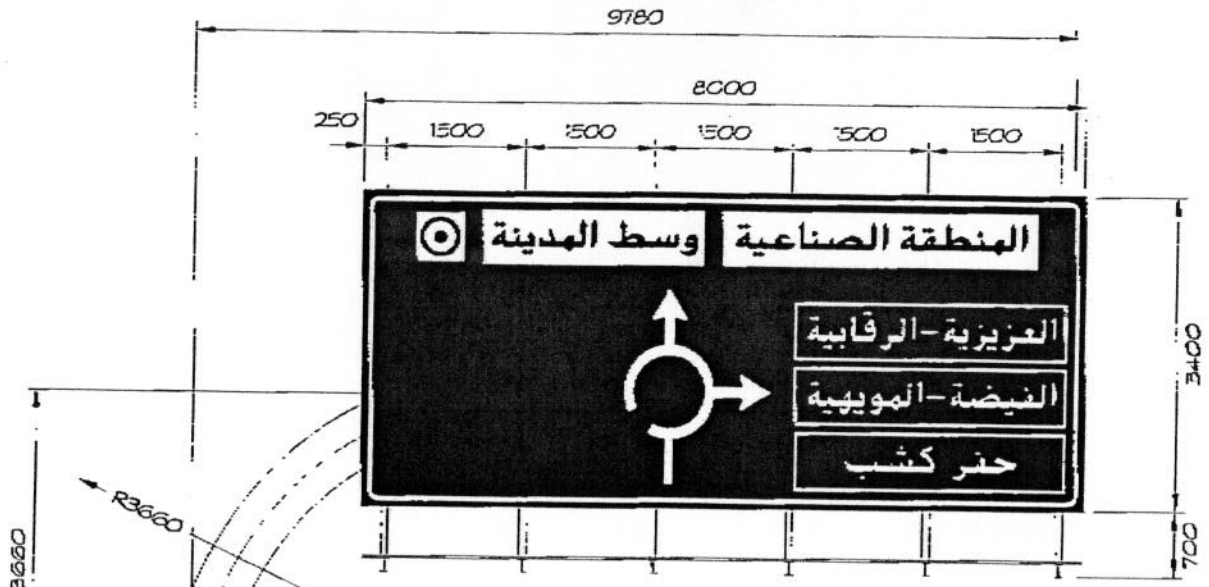

مدخل المهد الرئيسي
بعد خط السوق

CANTILEVER SIGN 5

لوحة كـــــانتليفر رقم 5 قبـل دوار حفر كشب
للداخل محافظة المهد باتجـاه دخول المهد

يعتمـــد ، رئيـس بلديـــة محافظة المهد	مدير الشـئون الفنيـــة	المســاح
محمد بن راضي الحربي	م / ياسـر عبد الـرحيلي	صديق عباس قرشي

. design information shown is the sole property of -Art Medyan Sings and remains so until a contract manufacture and supply or installation is mutually nfirmed.It cannot be copied or in any form by third rties without written consent from the owner.

Approved by Client:		Project: CANTILEVER SIGN	Drawn: ABUNHASR / Date: 15/06/1430
Signature:			Units: millimeters / Scale: nts
Date: / / 2009		Client: MAHD MUNICIPALITY	Ref.no. / Rev: 0
			checked by: Engr.A.Nassar / Date: 08/06/2009

ادارت مديان للاعلان
adart medyan signs

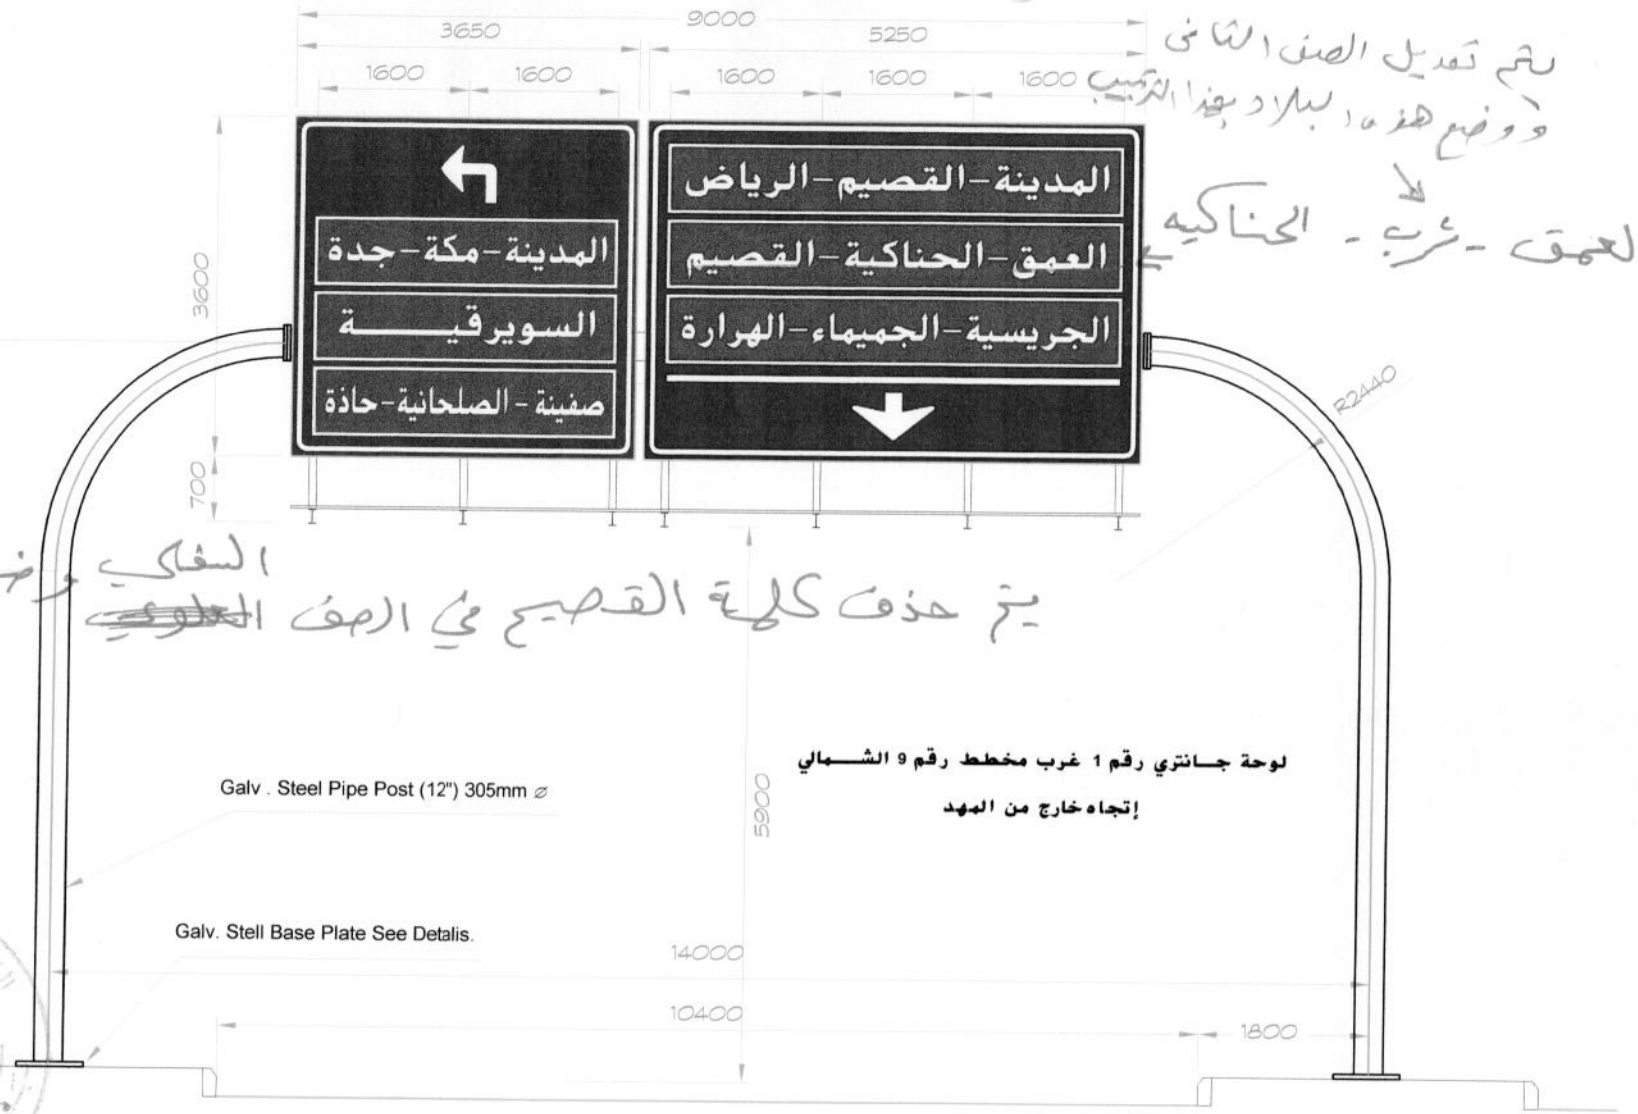

لوحة جانتري رقم 1 غرب مخطط رقم 9 الشمالي

إتجاه خارج من المهد

يعتمد ، رئيس بلدية محافظة المهد

محمد بن راجي الرحيلي

مدير الشئون الفنية

م / ياسر عمر الرحيلي

المساح

صديق عباس قرشي

All design information shown is the sole property of Ad-Art Medyan Sings and remains so until a contract for manufacture and supply or installation is mutually confirmed.It cannot be copied or in any form by third parties without written consent from the owner.

Approved by Client:		Project: GANTRY SIGN	Drawn: ABUNNASR	Date: 09/05/1430
Signature:	أد-آرت مديان للإعلان ADART MEDYAN SIGNS		Units: millimeters	Scale: nts
Date: / / 2009		Client: AL MAHD MUNICIPALITY	Ref.no.	Rev: 1
			checked by: Engr.A.Nassar	Date: 04/05/2009

تعدل إلى
الصعبة

يتم تعديل كلمة الصعبه إلى الصعبة

لوحة جـانتري رقم 2 قبـل دوار حفر كشب

يعتمـد ، رئيـس بلديـة محافظة المهد
محمد بن أحمد الحربي

مدير الشـئون الفنيـة
م / ياسـر عمر الـرحيلي

المسـاح
صديق عباس قرشي

All design information shown is the sole property of Ad-Art Medyan Sings and remains so until a contract for manufacture and supply or installation is mutually confirmed.It cannot be copied or in any form by third parties without written consent from the owner.

Approved by Client:		Project: GANTRY SIGN	Drawn: [illegible]	
Signature:			Units: millimeters	Scale: nts
Date: / / 2009	أد-آرت ميديان للإعلان AD ART MEDYAN SIGNS	Client: AL MAHD MUNICIPALITY	Ref.no. Rev: 1	
			Date: 07/05/2009	

آد-آرت مديان للإعلان
ADART MEDYAN SIGNS
شركة ذات مسئولية محدودة - رأس المال المدفوع ٣,٨٠٠,٠٠٠ ريال سعودي - ترخيص ١٠٦/ص - ١٤٠٢ - س.ت ٤٥٣٥٤ - ١٠١٠٠ - رقم العضوية ٢٠٨٠٢
Tel: 01-4981203 • Fax: 01-4980711
E-mail: adartsigns@awalnet.net.sa
Web: www.adartmedyansigns.com
Mailing Add: P.O. Box 15150, Riyadh
11444 Kingdom of Saudi Arabia

ABOANWSR

التاريخ: ١٤٣٠/٠٥/١٤هـ
الموافق : ٢٠٠٩/٠٥/٠٩م
الرقم : ٤٦٥/٢٠٠٩م

سعادة / رئيس بلدية محافظة مهد الذهب المـوقـــر

السلام عليكم ورحمة الله وبركاته .

إشـــارة إلى مشـــروع تسمـــية وترقيم أحياء وشـــوارع مدينة المهد رقـــم ١٤٢٨/١٤٠هـــ . نوافيكم ربطاً المخططات التنفيذية المعدلة حسب طلبكم لعدد ٤ لوحات إرشادية من نوع كابولية (كانتليفر) وكـــذلك عـــدد ٢ لوحات إرشادية من نوع قنطرية (جانتري) بالطرق الرئيسية عند مـــداخل مدينة المهد .

والمرجوا من سعادتكم توجيه من يلزم لمراجعة المخططات المرفقة واعتمادهـــا وذلك قبل البدء بالتنفيذ كما نأمل تزويدنا بأعمال البنود المتبقية حتى نتمكن وإياكم من أنهاء المشروع في الوقت المحدد.

شاكرين لسعادتكم كريم تعاونكم.

وتفضلوا بقبول فائق التحية والتقدير.

شركة آد – آرت مديان للإعلان

المدير العـــــام

أبوالنصر

Your Image In Expert Hands
MOODY INTERNATIONAL
ISO 9001 : 2000
CERTIFIED COMPANY

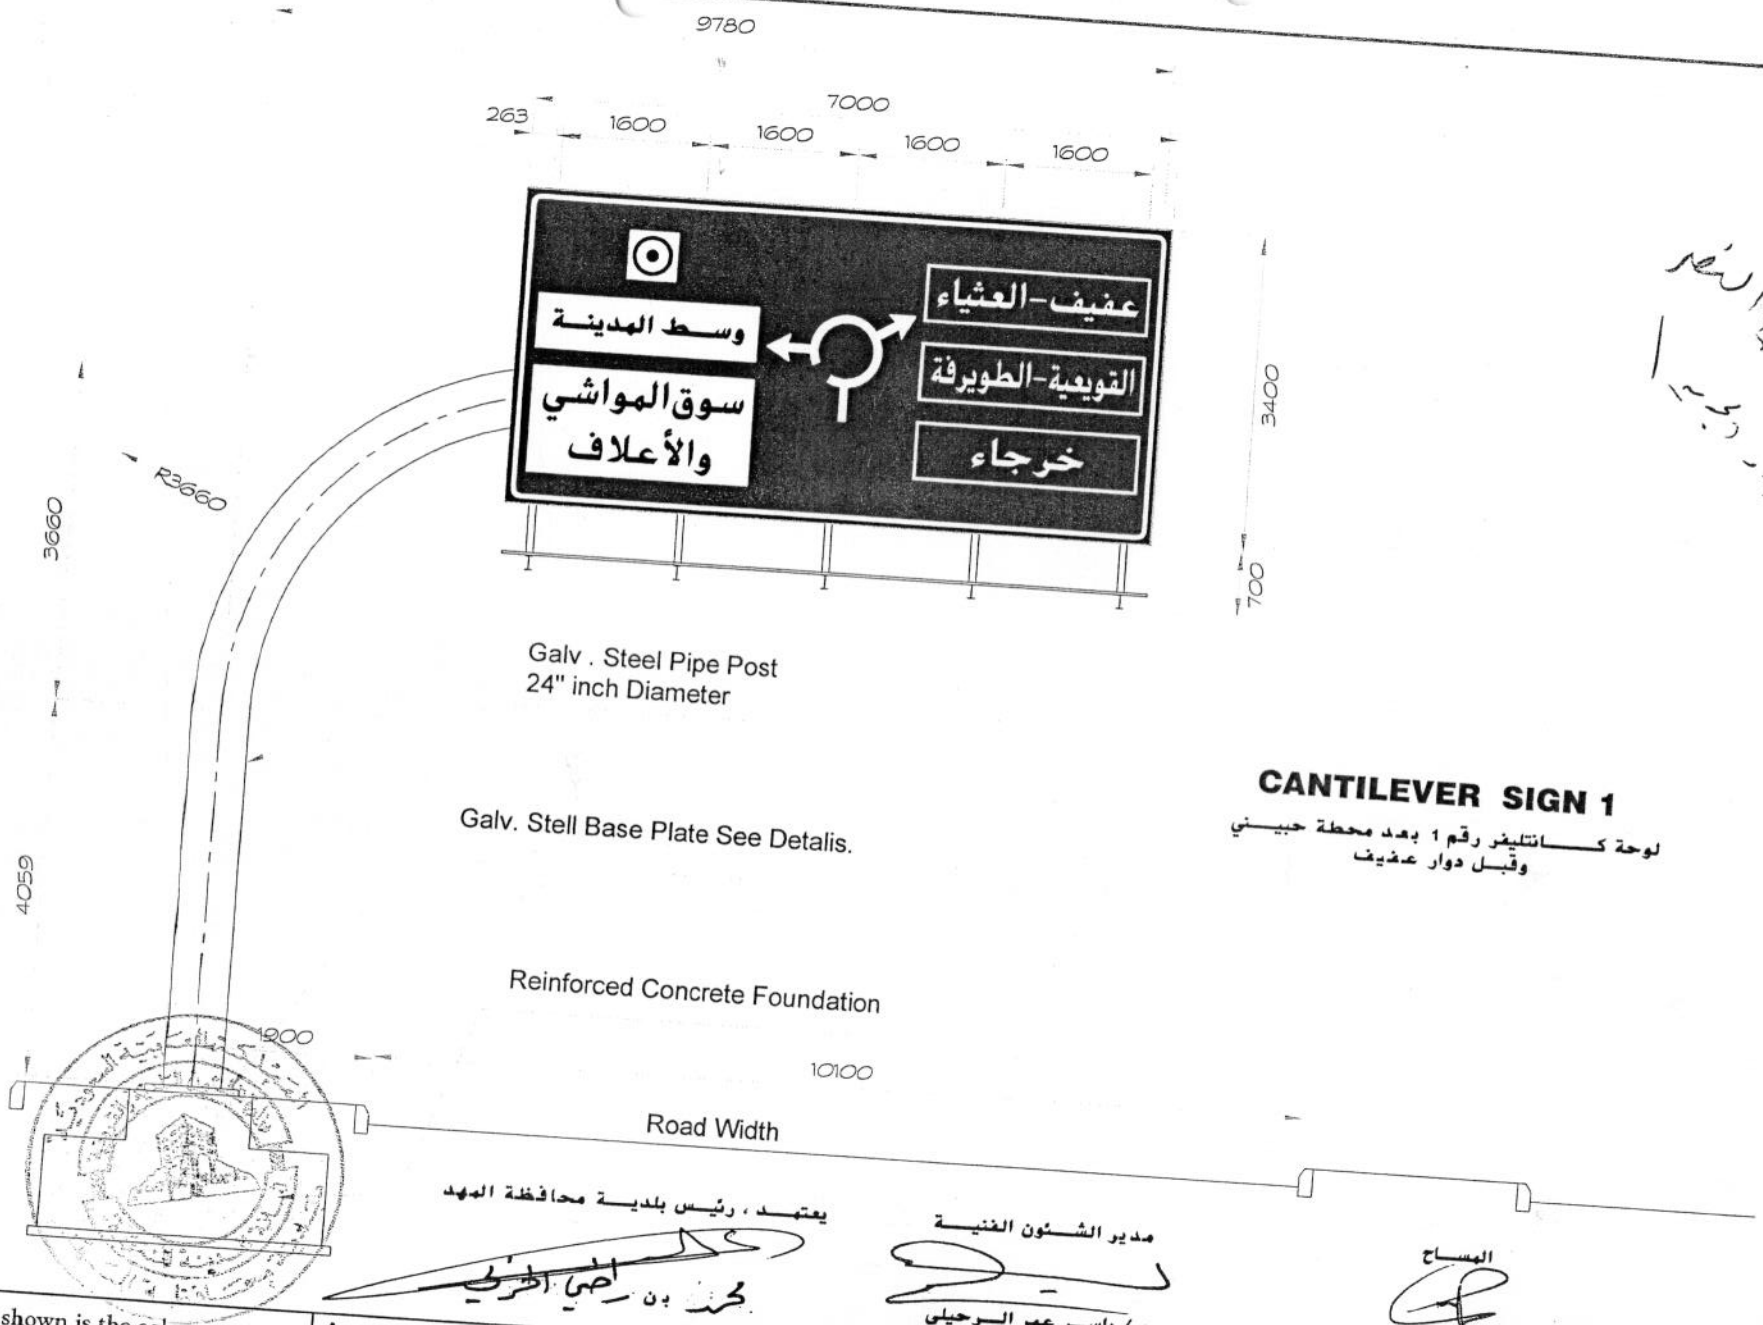

CANTILEVER SIGN 1

لوحة كانتليفر رقم 1 بعد محطة حبيني
وقبل دوار عفيف

يعتمد ، رئيس بلدية محافظة المهد

مدير الشئون الفنية
م / ياسر عمر الرحيلي

المساح
صديق عباس قرشي

esign information shown is the sole property of
rt Medyan Sings and remains so until a contract
anufacture and supply or installation is mutually
med.It cannot be copied or in any form by third

Approved by Client:	Project: CANTILEVER SIGN	Drawn: ABUNNASR	Date: 09/05/1430
Signature:	Client:	Units: millimeters	Scale: nts

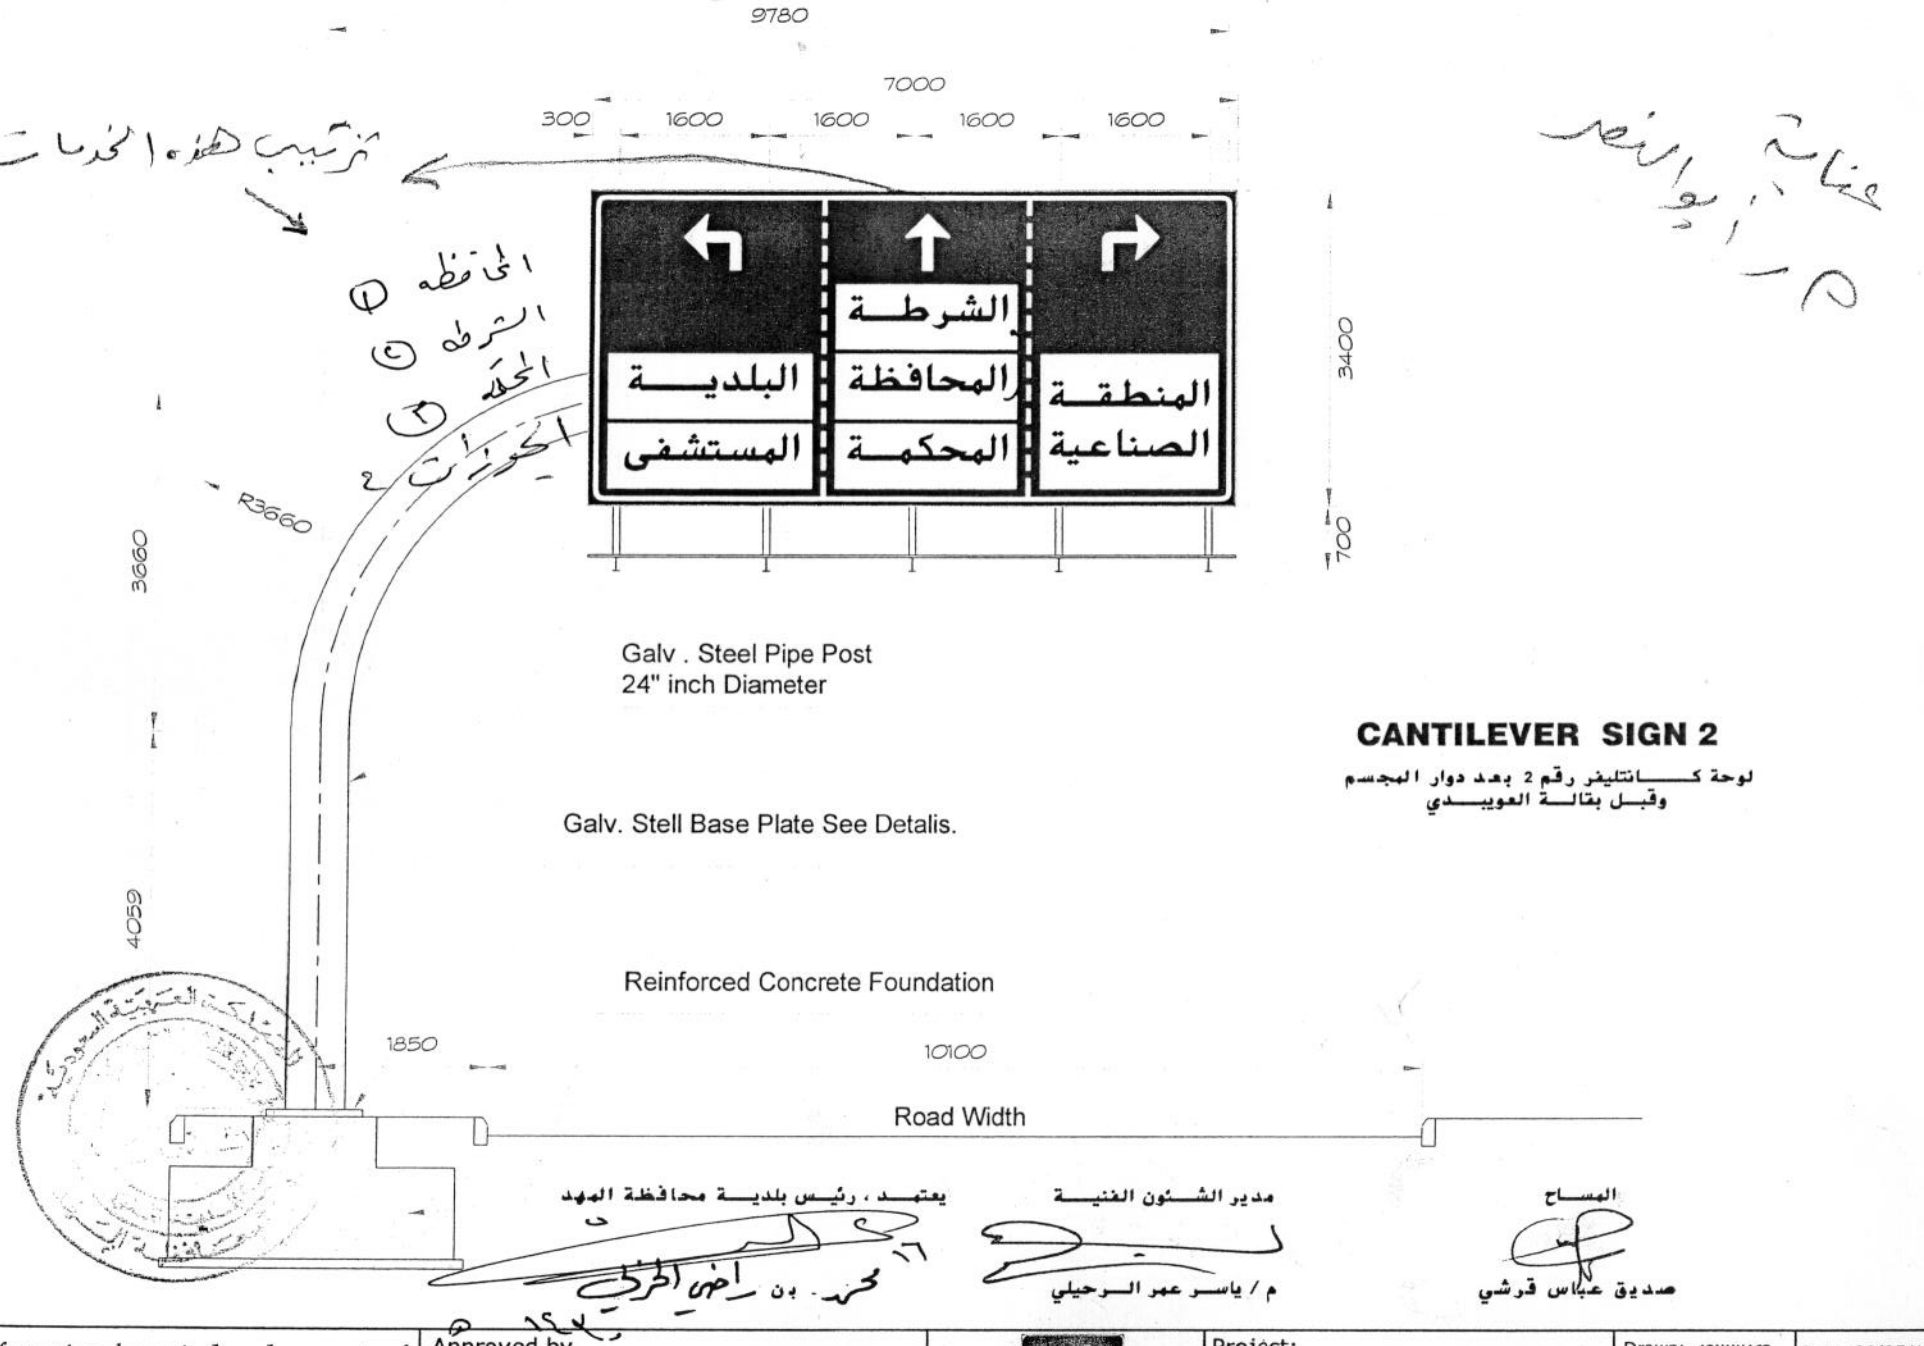

CANTILEVER SIGN 2

لوحة كانتليفر رقم 2 بعد دوار المجسم
وقبل بقالة العويدي

يعتمد ، رئيس بلدية محافظة المهد

مدير الشئون الفنية
م / ياسر عمر الرحيلي

المساح
صديق عباس قرشي

l design information shown is the sole property of
l-Art Medyan Sings and remains so until a contract
manufacture and supply or installation is mutually
nfirmed.It cannot be copied or in any form by third
rties without written consent from the owner

Approved by Client:		Project: CANTILEVER SIGN	Drawn: ABUNNASR Date: 09/05/1430
Signature:	ادارت مديان للإعلان		Units: millimeters Scale: nts
		Client: AL MAHD MUNICIPALITY	Ref.no. Rev: 1

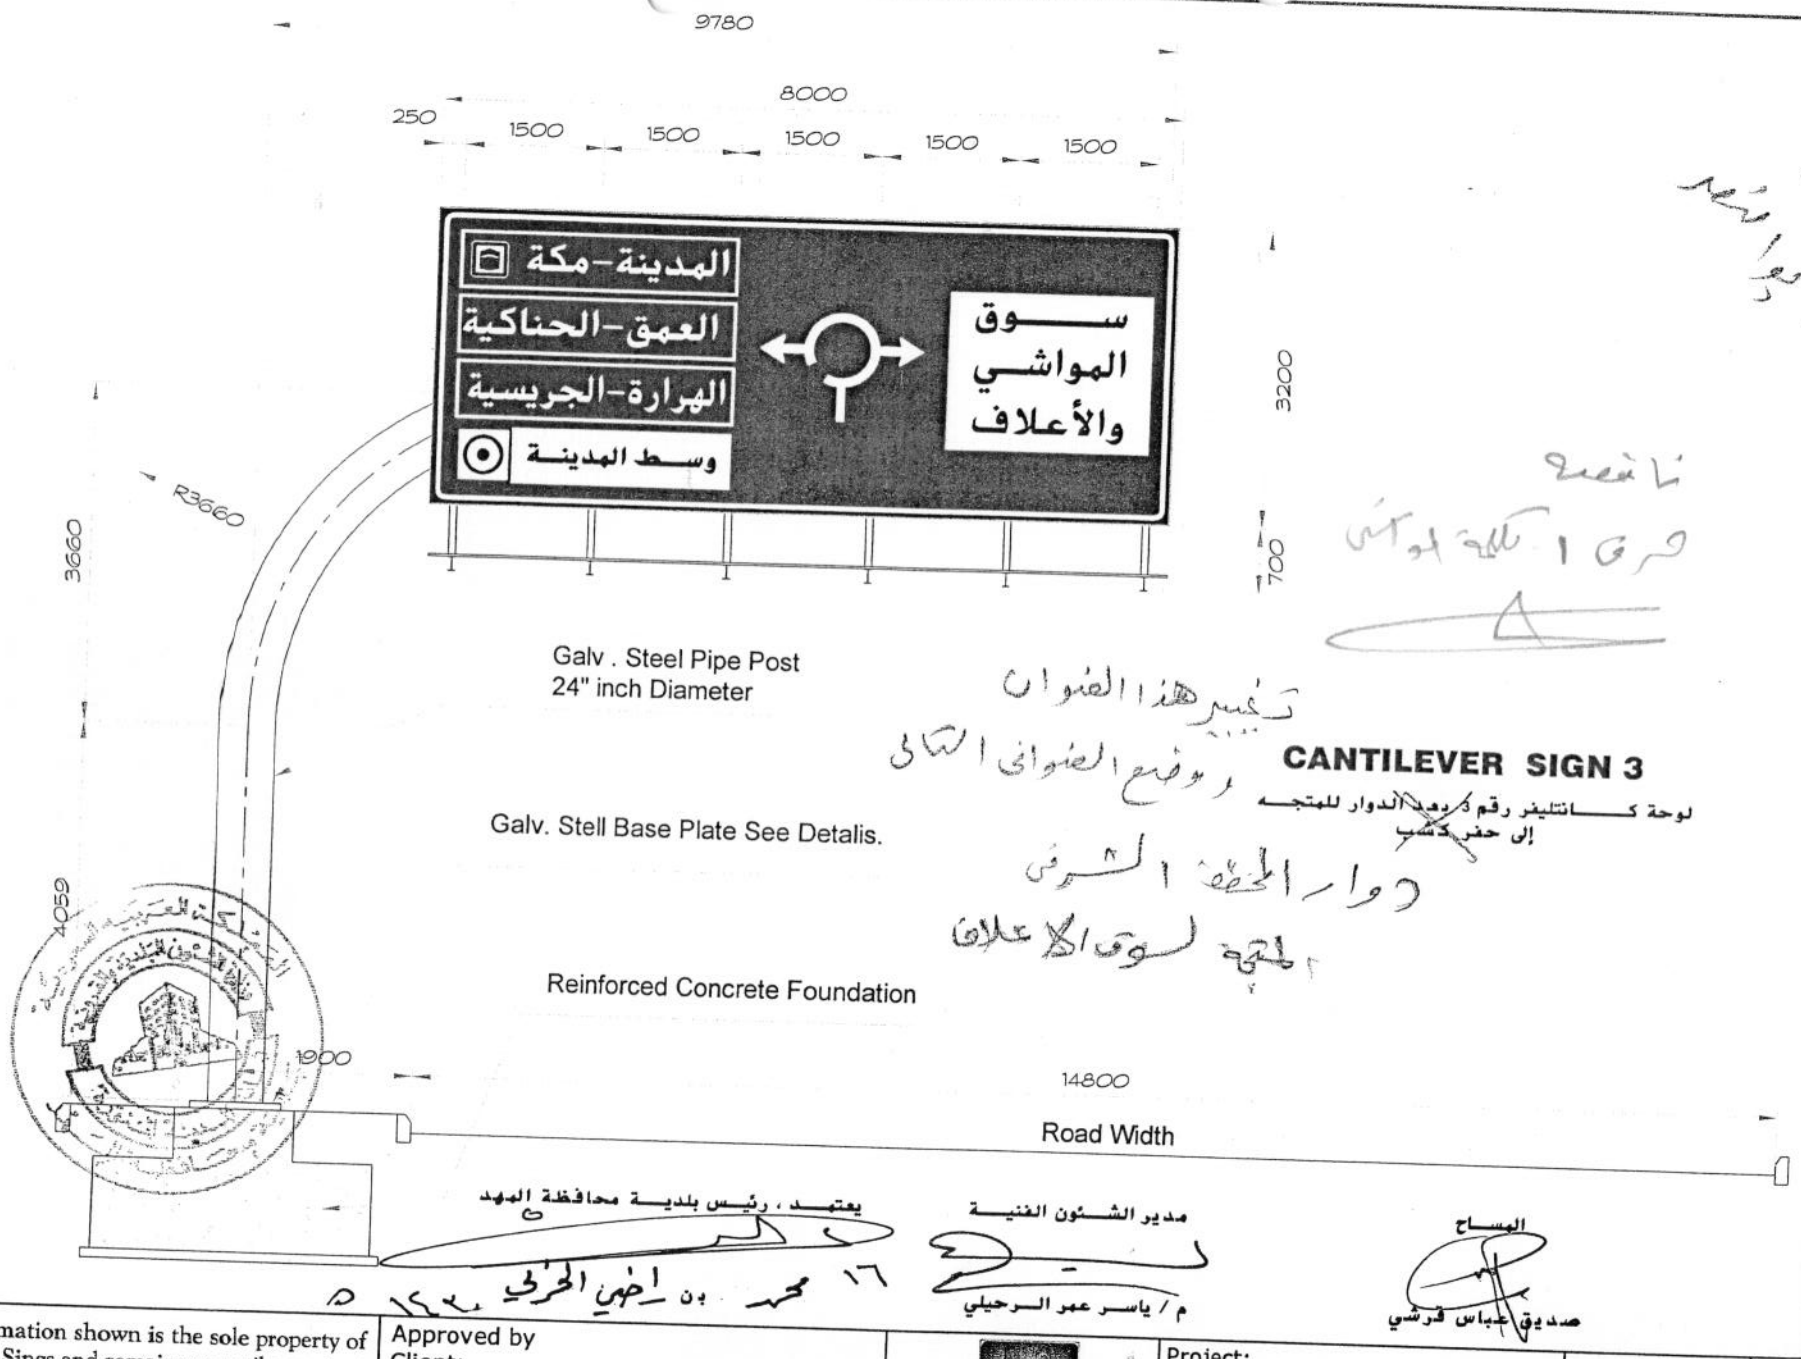

تغيير هذا العنوان
ووضع العنوان التالي

CANTILEVER SIGN 3

لوحة كانتليفر رقم ٣ بعد الدوار للمتجه إلى حفر كشب

دوار الخط الشرقي
المتجه لسوق الأعلاف

يعتمد ، رئيس بلدية محافظة المهد

م / ياسر عمر الرحيلي

صديق عباس قرشي

All design information shown is the sole property of Ad-Art Medyan Sings and remains so until a contract or manufacture and supply or installation is mutually confirmed.It cannot be copied or in any form by third parties without written consent from the owner

Approved by Client:	Project: CANTILEVER SIGN	Drawn: ABUNNASR	Date: 09/05/1430
Signature:		Units: millimeters	Scale: nts
	Client:	Ref.no.	Rev: 1

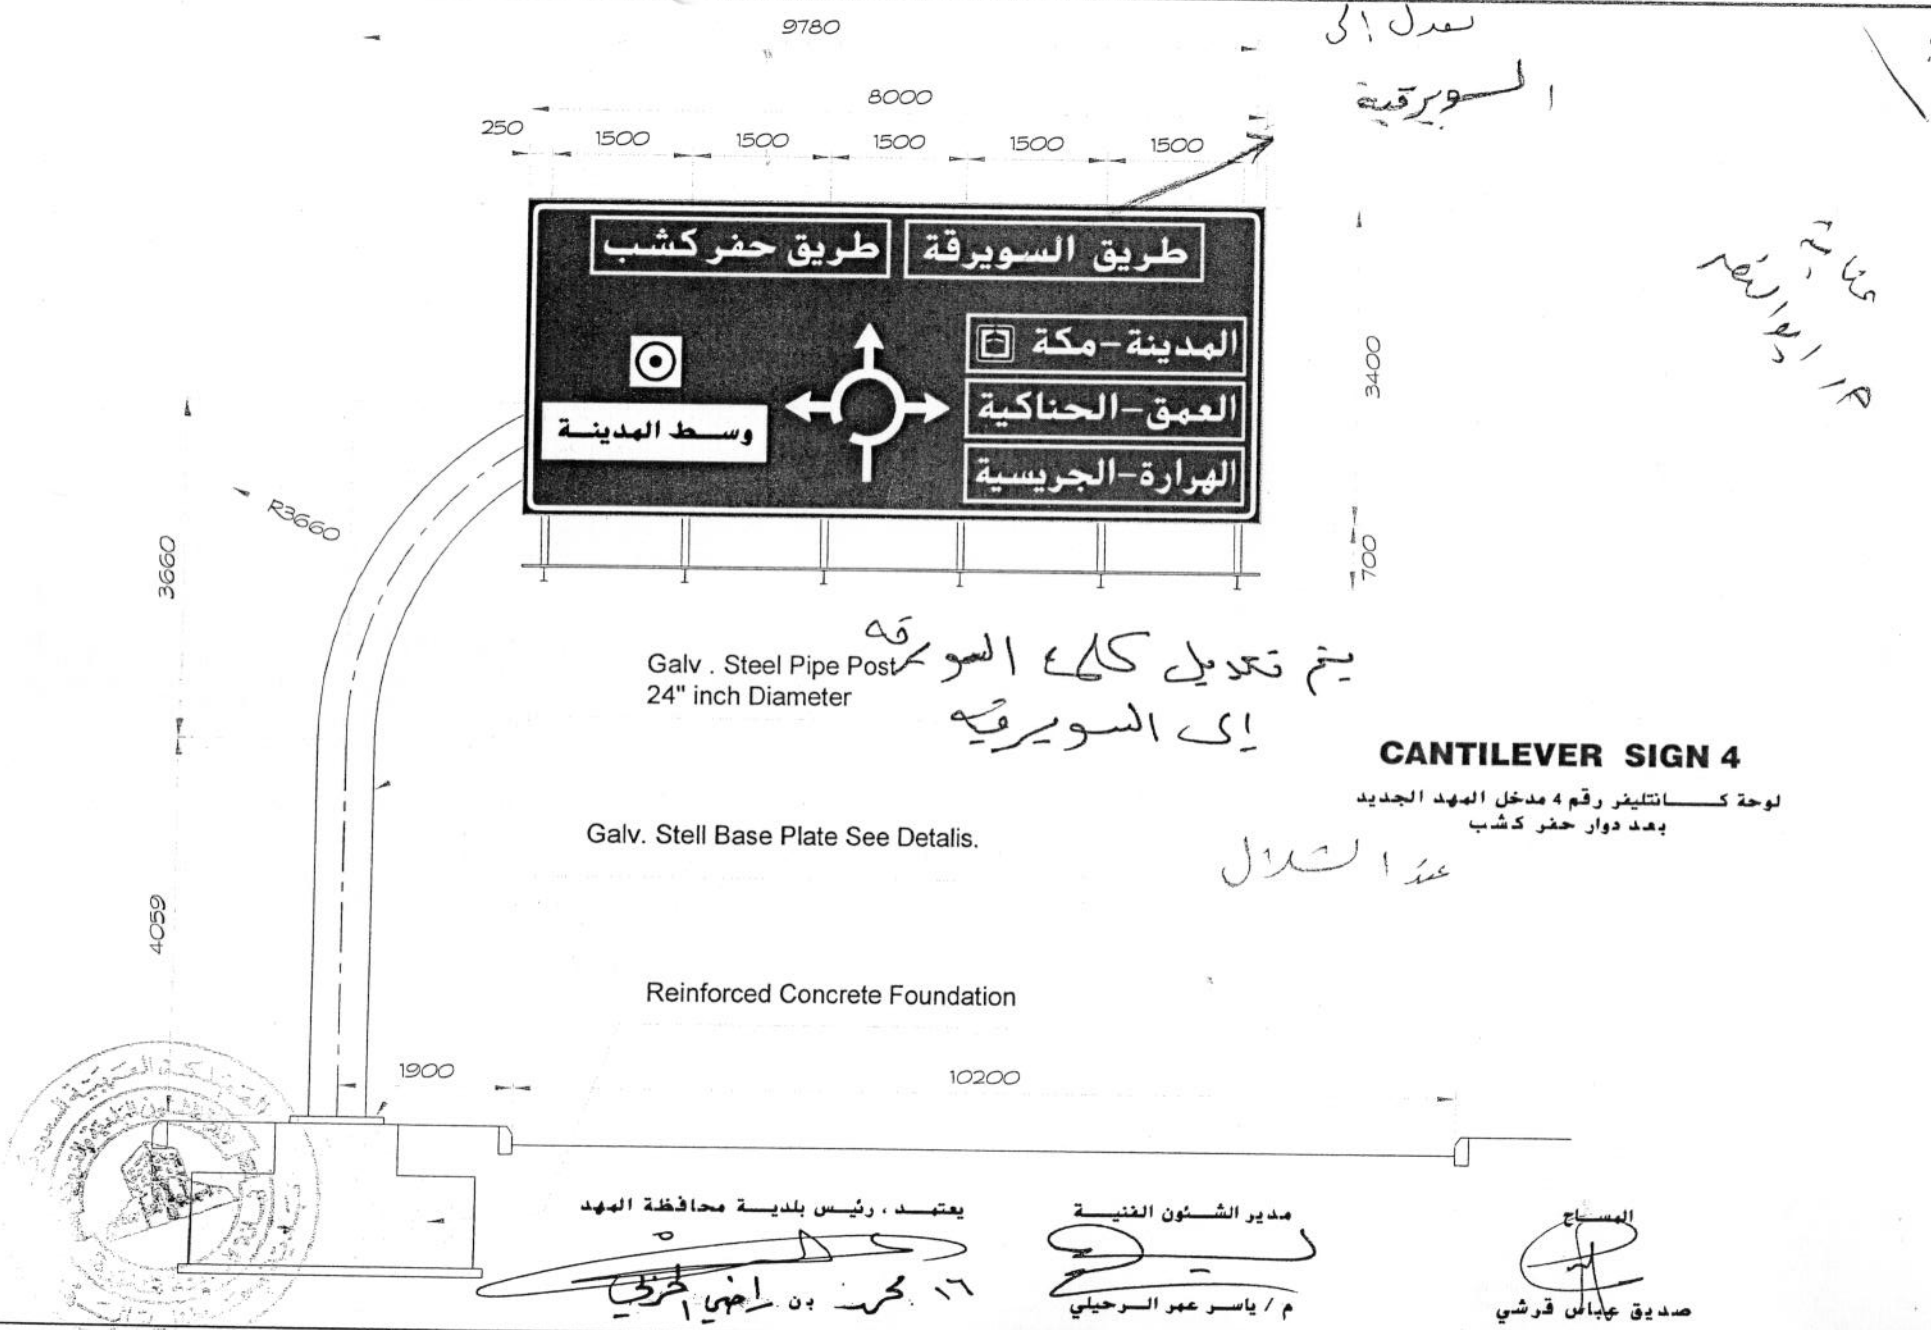

تعدل الى السويرقة


يتم تعديل كلمة السويرقه الى السويرقيه

عند التدلل

CANTILEVER SIGN 4

لوحة كـــانتليفر رقم 4 مدخل المهد الجديد
بعد دوار حفر كشب

يعتمـد ، رئيس بلديـة محافظة المهد
١٦ محمد بن راهي الحربي

مدير الشـئون الفنيـة
م / ياسـر عمر الـرحيلي

المسـاح
صديق عباس قرشي

l design information shown is the sole property of
l-Art Medyan Sings and remains so until a contract
manufacture and supply or installation is mutually
nfirmed.It cannot be copied or in any form by third
rties without written consent from the owner.

Approved by Client: ١٤٢٠		Project: CANTILEVER SIGN	Drawn: ABUNNASR. Date: 09/05/1430
Signature:	أدارت مديان للإعلان		Units: millimeters Scale: nts
Date: / / 2009		Client: AL MAHD MUNICIPALITY	Ref.no. Rev: 1

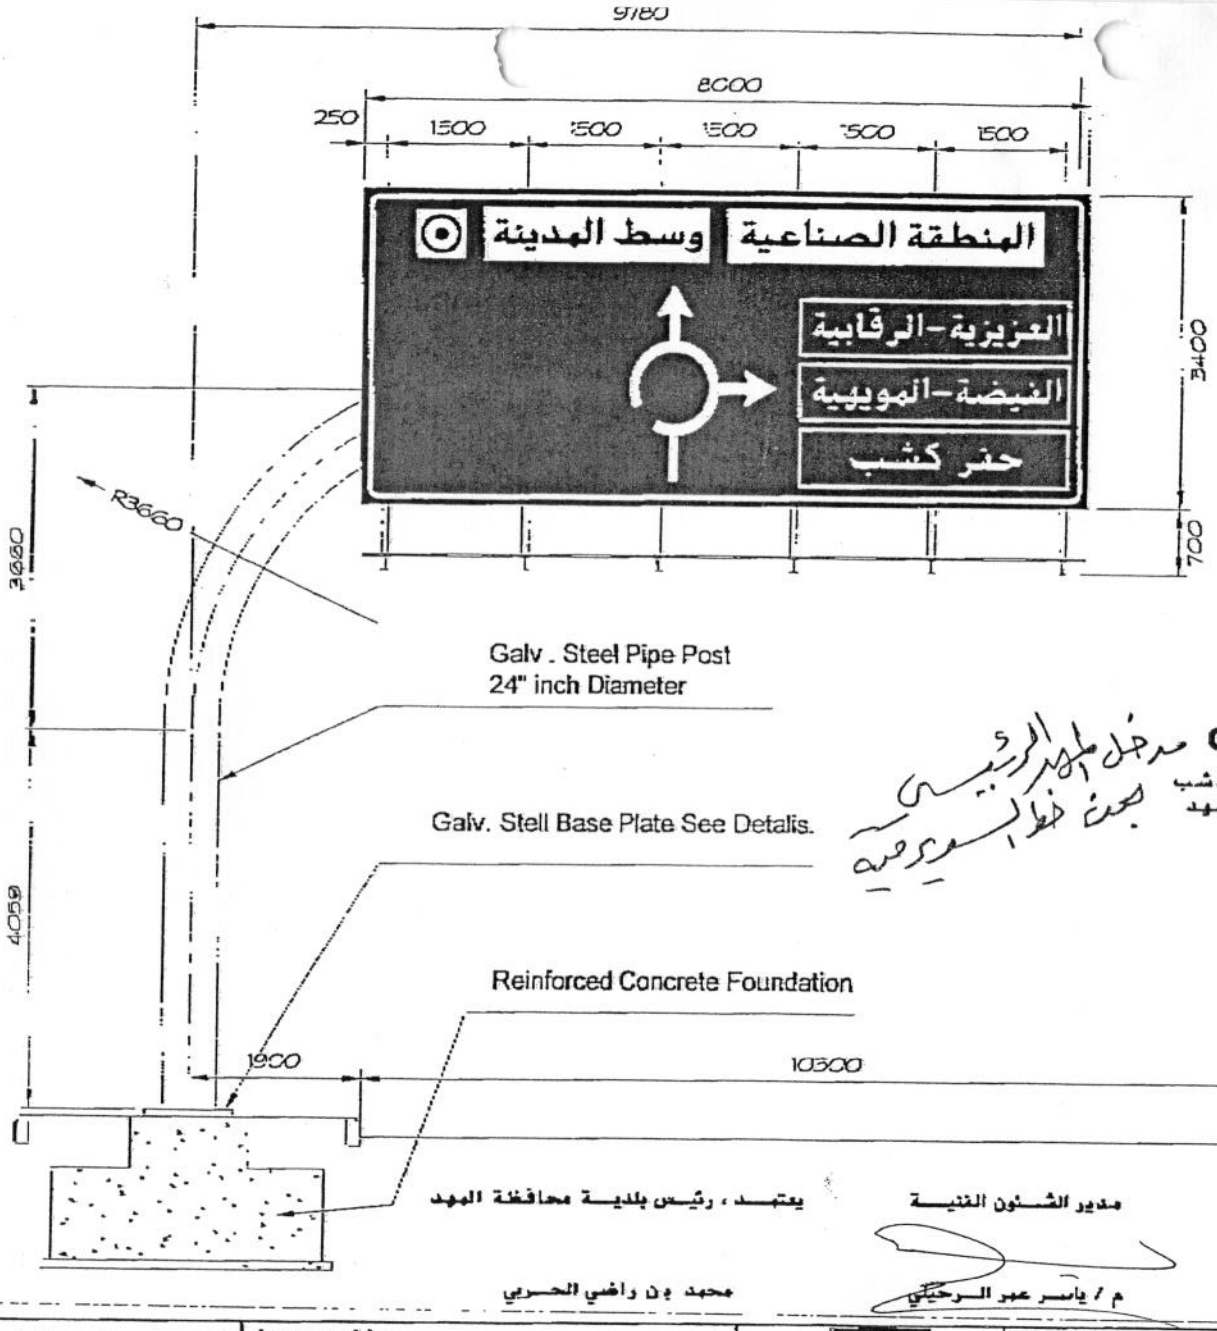

مدخل المهد الرئيسي
بجنب خط السير حيه

CANTILEVER SIGN 5

لوحة كـــانتليفر رقم 5 قبـل دوار حفر كشب
للداخل محافظة المهد باتجـاه دخول المهد

يعتمـد ، رئيس بلديـة محافظة المهد	مدير الشـئون الفنيـة	المساح	
محمد بن راضي الحربي	م / ياسر عمر الرحيلي	صديق عباس قرشي	

design information shown is the sole property of -Art Medyan Sings and remains so until a contract manufacture and supply or installation is mutually ffirmed.It cannot be copied or in any form by third rties without written consent from the owner.

Approved by Client:		Project: CANTILEVER SIGN	Drawn: ABUNNASR	Date: 15/06/1430
Signature:			Units: millimeters	Scale: nts
Date: / / 2009	ادارت مديان للإعلان Adart Medyan Signs	Client: AL MAHD MUNICIPALITY	Ref.no.	Rev: 0
			checked by: Engr.A.Nassar	Date: 08/06/2009

لوحة جانتري رقم 1 غرب مخطط رقم 9 الشمالي

إتجاه خارج من المهد

يعتمد ، رئيس بلدية محافظة المهد

محمد بن . أحمد الرشيد

مدير الشئون الفنية

م / ياسر عمر الرحيلي

المساح

صديق عباس قرشي

ll design information shown is the sole property of

Approved by

Project:

Drawn: ABUNNASR

Date: 09/05/1430

يعتمد ، رئيس بلدية محافظة المهد

مدير الشئون الفنية
م / ياسر عمر الرحيلي

المساح
صديق عباس قرشي

All design information shown is the sole property of Ad-Art Medyan Sings and remains so until a contract for manufacture and supply or installation is mutually confirmed. It cannot be copied or in any form by third parties without written consent from the owner.

Approved by Client:		Project: GANTRY SIGN	Drawn by: ABUNASR	
Signature:			Date: 09/08/2009	
Date: / / 2009	ادارت مديان للإعلان adart medyan signs	Client: AL MAHD MUNICIPALITY	Units: millimeters	Scale: nts
			Ref. no.	
			Checked by: Eng. A.Nassar Date: 04/09/2009	

المساح	مدير الشئون الفنية	يعتمد ، رئيس بلدية محافظة المهد
صديق عباس قرشي	م / ياسر عمر الرحيلي	عبدالله بن مسلم الشراري

ll design information shown is the sole property of
d-Art Medyan Sings and remains so until a contract
r manufacture and supply or installation is mutually
nfirmed.It cannot be copied or in any form by third
rties without written consent from the owner.

Approved by Client:		Project: GANTRY SIGN	Drawn: A.NASR	
Signature:	أدارت مديان للإعلان adart medyan signs		Units: millimeters	Scale: nts
Date: / / 2009		Client: AL MAHD MUNICIPALITY	Ref. no.	
			Checked by: A.Nassar	

لوحة جانتري رقم 1 غرب مخطط رقم 9 الشمالي

إتجاه خارج من المهد

المساح	مدير الشئون الفنية	يعتمد ، رئيس بلدية محافظة المهد
صديق عباس قرشي	م / ياسر عمر الرحيلي	عبدالله بن مسلم الشراري

design information shown is the sole property of Art Medyan Sings and remains so until a contract manufacture and supply or installation is mutually firmed.It cannot be copied or in any form by third ties without written consent from the owner.

Approved by Client:		Project: GANTRY SIGN	Drawn: ABUNNASR	Date: 09/05/1430
Signature:	ادارت مديان للإعلان ADART MEDYAN SIGNS		Units: millimeters	Scale: nts
Date: / / 2009		Client: AL MAHD MUNICIPALITY	Ref.no.	Rev: 1
			checked by: Engr.A.Nassar	Date: 04/05/2009

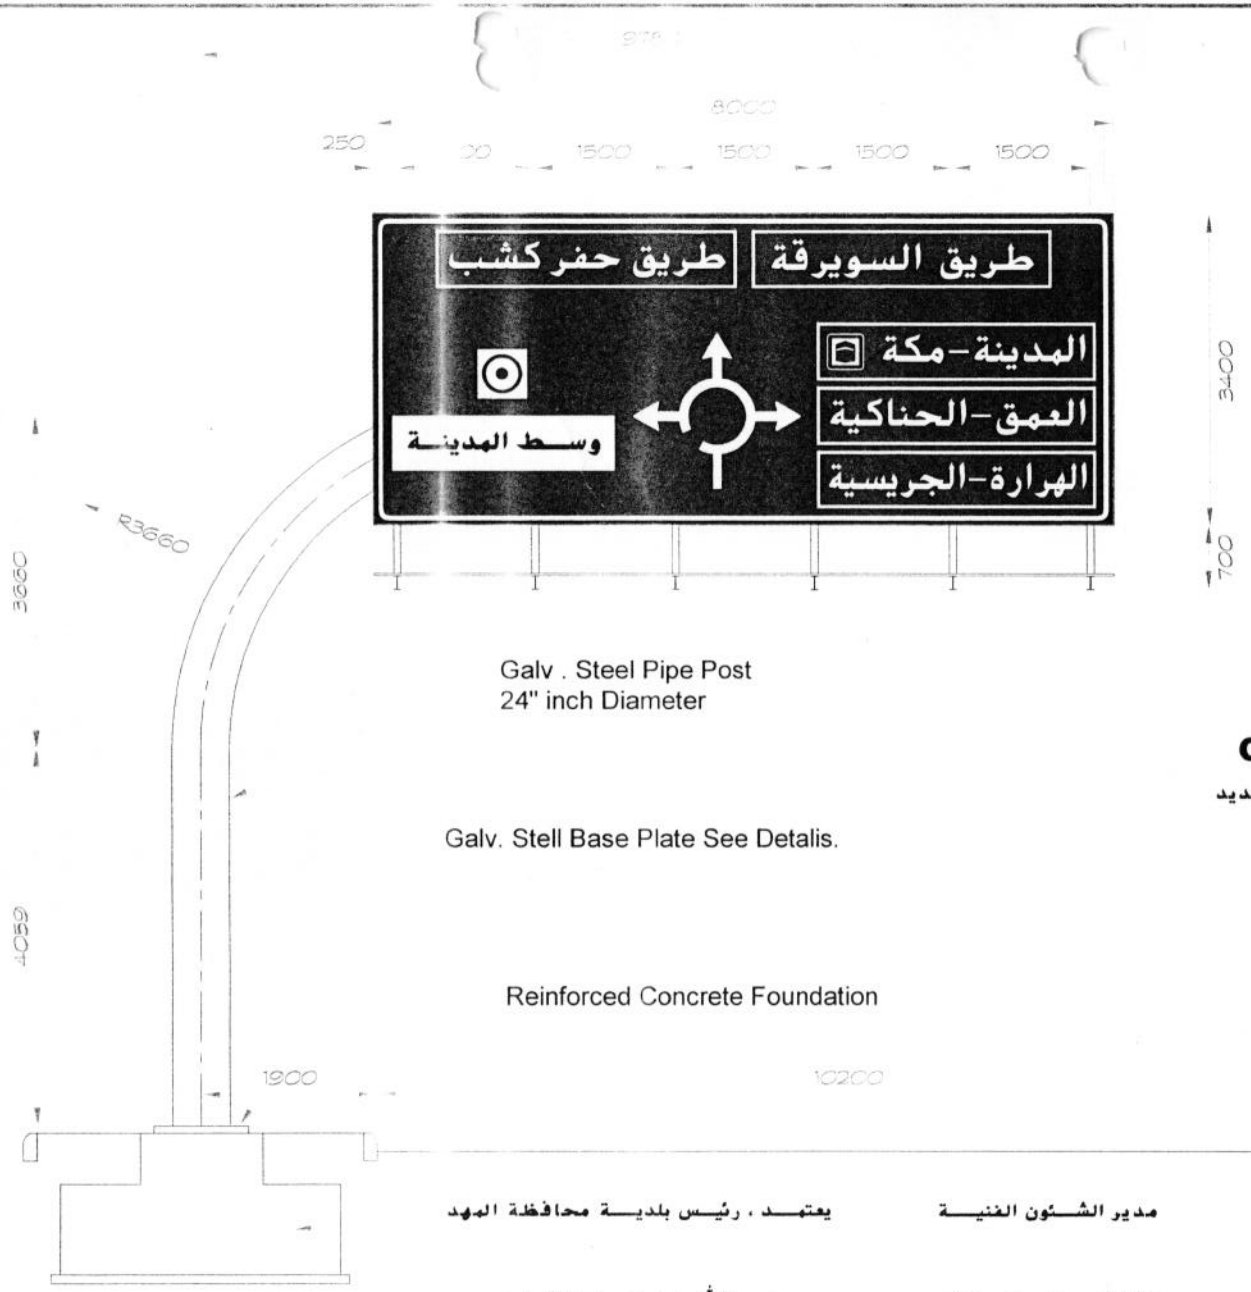

Galv . Steel Pipe Post
24" inch Diameter

Galv. Stell Base Plate See Detalis.

Reinforced Concrete Foundation

CANTILEVER SIGN 4

لوحة كـــــانتليفر رقم 4 مدخل المهد الجديد
بعد دوار حفر كشب

المســاح	مدير الشــئون الفنيــة	يعتمــد ، رئيــس بلديــة محافظة المهد
صديق عباس قرشي	م / ياســر عمر الــرحيلي	عبــدالله بن مســلم الشراري

All design information shown is the sole property of Ad-Art Medyan Sings and remains so until a contract for manufacture and supply or installation is mutually confirmed.It cannot be copied or in any form by third parties without written consent from the owner.	Approved by Client:	ادارت مديان للإعلان ADART MEDYAN SIGNS	Project: CANTILEVER SIGN	Drawn: ABUNNASR	Date: 09/05/1430
	Signature:			Units: millimeters	Scale: nts
	Date: / / 2009		Client: AL MAHD MUNICIPALITY	Ref.no.	Rev: 1
				checked by: Engr.A.Nassar	Date: 04/05/2009

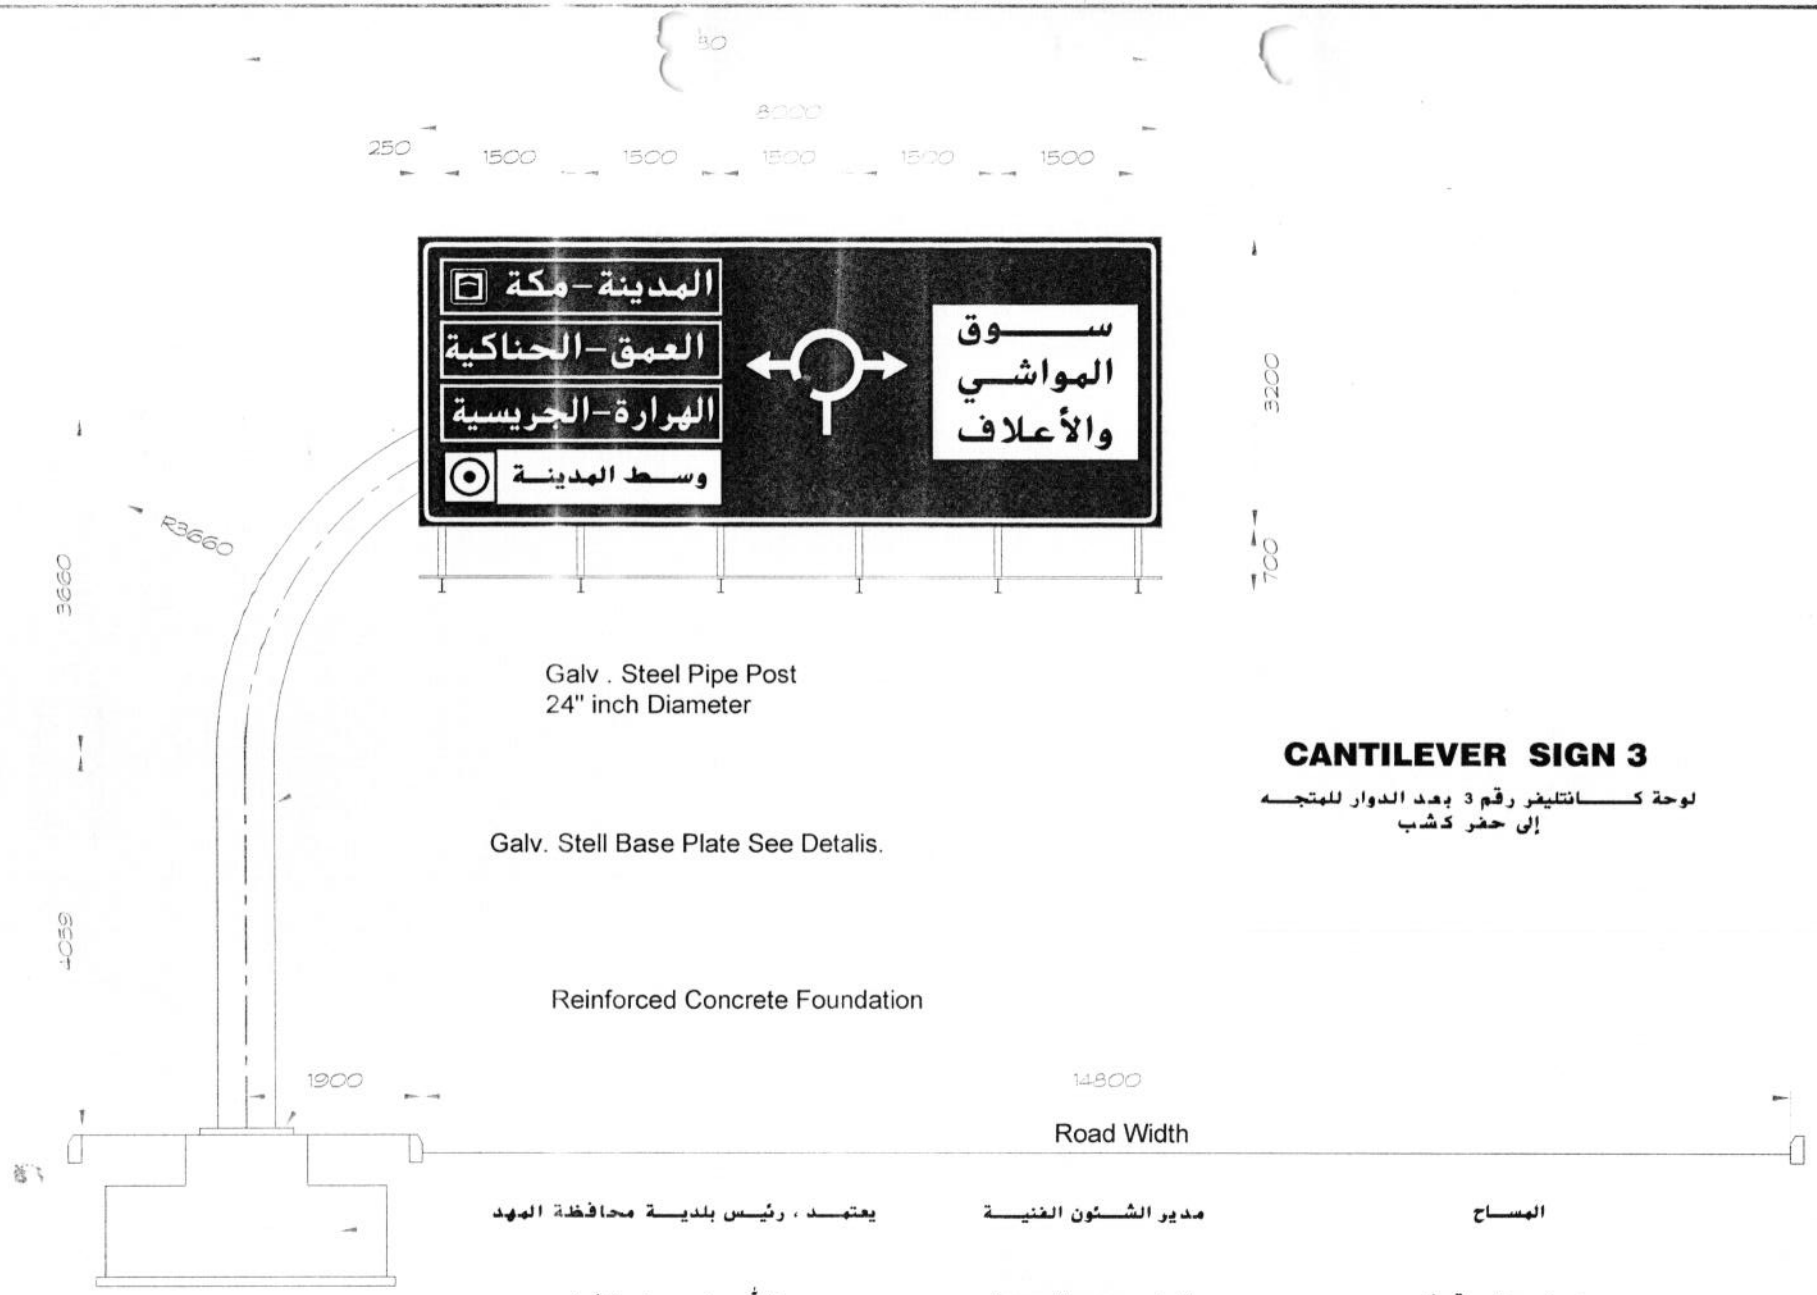

Galv . Steel Pipe Post
24" inch Diameter

Galv. Stell Base Plate See Detalis.

Reinforced Concrete Foundation

CANTILEVER SIGN 3

لوحة كـــانتليفر رقم 3 بعد الدوار للمتجـه
إلى حفر كشب

يعتمـد ، رئيـس بلديـة محافظة المهد	مدير الشـئون الفنيـة	المسـاح
عبـدالله بن مسـلم الشراري	م / ياسـر عمر الـرحيلي	صديق عباس قرشي

All design information shown is the sole property of Ad-Art Medyan Sings and remains so until a contract for manufacture and supply or installation is mutually confirmed.It cannot be copied or in any form by third parties without written consent from the owner.

Approved by Client:		Project: CANTILEVER SIGN	Drawn: ABUNNASR	Date: 09/05/1430
Signature:			Units: millimeters	Scale: nts
Date: / / 2009	أد-آرت ميديان للإعلان ADART MEDYAN SIGNS	Client: AL MAHD MUNICIPALITY	Ref.no.	Rev: 1
			checked by: Engr.A.Nassar	Date: 04/05/2009

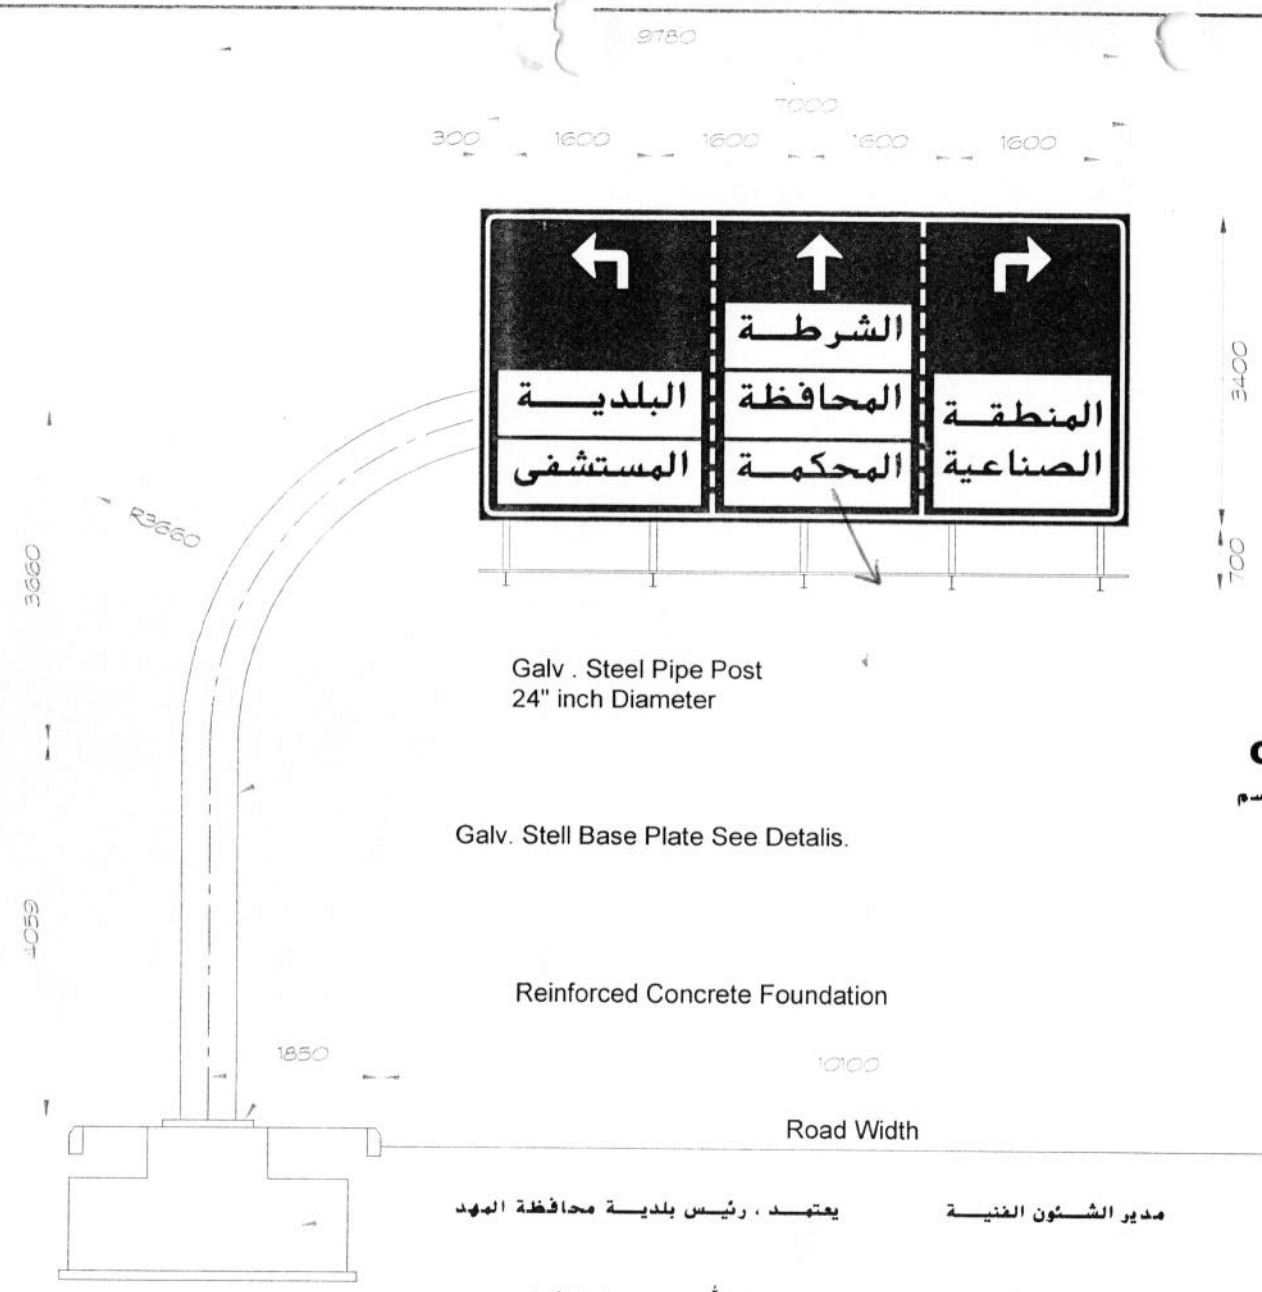

Galv . Steel Pipe Post
24" inch Diameter

Galv. Stell Base Plate See Detalis.

Reinforced Concrete Foundation

CANTILEVER SIGN 2

لوحة كـــانتليفر رقم 2 بعد دوار المجسم
وقبـل بتالـة العويبـدي

المســاح	مدير الشـئون الفنيـة	يعتمـد ، رئيـس بلديـة محافظة المهد
صديق عباس قرشي	م / ياسـر عمر الـرحيلي	عبـدالله بن مسـلم الشراري

All design information shown is the sole property of Ad-Art Medyan Sings and remains so until a contract for manufacture and supply or installation is mutually confirmed.It cannot be copied or in any form by third parties without written consent from the owner.

Approved by Client:	أد-آرت ميديان للإعلان ADART MEDYAN SIGNS	Project: CANTILEVER SIGN	Drawn: ABUNNASR	Date: 09/05/1430
Signature:			Units: millimeters	Scale: nts
Date: / / 2009		Client: AL MAHD MUNICIPALITY	Ref.no.	Rev: 1
			checked by: Engr.A.Nassar	Date: 04/05/2009

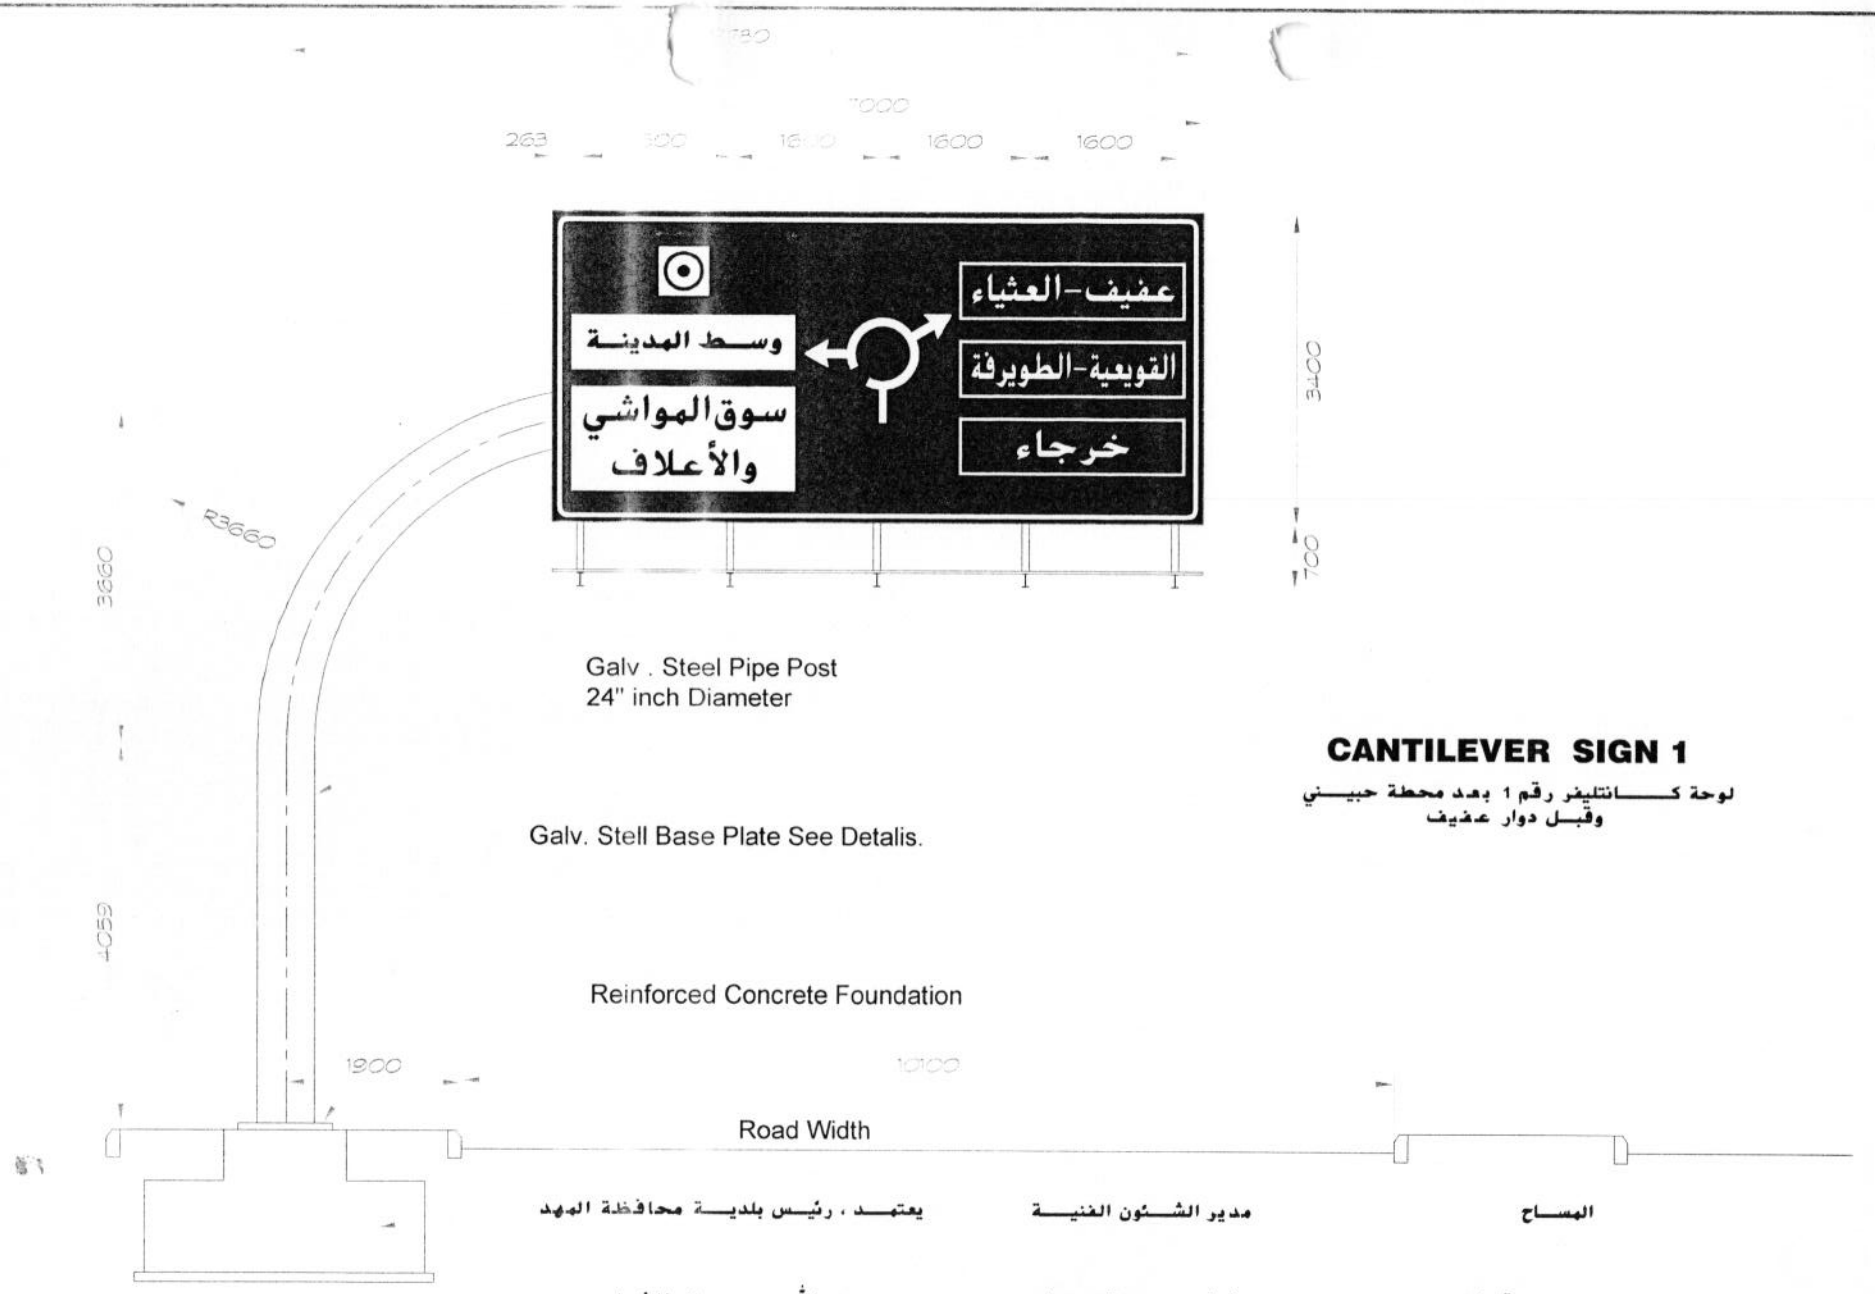

CANTILEVER SIGN 1

لوحة كـــانتليفر رقم 1 بعد محطة حبيـــني
وقبـــل دوار عفيف

يعتمـــد ، رئيـــس بلديـــة محافظة المهد	مدير الشـــئون الفنيـــة	المســـاح
عبـــدالله بن مسـلم الشراري	م / ياســـر عمر الـــرحيلي	صديق عباس قرشي

All design information shown is the sole property of Ad-Art Medyan Sings and remains so until a contract for manufacture and supply or installation is mutually confirmed.It cannot be copied or in any form by third parties without written consent from the owner.

Approved by Client:		Project: CANTILEVER SIGN	Drawn: ABUNNASR	Date: 09/05/1430
Signature:			Units: millimeters	Scale: nts
Date: / / 2009	اد-ارت ميديان للإعلان ADART MEDYAN SIGNS	Client: AL MAHD MUNICIPALITY	Ref.no.	Rev: 1
			checked by: Engr.A.Nassar	Date: 04/05/2009

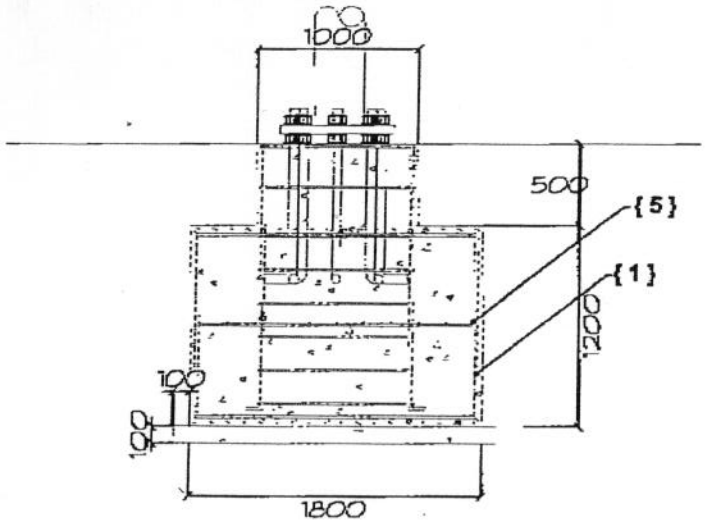

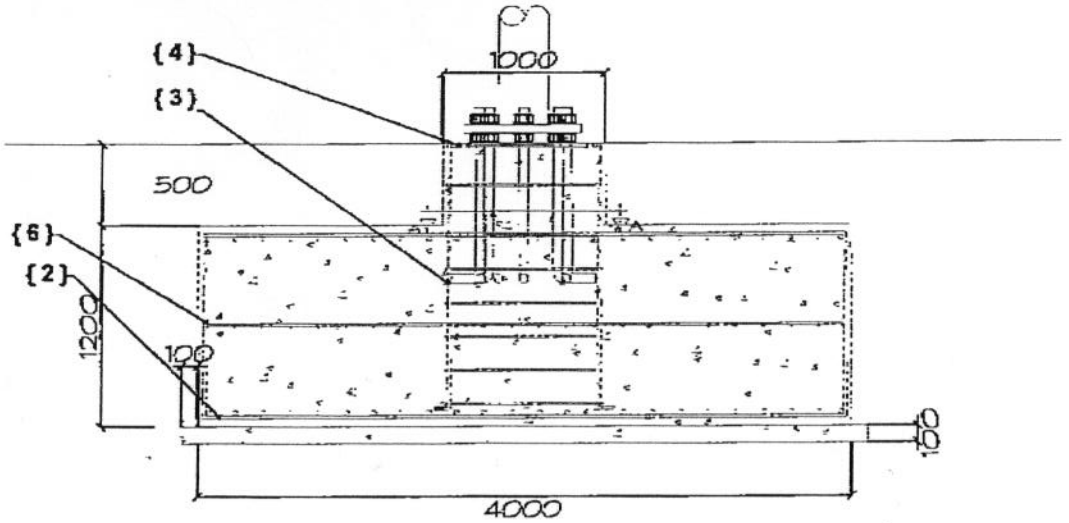

جدول حديد التسليح

الرقم	العدد	القطر	الشكل
{1}	24	Ø 16	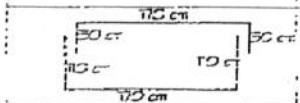
{2}	18	Ø 16	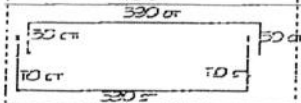
{3}	24	Ø 16	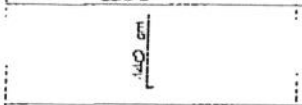
{4}	7	Ø 12	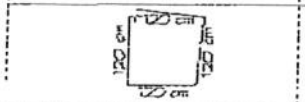
{5}	23	Ø 12	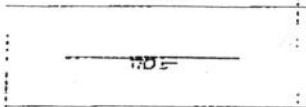
{6}	12	Ø 12	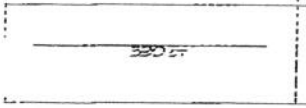

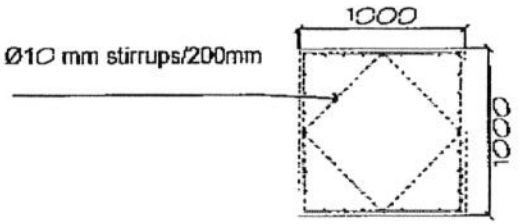

المساح	رئيس قسم الدراسات والمشاريع	يعتمد ، رئيس بلدية محافظة
عزيز بن خلف البلوي	سامي بن محمد البلوي	فرحان بن تركي الحربي

All design information shown is the sole property of Ad-Art Medyan Sings and remains so until a contract for manufacture and supply or installation is mutually confirmed.It cannot be copied or in any form by third parties without written consent from the owner.

أد-آرت مديان للإعلان
AD-ART MEDYAN SIGNS

GANTRY SIGN

مشروع تسمية وترقيم شوارع و[illegible]اء مدينة بدر
رقم العقد 79-1428 هـ

Drawn: ABUNNASR	Date: 04/05/2009
Units: millimeters	Scale: nts
Ref.no.	Rev: 0
checked by: Eng:AJhssar	Date: 11/06/1430

07-JUN-2009 11:57AM FROM-ADART MEDYAN SIGNS +966-1-4980711 T-831 P.001 F-389

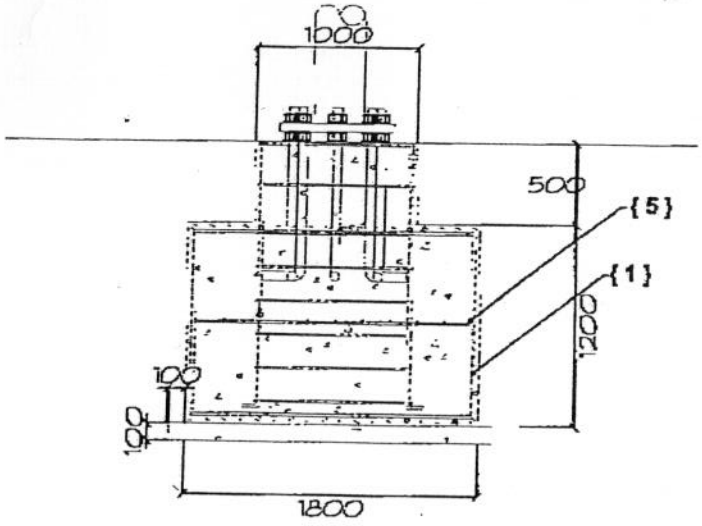

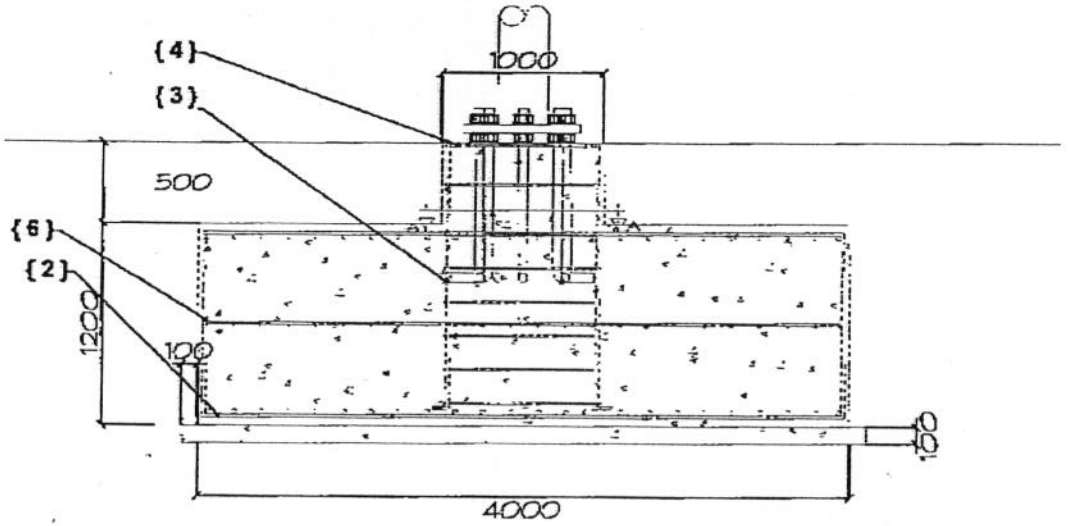

جدول حديد التسليح

الرقم	العدد	القطر	الشكل
{1}	24	Ø 16	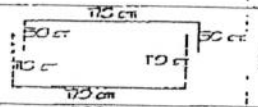
{2}	18	Ø 16	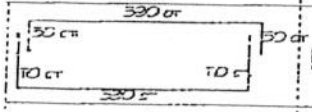
{3}	24	Ø 16	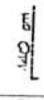
{4}	7	Ø 12	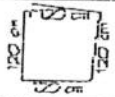
{5}	23	Ø 12	
{6}	12	Ø 12	

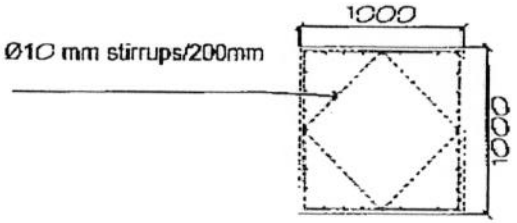

المساح　　رئيس قسم الدراسات والمشاريع　　يعتمد ، رئيس بلدية محافظة

All design information shown is the sole property of Ad-Art Medyan Sings and remains so until a contract for manufacture and supply or installation is mutually confirmed.It cannot be copied or in any form by third parties without written consent from the owner.

أد-آرت مديان للإعلان
AD-ART MEDYAN SIGNS

GANTRY SIGN

مشروع تسمية وترقيم شوارع وأحياء مدينة بدر
رقم العقد 78-1428 هـ

Drawn: ABUNNASR	Date: 04/05/2009
Units: millimeters	Scale: nts
Ref.no.	Rev: 0
checked by: Eng.Alkassar	Date: 11/06/1430

11:10:17 AM 11-JUN-2009 F:\UNNASR\AD-ART MEDYAN SIGNS\GANTRY SIGN.dwg

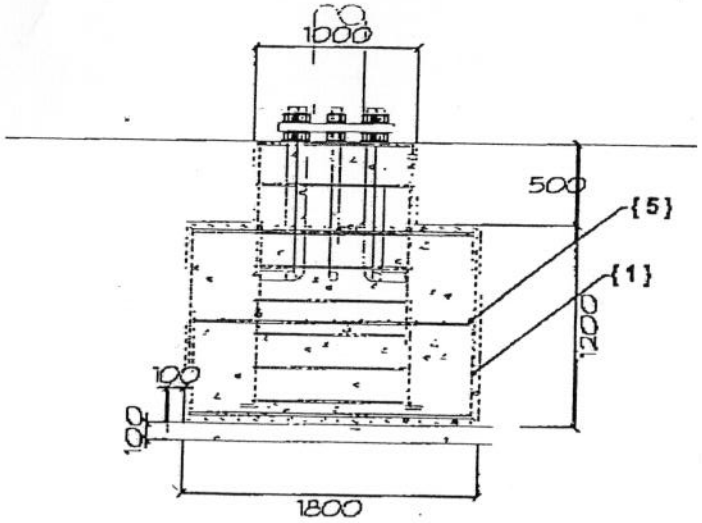

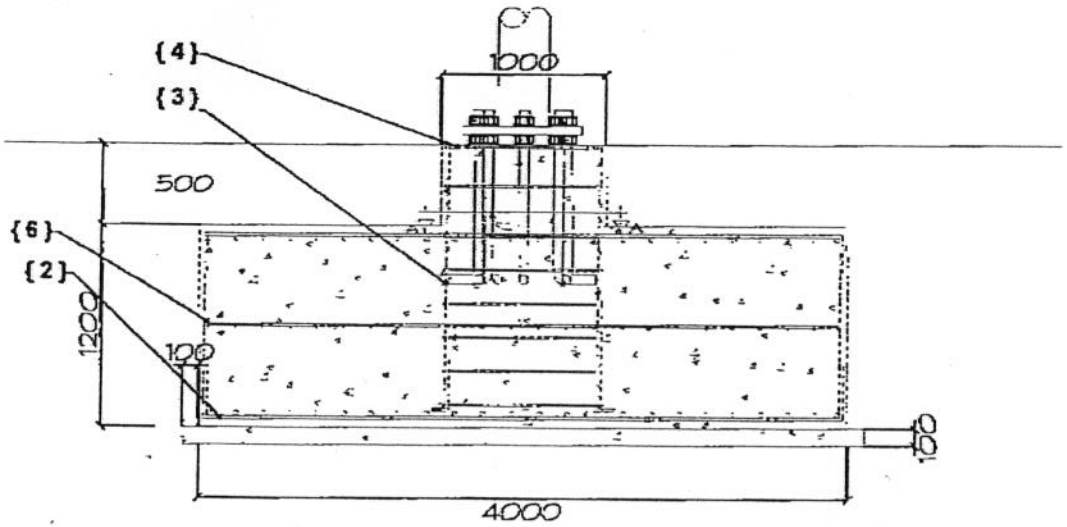

جدول حديد التسليح

الرقم	العدد	القطر	الشكل
{1}	24	Ø 16	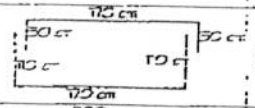
{2}	18	Ø 16	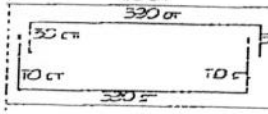
{3}	24	Ø 16	
{4}	7	Ø 12	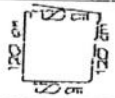
{5}	23	Ø 12	
{6}	12	Ø 12	

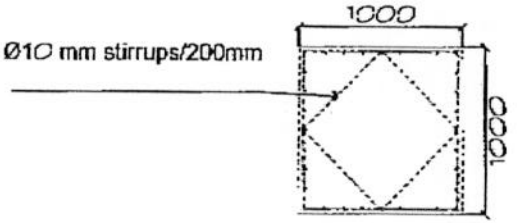

المساح　　رئيس قسم الدراسات والمشاريع　　يعتمد ، رئيس بلدية محافظة

All design information shown is the sole property of Ad-Art Medyan Sings and remains so until a contract for manufacture and supply or installation is mutually confirmed.It cannot be copied or in any form by third parties without written consent from the owner.

أد-آرت مديان للإعلان
AD-ART MEDYAN SIGNS

GANTRY SIGN

مشروع تسمية وترقيم شوارع وأحياء مدينة بدر
رقم العقد 78-1428 هـ

Drawn: ABUAHMAD	Date: 04/05/2009
Units: millimeters	Scale: nts
Ref.no.	Rev: 0
checked by: Engr.Alhassar	Date: 11/06/1430

CANTILEVER 18"
CONCRETE FOUNDATION DETAILS

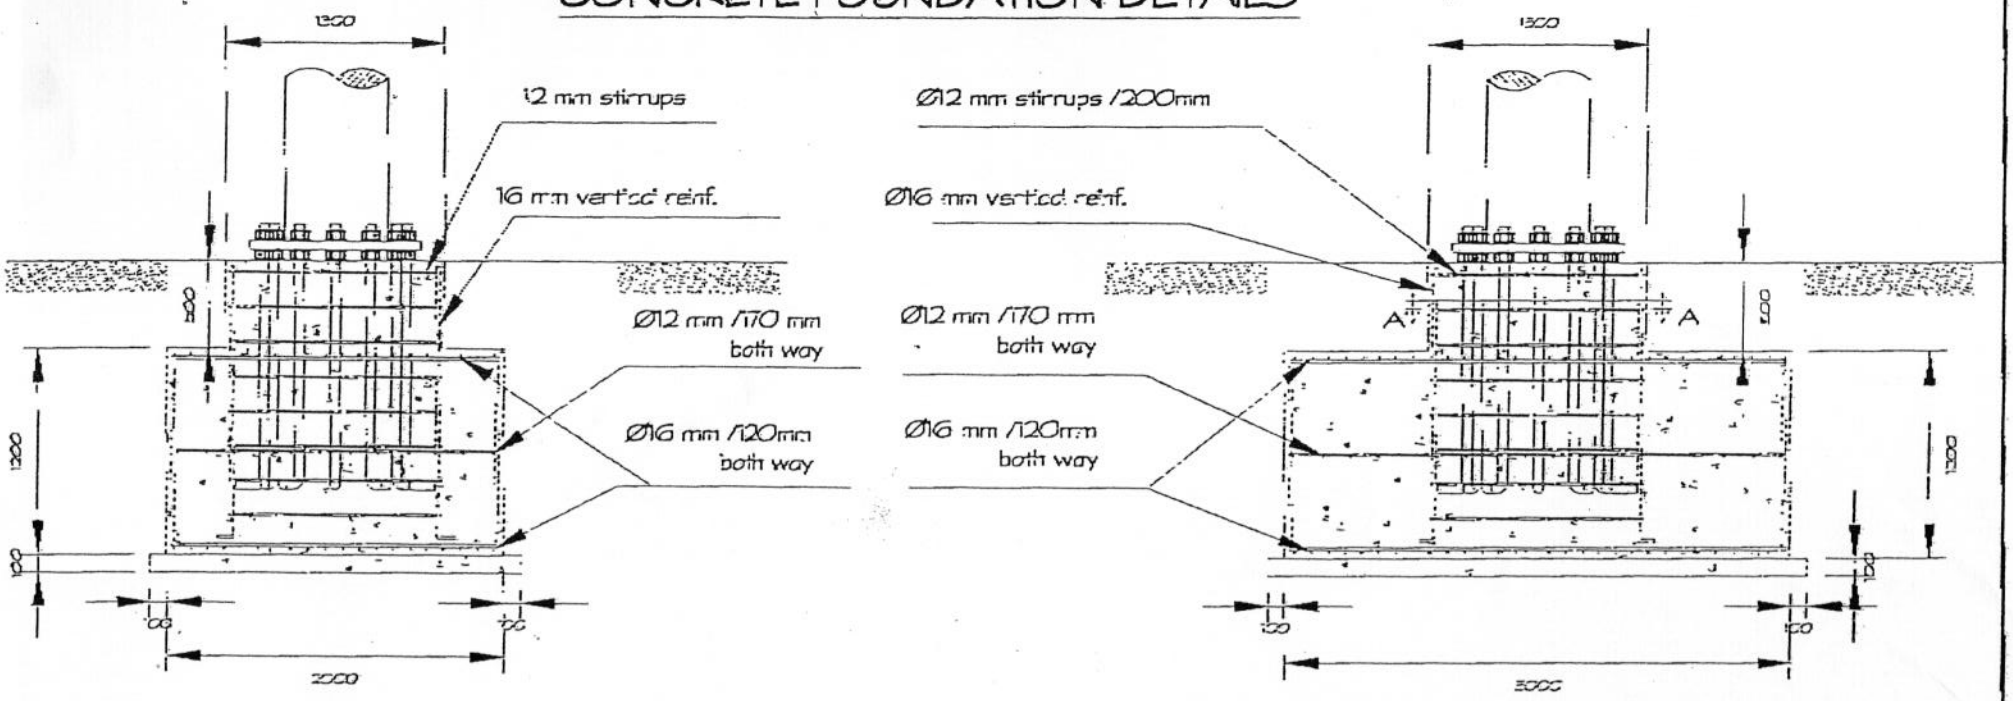

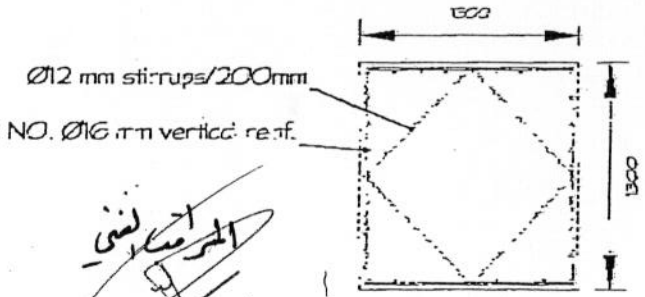


محمد بن راضي الخرظي

رئيس قسم الدراسات والمشاريع

م/ ياسر بن عمر الرحيلي

المراجعة الفنية

أديب الصاوي

l design information shown is the sole property of
l-Art Medyan Sings and remains so until a contract
manufacture and supply or installation is mutually
nfirmed.It cannot be copied or in any form by third
rties without written consent from the owner.

ادـآرت مديان للإعلان
ADART MEDYAN SIGNS

CANTILEVER SIGN

رقم العقد : -1428 هـ

Drawn: ANUNASR	Date: 04/06/2009
Units: millimeters	Scale: nts
Ref.no.	Rev: 0
checked by: Engr.A.Nassar	Date: 11/06/1430

+966-1-4980711 T-831 P.002 F-388
01-JUN-2009 11:57AM FROM-ADART MEDYAN SIGNS

CANTILEVER 18"
CONCRETE FOUNDATION DETAILS

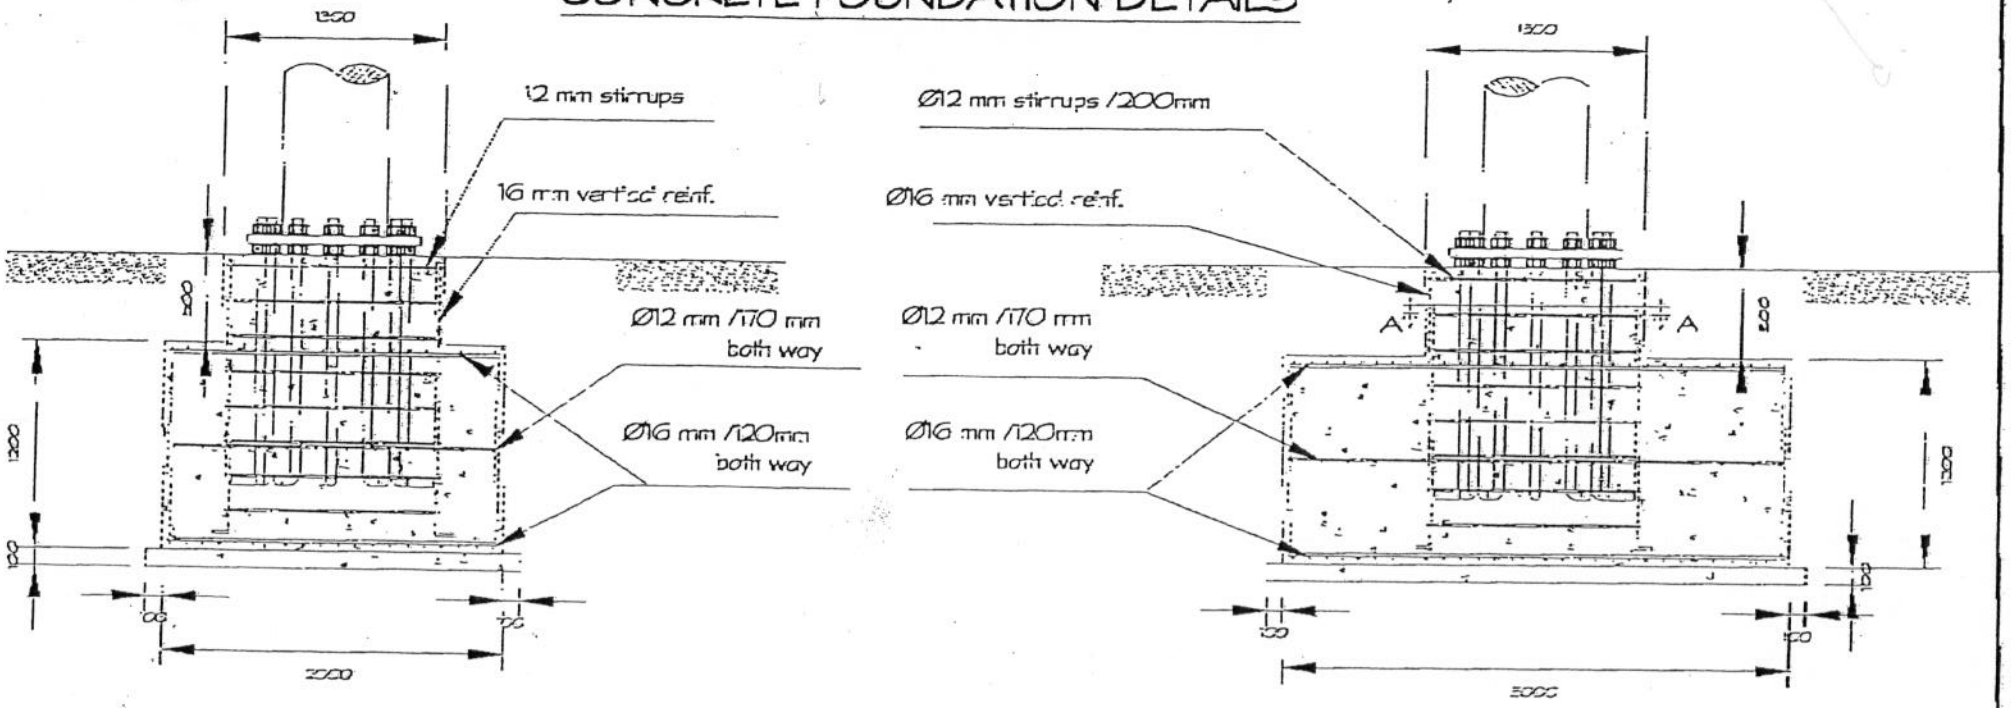

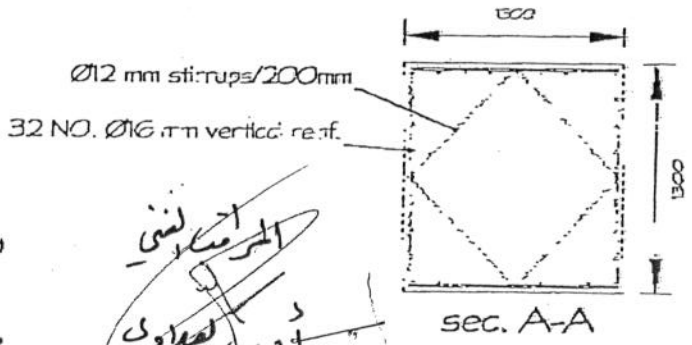

يعتمد ، رئيس بلدية محافظة المهد

محمد بن راضي الحربي

رئيس قسم الدراسات والمشاريع

م/ ياسر بن عمر الرحيلي

المراسكا لفني

أديب الهلاوي

l design information shown is the sole property of
l-Art Medyan Sings and remains so until a contract
manufacture and supply or installation is mutually
nfirmed.It cannot be copied or in any form by third
rties without written consent from the owner.

ادـارت مديان للإعلان
ADART MEDYAN SIGNS

CANTILEVER SIGN

مشروع تسمية وترقيم شوارع وأحياء مدينة المهد
رقم العقد ... 1428 هـ

Drawn: ABUKHASR	Date: 04/06/2009
Units: millimeters	Scale: nts
Ref.no.	Rev: 0
checked by: Engr.A.Nassar	Date: 11/06/1430

آد-آرت مديان للإعلان
ADART MEDYAN SIGNS
شركة ذات مسئولية محدودة - رأس المال المدفوع ٣,٨٠٠,٠٠٠ ريال سعودي - ترخيص ١٠٦/ص - ١٤٠٢ - س.ت ٤٥٣٥٤ ١٠١٠٠ - رقم العضوية ٢٠٨٠٢
Tel: 01-4981203 • Fax: 01-4980711
E-mail: adartsigns@awalnet.net.sa
Web: www.adartmedyansigns.com
Mailing Add: P.O. Box 15150, Riyadh
11444 Kingdom of Saudi Arabia

التاريخ: ١٤٣٠/٠٥/١٤هـ
الموافق : ٢٠٠٩/٠٥/٠٩م
الرقم : ٢٠٠٩/٤٦٥م

سعادة / رئيس بلدية محافظة مهد الذهب المـوقـــر

السلام عليكم ورحمة الله وبركاته .

إشـــارة إلى مشـــروع تسمـــية وترقيم أحياء وشـــوارع مدينة المهد رقـــم ١٤٢٨/١٤٠هـ . نوافيكم ربطاً المخططات التنفيذية المعدلة حسب طلبكم لعدد ٤ لوحات إرشادية من نوع كابولية (كانتليفر) وكـــذلك عـــدد ٢ لوحات إرشادية من نوع قنطرية (جانتري) بالطرق الرئيسية عند مـــداخل مدينة المهد .

والمرجوا من سعادتكم توجيه من يلزم لمراجعة المخططات المرفقة واعتمادهـــا وذلك قبل البدء بالتنفيذ كما نأمل تزويدنا بأعمال البنود المتبقية حتى نتمكن وإياكم من أنهاء المشروع في الوقت المحدد.

شاكرين لسعادتكم كريم تعاونكم.

وتفضلوا بقبول فائق التحية والتقدير.

شركة آد – آرت مديان للإعلان

المدير العـــــام

أبو النصر

بلدية محافظة المهد
الإتصالات الإدارية - الوارد العام
الرقم: ١٤٩٦٦
التاريخ: ٢٠٠٩/٠٥/١٦
المرفقات:

Your Image In Expert Hands
MOODY INTERNATIONAL
ISO 9001 : 2000
CERTIFIED COMPANY

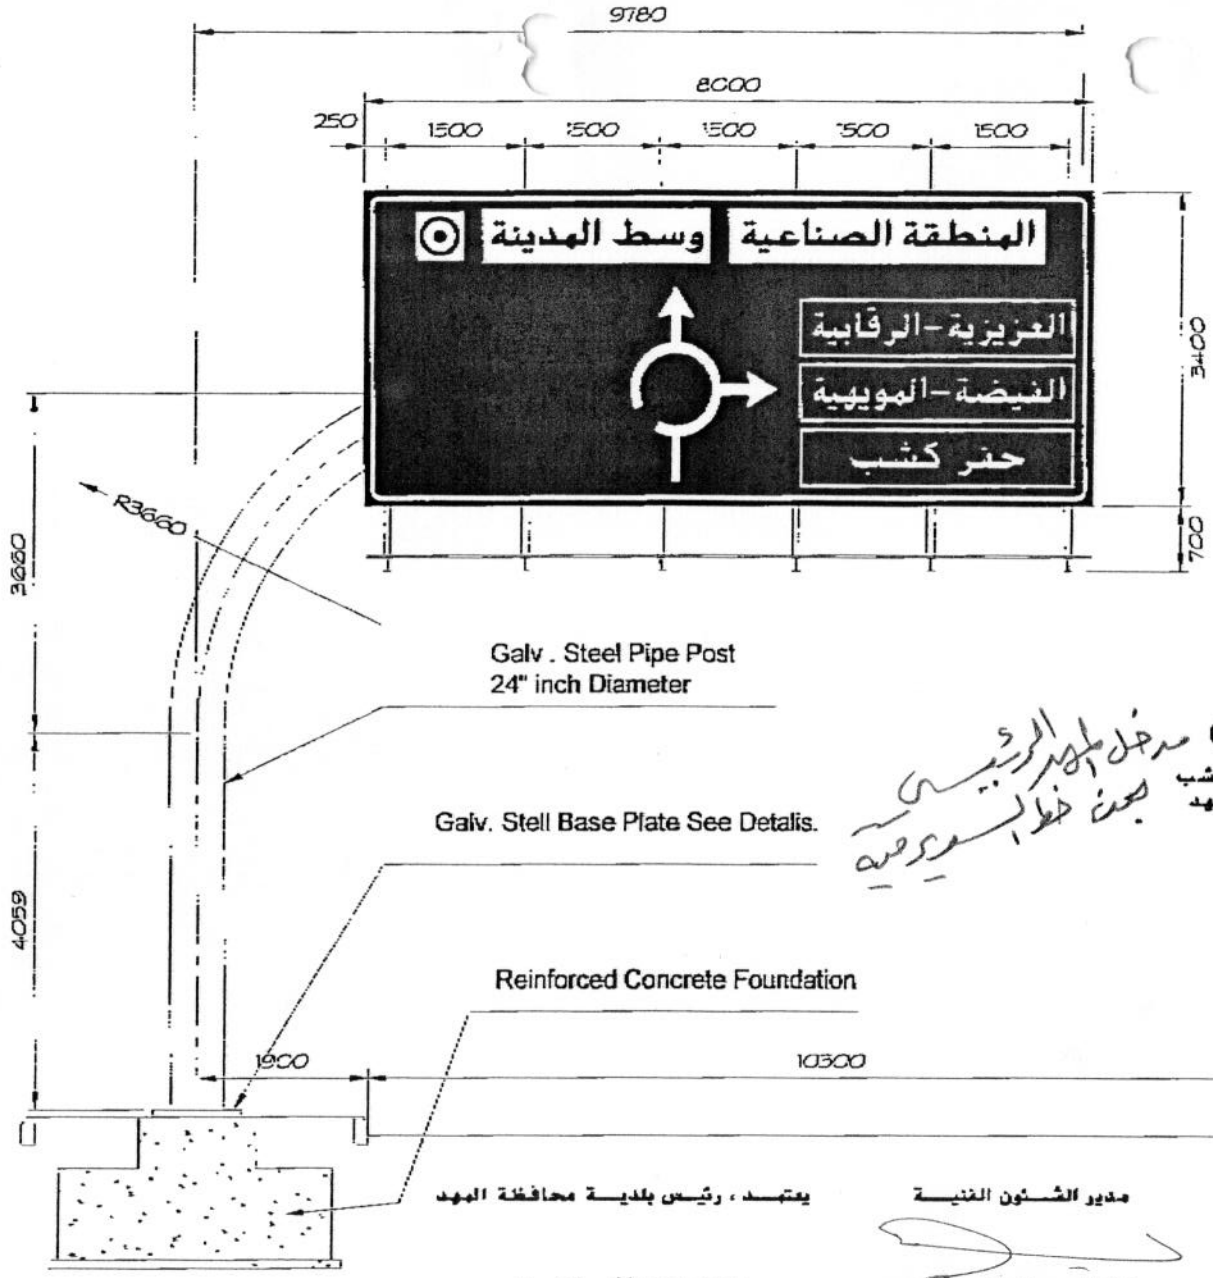

مدخل المهد الرئيسي
جهة طريق السرحية

CANTILEVER SIGN 5

لوحة كـــانتليفر رقم 5 قبـل دوار حتر كشب
للداخل محافظة المهد باتجـاه دخول المهد

يعتمـد ، رئيـس بلديـة محافظة المهد	مدير الشـئون الفنيـة	المسـاح
محمد بن راضي الحـربي	م / ياسـر عبو الـرحيلي	صديق عباس قرشي

. design information shown is the sole property of -Art Medyan Sings and remains so until a contract manufacture and supply or installation is mutually nfirmed.It cannot be copied or in any form by third rties without written consent from the owner.

Approved by Client:		Project: CANTILEVER SIGN	Drawn: ABUNNASR	Date: 15/06/1430
Signature:			Units: millimeters	Scale: nts
Date: / / 2009	ادارت ميان للاعلان ADART MEDYAN SIGNS	Client: AL MAHD MUNICIPALITY	Ref.no.	Rev: 0
			checked by: Engr.A.Nassar	Date: 08/06/2009

المملكة العربية السعودية

أمانة المدينة المنورة

1115 ص

التراكمى وإجمالى المنصرف والمتبقى خلال الفترة

رقم العقد ١٤٠ ١٤٢٨ تسمية وترقيم أحياء وشوارع المهد

القيمة : ١،١٩٦،٠٠٠،٠٠

حتى مستخلص جاري رقم ١

المقـاول : شركة آد آرت مديان للاعلان

رقم	تاريخ التسليم	قيمة المطالبة حسب العقد	الحسميات		صافي القيمة	قيمة المطالبة التراكمي	الحسميات تراكمي		إجمالى المنصرف التراكمى	المتبقي الفعلى من العقد	المتبقي المفترض من العقد	نسبة الانجاز
			غرامات	يرد للبند			غرامات	الوفر				
١	١٤٣٠-١٠-٠٧	٦٠٤،٠٠٠،٠٠	٠،٠٠	٠،٠٠	٦٠٤،٠٠٠،٠٠	٦٠٤،٠٠٠،٠٠	٠،٠٠	٠،٠٠	٦٠٤،٠٠٠،٠٠	٥٩٢،٠٠٠،٠٠	٥٩٢،٠٠٠،٠٠	%٥٠,٥

شركة أبارت مديان للاعلان
abart medyan signs
L . L . P

مندوب المقاول
محمد خلف

المساح
صديق بن عباس قرشي

المراقب
اديب بن احمد عبدالله العلاوي

مدير قسم المشاريع
عبد الرحيم مصلح صليح المجنوني

المملكة العربية السعودية

أمانة منطقة المدينة المنورة

بيـــان بالغـــــرامـــــات

رقم العقد ١٤٠ ١٤٢٨ تسمية وترقيم أحياء وشوارع المهد

قيمة العقد : ١،١٩٦،٠٠٠,٠٠

المقـاول : شركة آد آرت مديان للاعلان

حتى مستخلص جاري رقم ١

رقم	تاريخ المستخلص	العمالة		المعدات		الخدمات		التوريدات		الجملة	
		شهري	تراكمي	شهري	تراكمي	شهري	تراكمي	شهري	تراكمي	شهري	تراكمي
١	١٤٣٠-١٠-٠٧	٠,٠٠	٠,٠٠	٠,٠٠	٠,٠٠	٠,٠٠	٠,٠٠	٠,٠٠	٠,٠٠	٠,٠٠	٠,٠٠

مندوب المقاول

محمد خلف

المساح

صديق بن عباس قرشي

المراقب

اديب بن احمد عبدالله العلاوي

مدير قسم المشاريع

عبد الرحيم مصلح صليح المجنوني

المملكة العربية السعودية

أمانة منطقة المدينة المنورة

بيـــــان بالمبـــــالغ التي ترد للبنـــد

رقم العقد ١٤٠ ١٤٢٨ تسمية وترقيم أحياء وشوارع المهد

قيمة العقد : ١،١٩٦،٠٠٠،٠٠

حتى مستخلص جاري رقم ١

المقـاول : شركة آد آرت مديان للاعلان

رقم	تاريخ المستخلص	العمالة		المعدات		الخدمات		التوريدات		الجملة	
		شهري	تراكمي	شهري	تراكمي	شهري	تراكمي	شهري	تراكمي	شهري	تراكمي
١	١٤٣٠-١٠-٠٧	٠,٠٠	٠,٠٠	٠,٠٠	٠,٠٠	٠,٠٠	٠,٠٠	٠,٠٠	٠,٠٠	٠,٠٠	٠,٠٠

شركة أدارت مديان للإعلان
ADART MEDYAN SIGNS
L . L . P

مندوب المقاول

محمد خلف

المساح

صديق بن عباس قرشي

المراقب

اديب بن احمد عبدالله العلاوي

مدير قسم المشاريع

عبد الرحيم مصلح صليح المجنوني

١١٢٨

ميزانية السنة المالية ١٤٣٠/١٤٣١
الباب الرابع

فصل (٠١٩) وزارة الشؤون البلدية والقروية
فرع (٠٠٣) أمانة منطقة المدينة المنورة
قسم (٤٠١) بلدية محافظة المهد
المشاريع

(آلاف الريالات)

اسم ورقم المشروع	(أ) التكاليف المعتمدة	الوضع المالي حتى نهاية عام ١٤٢٨/١٤٢٩			الوضع المالي في عام ١٤٣٠/١٤٣١		
		(ب) المنصرف حتى نهاية عام ١٤٢٧/١٤٢٨	(ج) المنصرف الفعلي في عام ١٤٢٨/١٤٢٩	(د) المجموع (ب + ج)	(هـ) الباقي من التكاليف (أ – د)	(و) اعتماد عام ١٤٣٠/١٤٣١	(ز) اعتمادات مؤجلة لسنوات قادمة (هـ – و)
انشاء مرمى للنفايات ٠١٩/٠٠٣/٤٠١/٠٠٢٣/٠٠/٠٠٤	٣,٠٠٠	٠	٠	٠	٣,٠٠٠	١,٥٠٠	١,٥٠٠
دراسات الفرص الاستثمارية والانشطة السياحية والزراعية والحيوانية ٠١٩/٠٠٣/٤٠١/٠٠٢٤/٠٠/٠٠٤	٠	٠	٠	٠	٠	٠	٠
تحسين مداخل مدينة المهد (م ٣) ٠١٩/٠٠٣/٤٠١/٠٠٢٥/٠٠/٠٠٤	٢,٠٠٠	٠	٩٦٧	٩٦٧	١,٠٣٣	٠	١,٠٣٣
سفلتة لقرى المهد (م ٣) ٠١٩/٠٠٣/٤٠١/٠٠٢٦/٠٠/٠٠٤	٥,٠٠٠	٠	٣,٤١٤	٣,٤١٤	١,٥٨٧	١,٥٨٦	١
سفلتة وأرصفة وانارة بالمهد (م ٥) ٠١٩/٠٠٣/٤٠١/٠٠٢٧/٠٠/٠٠٤	٥,٠٠٠	٠	١,٩٨١	١,٩٨١	٣,٠٢٠	٢,٠٠٠	١,٠٢٠
درء اخطار السيول بالمهد وقراها ٠١٩/٠٠٣/٤٠١/٠٠٢٨/٠٠/٠٠٤	٢,٥٠٠	٢٤	١,٢٨٩	١,٣١٣	١,١٨٧	٠	١,١٨٧
التخلص من النفايات وردم المستنقعات وآليات التخلص من النفايات (م ٢) ٠١٩/٠٠٣/٤٠١/٠٠٢٩/٠٠/٠٠٤	٢,٠٠٠	٠	٧٢٩	٧٢٩	١,٢٧١	٠	١,٢٧١
اعادة تأهيل الشوارع والطرق القائمة في قرى المهد ٠١٩/٠٠٣/٤٠١/٠٠٣٠/٠٠/٠٠٤	١,٠٠٠	٠	٣٩٠	٣٩٠	٦١٠	٠	٦١٠
تحسين مداخل المهد مع الدراسة والاشراف ٠١٩/٠٠٣/٤٠١/٠٠٣١/٠٠/٠٠٤	٢,٠٠٠	٠	٠	٠	٢,٠٠٠	١,٥٠٠	٥٠٠
سفلتة وأرصفة وانارة بالمهد (م ٦) ٠١٩/٠٠٣/٤٠١/٠٠٣٢/٠٠/٠٠٤	٥,٠٠٠	٠	٠	٠	٥,٠٠٠	٢,٠٠٠	٣,٠٠٠
اعادة تأهيل الطرق والانارة بالمهد والقرى التابعة لها ٠١٩/٠٠٣/٤٠١/٠٠٣٣/٠٠/٠٠٤	٣,٠٠٠	٠	٠	٠	٣,٠٠٠	٢,٠٦٢	٩٣٨
تسمية وترقيم أحياء وشوارع المهد ٠١٩/٠٠٣/٤٠١/٠٠٣٤/٠٠/٠٠٤	٢,٠٠٠	٠	٠	٠	٢,٠٠٠	١,٠٠٠	١,٠٠٠

وزارة المالية
الإدارة العامة للميزانية
وحدة شؤون الميزانية وتقييمها

آد-آرت ميديان للإعلان
ADART MEDYAN SIGNS
شركة ذات مسئولية محدودة- رأس المال المدفوع ٣,٨٠٠,٠٠٠ ريال سعودي- ترخيص ١٠٦/ص-١٤٠٢-س.ت ٤٥٣٥٤ ١٠١٠٠-رقم العضوية ٢٠٨٠٢
Tel: 01-4981203 • Fax: 01-4980711
E-mail: adartsigns@awalnet.net.sa
Web: www.adartmedyansigns.com
Mailing Add: P.O. Box 15150, Riyadh
11444 Kingdom of Saudi Arabia

التاريخ: ١٤٣٠/١٠/٠٧هـ
الموافق : ٢٠٠٩/٠٩/٢٦م
الرقم : ٨٥٧ /٢٠٠٩م

ص ١١/١١

سعادة / رئيس بلدية محافظة مهد الذهب المـوقـــر

السلام عليكم ورحمة الله وبركاته .

إشـــارة إلى مشـــروع تسمـــية وتـــرقيم أحيـــاء وشـــوارع مدينـــة المهـــد رقـــم ١٤٢٨/١٤٠هـــ . يرجـــى من سعادتكم التفضـــل بتوجيـــه من يلزم لصرف قيمـــة مستخلصنـــا الأول والبالغـــة (٦٠٤٠٠٠) فقط ستمائة وأربع آلاف ريال لاغير.

حيث أننا أنهينا الأعمال السالف ذكرها برفقه والتي بلغت نسبة إنجازها ٥٠,٥٠ % حتى تاريخه وذلك حسب الشروط والمواصفات الفنية المطلوبة .

شاكرين لسعادتكم كريم تعاونكم .

وتفضلوا بقبول فائق التحية والتقدير.

مدير المشاريع

م / محمد بن عبدالله سمباوه .

شركة أجارت مديان للإعلان
ADART MEDYAN SIGNS
L . L . P

المرفقات:-

١ – صورة خطاب الترسية . ٢– أصل المستخلص .
٣ – صورة عن الضمان النهائي ساري المفعول .
٤ – صورة عن السجل التجاري ساري المفعول .
٥ – صورة عن شهادة تسديد الزكاه سارية المفعول .
٦ – صورة عن شهادة الإنتساب للغرفة التجارية سارية المفعول .
٧ – صورة عن شهادة الإلتزام بالسعودة سارية المفعول .
٨ – صورة عن شهادة المؤسسة العامة للتأمينات الإجتماعية سارية المفعول .
٩ – صورة عن محضر تسليمنا الموقع .
١٠– صورة عن العقد.

أبوالنصر

MOODY INTERNATIONAL UKAS
ISO 9001 : 2000

١٢/١٥

المملكة العربية السعودية
وزارة الشئون البلدية والقروية
امانة منطقة المدينة المنورة
بلدية محافظة المهد
مستخلص جاري رقم (١)

اسم المشروع : تسمية وترقيم أحياء وشوارع مدينة المهد
رقم العقد : ١٤٢٨/١٤٠هـ
اسـم المقـــاول : شركة آد آرت مديان للإعلان

القيمة الأصلية للعقد : ١,١٩٦,٠٠٠ ريال
مدة العقد : ١٢ شـــهر
تاريخ استلام المشروع :١٤٢٩/١١/٢٥ هـ

الأعمال المنجزة حتى تاريخ ١٤٣٠/١٠/٧ هـ

البند	الوصـــــــــف	الوحدة	الكمية بالعقد	الكميات المنفذة			سعر الوحدة (ريال)	القيمة الإجمالية (ريال)
				السابقة	الحالية	الإجمالي		
١-	توريد وتركيب لوحات اسماء الشوارع والميادين مقاس ١٦٠*٦٠*٢٠مضاءة من الداخل وتثبت على عمودين وفق المواصفات والرسم المرفق .	العدد	٩٥	٠	٠	٠	٣٨٠٠	٠
٢-	توريد وتركيب لوحات اسماء الشوارع مستطيل مقاس ١٦٠*٦٠ مضاءة من الداخل وتثبت على عمودين من الألومنيوم المسحوب قطر ١٣٨ ملم مع قاعدة خرسانية وفق المواصفات والرسم المرفق	العدد	٣٠	٠	٠	٠	٥٢٠٠	٠
٣-	توريد وتركيب لوحات (انت هنا) مقاس ١.٢*٢.٠*٣.٥ على عمودين من الالومنيوم المسحوب وفق المواصفا ت والرسم المرفق	العدد	١٠	٠	٠	٠	٧٥٠٠	٠
٤-	توريد وتركيب لوحات ارشادية من نوع قنطرية (جانتري) حسب الشكل ١ والغرض منها توجيه السائق إلى وجهة القصد حسب المواصفات المرفقة .	العدد	٢	٠	٢	٢	١٢٦٠٠٠	٢٥٢٠٠٠
٥-	توريد وتركيب لوحات إرشادية من نوع كابولية (كانتليفر) حسب الشكل ٢ والغرض منها توجيه السائق إلى وجهة القصد حسب المواصفات المرفقة .	العدد	٤	٠	٤	٤	٨٨٠٠٠	٣٥٢٠٠٠
	الإجمـــــــالي	فقط ستمائة وأربعة إلف ريالا سعوديا لا غير						٦٠٤٠٠٠

مندوب المقاول — محمد خلف محمد
المساح — صديق عباس قرشي
المراقب الفني — أديب بن احمد عبد الله العلاوي
رئيس قسم المشاريع — عبد الرحيم بن مصلح مصيلح المجنوني
رئيس بلدية محافظة المهد — محمد بن راضي الحربي

شركة أدارت مديان للاعلان
ADART MEDYAN SIGNS L.L.P

المملكة العربية السعودية
أمانة المدينة المنورة

رقم العقد ١٤٠ ١٤٢٨ - ١٤٢٩ هـ
تاريخ تسليم الموقع ٢١-١٠-١٤٢٩ هـ

١١٢٩

رقم الحساب : ٤٠٠٣٤٠٠١٠٠٠٠١
رقم واسم المشروع : ١٩/٣/٤٠١/٠٠٣٤/٠٠/٤ تسمية وترقيم أحياء وشوارع المهد
اسم العقد : تسمية وترقيم أحياء وشوارع المهد
قيمة العقد : ١،١٩٦،٠٠٠,٠٠
اسم المقاول : شركة آد آرت مديان للاعلان

مستخلص جاري رقم : ١
للاعمال المنجزة حتي تاريخ : ٠٧-١٠-١٤٣٠ هـ
الموافق : ٢٠٠٩/٠٩/٢٦ م

الموافق : ٢٠٠٨/١٠/٢١ م
مدة العقد : ١٢ شهرا

تقرير تحليلي الخلاصة

البيـــــــــــان	الإجمـــــالي	المعاد للبند	الصـــــافي
تكاليف الخدمات والصيانة الدورية	٦٠٤،٠٠٠,٠٠		٦٠٤،٠٠٠,٠٠
تكاليف العمالة	٠,٠٠		٠,٠٠
تكاليف التوريدات	٠,٠٠	٠,٠٠	٠,٠٠
تكاليف المعدات	٠,٠٠	٠,٠٠	٠,٠٠
الإجمـــــالى	٦٠٤،٠٠٠,٠٠	٠,٠٠	٦٠٤،٠٠٠,٠٠
ما سبق صرفه	٠,٠٠		
جملة الغرامات	٠,٠٠		

نسبةالاعمال المنجزة من المشروع حتي تاريخ هذا المستخلص ٥٠,٥% ونسبة المدة المنقضية الي كامل المدة ٩٦,٣٩%

جميع الاعمال حسب الشروط والمواصفات وفي المواقع التي تم التعميد للعمل بها ضمن العقد وأن هذه المواقع تخص المشروع نفسه

صـــــافي المستحـــق ٦٠٤،٠٠٠,٠٠

اجمالي فقط ســـتمائة واربعة الف ريال لاغير

مندوب المقاول
محمد خلف

المساح
صديق بن عباس قرشي

المراقب
اديب بن احمد عبدالله العلاوي

مدير قسم المشاريع
عبد الرحيم مصلح صليح المجنوني

شركة آدارت مديان للاعلان
ADART MEDYAN SIGNS L.L.P

المملكة العربية السعودية
أمانة المدينة المنورة

رقم العقد ١٤٠ ١٤٢٨ - ١٤٢٩ هـ
تاريخ تسليم الموقع ٢١-١٠-١٤٢٩ هـ
الموافق : ٢٠٠٨/١٠/٢١ م

مدة العقد : ١٢ شهرا

رقم الحساب : ٤٠٠٣٤٠٠١٠٠٠٠١

رقم واسم المشروع : ١٩/٣/٤٠١/٠٠٣٤/٠٠/٤ تسمية وترقيم أحياء وشوارع المهد

اسم العقد : تسمية وترقيم أحياء وشوارع المهد

قيمة العقد : ١،١٩٦،٠٠٠،٠٠

اسم المقاول : شركة آد آرت مديان للاعلان

مستخلص جاري رقم : ١

للاعمال المنجزة حتي تاريخ : ٠٧-١٠-١٤٣٠هـ

الموافق : ٢٠٠٩/٠٩/٢٦ م

البيـــــــــــــان	التحـــــليلي	الإجمـــــالي	ملاحظات
تكاليف الخدمات والصيانة الدورية	٦٠٤،٠٠٠،٠٠		
تكاليف العمالة			
تكاليف التوريدات			
تكاليف المعدات			
الإجمـــــالى		٦٠٤،٠٠٠،٠٠	
ما سبق صرفه	٠،٠٠		
جملة الغرامات	٠،٠٠		

نسبةالاعمال المنجزة من المشروع حتي تاريخ هذا المستخلص ٥٠،٥ % ونسبة المدة المنقضية الي كامل المدة ٩٦،٣٩ %

صـــافي المستحـــق ٦٠٤،٠٠٠،٠٠

جميع الاعمال حسب الشروط والمواصفات وفي المواقع التي تم التعميد للعمل بها ضمن العقد وان هذه المواقع تخص المشروع نفسه

اجمالى فقط ســـتـــمائة واربعة الف ريال لاغير

مندوب المقاول
محمد خلف

شركة آد آرت مديان للاعلان
adart medyan signs
L. L. P

المساح
صديق بن عباس قرشي

المراقب
اديب بن احمد عبدالله العلاوي

مدير قسم المشاريع
عبد الرحيم مصلح صليح المجنوني

رئيس بلدية محافظة المهد
محمد بن راضي رويضي اللقماني

بسم الله الرحمن الرحيم

المملكة العربية السعودية
وزارة الشؤون البلدية و القروية
أمانة المدينة المنورة
بلدية محافظة المهد

الموضوع: خصوص طلب صرف المستخلص
رقم (١) شركة آد آرت مديان للأعلان

الشئون الفنية

سعادة مدير عام الشئون المالية والإدارية بأمانة المدينة المنورة الموقر

السلام عليكم ورحمة الله وبركاته

إشارة إلى خطاب شركة آد آرت مديان للأعلان رقم ٢٠٠٩/٨٥٧ وبتاريخ ١٤٣٠/١٠/٧هـ بخصوص طلبهم صرف المستخلص رقم (١) بمبلغ (٦٠٤,٠٠٠ ريال) فقط ستمائة وأربعة ألف ريال فقط لاغير لقاء قيمة الأعمال المنفذة بمشروع تسمية وترقيم أحياء وشوارع مدينة المهد حيث بلغت نسبة الإنجاز (٥٠,٥٠٪) ونسبة المدة المنقضية (٩٦,٣٩٪).

لذا نرفق لسعادتكم طيه المستخلص سالف الذكر لإكمال إجراء الصرف .

والسلام عليكم ورحمة الله وبركاته

رئيس بلدية محافظة المهد

محمد بن راضي الحربي

الرقم ٢٠٠٩٤ التاريخ ٩ /١١/ ١٤٣٠ هـ المشفوعات ٢

تليفون ٨٦٨١٤٥٤ – فاكسميلي ٨٦٨١٦٦٤

بلدية محافظة المهد
نظام متابعة المشروعات

طباعة كراسه المد : - جداول الكميات

التاريخ: ١٤١١-
رقم صفحة:

رقم الكراسة: ١١٨٥٨

الجهه: قسم الشؤون الفنية - بلدية مهد الذهب

رقم المناقصة: [ ] [ ] موضوع المنافسة: تسمية وترقيم أحياء وشوارع مدينة المهد

مدة المشروع : ١٢ شهرا

البند	البيان	الوحدة	الكمية	عدد أشهر	السعر		الإجمالى	
					بالأرقام	بالحروف	بالأرقام	بالحروف
٠١	توريد وتركيب لوحات أسماء الشوارع والميادين مقاس١٦٠*٦٠*٢,٠٠ مضاءه من الداخل وتثبت على عمودين وفق المواصفات والرسم المرفق	العدد	٩٥		٢٨٠٠	ثمانية آلاف وثمانمائة ريال	٢٦٦٠٠٠	ستة وستون ألف ريال
٠٢	توريد وتركيب لوحات أسماء الشوارع مستطيل مقاس٦٠* ١٦٠ مضاءه من الداخل وتثبت على عمود من الألمنيوم المسحوب قطر ١٣٨ مام مع قاعده خرسانية وفق المواصفات والرسم المرفق	العدد	٣٠		٥٢٠٠	خمسة آلاف ومائتان ريال	١٥٦٠٠٠	مائة وستة وخمسون ألف ريال
٠٣	توريد وتركيب لوحات (أنت هنا) مقاس ١,٢٠*٢,٠٠م *٣,٥٠ على عمودين من الألمنيوم المسحوب وفق المواصفات والرسم المرفق	العدد	١٠		٧٥٠٠	سبعة آلاف وخمسمائة ريال	٧٥٠٠٠	خمسة وسبعون ألف ريال
٠٤	توريد وتركيب لوحات إرشاديه من من نوع قنطرية (جانتري) حسب الشكل (١)الغرض منها توجيه السائق إلى وجهة القصد حسب لمواصفات المرفقه	العدد	٢	2	١٢٦٠٠	مائة وستة وعشرون الف ريال	٢٥٢٠٠٠	مائتان واثنان وخمسون ألف ريال
٠٥	توريد وتركيب لوحات إرشاديه من نوع كابوليه (كانتليفر) حسب الشكل (٢) الغرض منها توجيه السائق لوجهة القصد حسب المواصفات المرفقة	العدد	٤	5	٨٨٠٠٠	ثمانية وثمانون الف ريال	٤٤٠٠٠٠	أربعمائة وأربعون ألف ريال

الإجمالى: مليون ومائة وستة وتسعون ألف ريال فقط لا غير

156 + 75 = 231

143 = 88 - 231

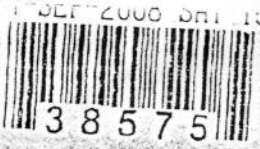

رقم الصادر

تاريخ الصادر 22 — 09 — 1429

المرفقات

بسم الله الرحمن الرحيم

المملكة العربية السعودية
وزارة الشئون البلدية والقروية

المملكة العربية السعودية
وزارة الشئون البلدية والقروية
أمانة منطقة المدينة المنورة
الإدارة العامة للشئون الإدارية والمالية / المشتريات

إعلان بترسية المناقصة رقم : ١١٨٥٨ ١٤٢٩

على مؤسسة: شركة آد آرت ميديان للاعلان

السادة / شركة آد آرت ميديان للاعلان

ص.ب : ١٥١٥٠٠ ت : ٤٩٨١٢٠٣ فاكس : ٤٩٨٠٧١١ الرمز البريدي : ١١٤٤٤

الرياض

السلام عليكم ورحمة الله وبركاته :-

نحيطكم إلى عطـــائكم المقدم للمناقصة رقم (١١٨٥٨ / ١٤٢٩ هـ) ومضمونها (مشروع تسمية وترقيم أحياء وشوارع مدينة المهد) وحيث إتضح أن عطاءكم هو أقل العطاءات المقدمة لهذه المناقصة والبالغ قدره (١،١٩٦،٠٠٠،٠٠) فقط واحد مليون ومائة وستـــة و تسعون الف ريال لاغير ولمدة ١٢ شهرا هجريا ولمطابقته للشروط والمواصفات الموضوعة للعملية وحيث تم إعتماد محضر ترسية هذه المناقصة عليكم ، عليه نخطركم بترسية المناقصة وذلك حسب عطائكم المشار إليه وبموجب الشروط والمواصفات الموضوعة للعملية وعليكم تزويد الإدارة العامة للشئون الإدارية والمالية / إدارة المشتريات بجنبى الأمانة الرئيسى خلال شارع عمر بن الخطاب الدور الثانى بالمستندات التالية خلال خمسة أيام من تاريخه :-

١ - صورة من السجل التجارى سارى المفعول .
٢ - صورة من شهادة الإشتراك بالغرفة التجارية سارية المفعول .
٣ - صورة من شهادة الزكاة والدخل سارية المفعول .
٤ - خطاب تفويض لمن له صلاحية توقيع العقد مصدق من الغرفة التجارية الصناعية على أن يكون المفوض سعودى الجنسية .
٥ - صورة من شهادة التأمينات الإجتماعية سارية المفعول.
٦ - صورة من شهادة مكتب العمل والعمال تفيد بالتزامكم بالسعودة .
٧ - ضمان بنكى نهائى بنسبة (٥%) من قيمة العملية سارى المفعول لحد العقد على أن يقدم الضمان المطلوب بحد أقصى خلال العشرة أيام من تاريخه وفقا لما نص عليه النظام .

وذلك حتى يتم تجهيز العقد ومن ثم إشعاركم للحضور لتوقيعه وختمه .

مدير عام الشئون الإدارية والمالية

ثابت بن محمد أمين العلي

بسم الله الرحمن الرحيم

المملكة العربية السعودية
وزارة الشؤون البلدية والقروية
أمانة المدينة المنورة
بلدية محافظة المهد
قسم المشاريع

الموضوع ..... بشان استلام مواقع مشروع

المحترمين

السادة / شركة آد أرت ميديان للإعلان

السلام عليكم ورحمة الله وبركاته وبعد:.

إشارة لمشروع تسمية وترقيم أحياء وشوارع مدينة المهد عقد رقم (١٤٠) - ١٤٢٨ هـ والذي تم ترسيته عليكم بموجب خطاب سعادة مدير عام الشئون الإدارية والمالية رقم ٣٨٥٧٥ بتاريخ ١٤٢٩/٩/٢٢ هـ .

عليه نأمل تكليف مندوب من قبلكم لاستلام مواقع المشروع في يوم الأحد الموافق ١٤٢٩/١١/٢٦ هـ وموافاتنا بجدول المعدات والعمالة والبرنامج الزمني للبدء بالمشروع المشار اليه أعلاه ويعتبر الموعد المشار اليه هو موعد تسليم المشروع .

والسلام عليكم ورحمة الله وبركاته

رئيس بلدية محافظة المهد

عبد الله بن مسلم الشراري

١٩ - SHAMEL + AHMED - ALI

م. قنوي

الرقم ٧٣٠٦٥٠٤ التاريخ ١٤٢٩/١١/١٩ هـ المشفوعات .....

تليفون ٨٦٨١٤٥٤ - فاكسميلي ٨٦٨١٦٦٤

بسم الله الرحمن الرحيم

المملكة العربية السعودية
وزارة الشؤون البلدية و القروية
أمانة المدينة المنورة
بلدية محافظة المهد
٣٠٤ / ٢٦٦
قسم المشاريع

الموضوع .....

السادة/ شركة ميد أرت ميديان للإعلان المحترمين

السلام عليكم ورحمة الله وبركاته وبعد:-

إلحاقا لخطابنا رقم ٤٠٥٣٥ في ١٤٣٤/١١/٢هـ المشار فيه إلى العقد المبرم معكم للمشروع (تسمية وترقيم أحياء وشوارع المهد) وحيث أنه تم اعتماد اسماء الأحياء والطرق الرئيسية.

وحيث أنه لم تتم الاستجابة من قبلكم بإرسال مندوبكم وعدم ردكم على الهاتف النقال لذا عليكم سرعة تكليف مندوبكم لمراجعة القسم المختص بالبلدية خلال اسبوع من تاريخه وسوف تتحملون كافة المسئولية في حالة عدم المراجعة أو التأخير.

و السلام عليكم ورحمة الله وبركاته

رئيس بلدية محافظة المهد

محمد بن راضي الحربي

الساعدي

آد-آرت مديان للإعلان
ADART MEDYAN SIGNS
Tel: +966 1 498 1203 Fax: +966 1 4980711
E-mail: Info@adart.com.sa
Web:www.adart.com.sa
Mailing Add: P.O. Box 15150, Riyadh
11444 Kingdom of Saudi Arabia
شركة ذات مسئولية - رأس المال المدفوع ٣,٨٠٠,٠٠٠ريال سعودي ترخيص ١٠٦ / ص _ ١٤٠٢ _س . ت ١٠١٠٠٤٥٣٥٤ _رقم العضوية ٢٠٨٠٢

فاكس ٠١٤٨٦٨١٦٦٤

التاريخ: 2013/12/11م

سعادة /رئيس بلدية مهد الذهب المحترم

السلام عليكم ورحمة الله وبركاته

اشارة الى مشروع تسمية وترقيم شوارع مهد الذهب – رقم العقد 1432/200 بمبلغ 1188150 ريال مقاولتينا.

نفيدكم بأننا حاليا نباشر أعمال تركيب لوحات أسماء الشوارع على الجدار الخاصة بالبند الثالث والبالغ عددها 1000 لوحة.

شاكرين كريم تعاونكم

وتفضلوا بقبول التحية والتقدير

شركة آد آرت مديان للاعلان

عبدالله فهد المديان

نائب المدير التنفيذي

شركة أد-ارت مديان للاعلان
ADART MEDYAN SIGNS
L . L . P

٤٦٥/١١
١٤٣٢/٧/١٢

انتهاء مدة العقد رقم ٢٠٠ شركة ميدأرت ميديان للإعلان

الرمز (٣٠٤/٢٦٦)
قسم المشاريع

السادة/ شركة ميدأرت ميديان للإعلان المحترمين

السلام عليكم ورحمة الله وبركاته وبعد:-

إشارة إلى العقد المبرم معكم رقم ٣٥-١٤٣٢هـ للمشروع المسمى تسمية وترقيم أحياء وشوارع المهد ونظرا لانتهاء مدة العقد بتاريخ ١٤٣٢/١٠/٢٦هـ وحيث أن نسبة إنجازكم ٣٥,٧٢% ونسبة المدة المنقضية من بداية العقد هي ١٦٧%.

عليه سوف يتم فرض غرامة التأخير والإشراف على المشروع حسب ما هو مبرم بالعقد حسب الأنظمة والقوانين المتبعة.

لذا عليكم تكليف مندوبكم بسرعة مراجعة القسم المختص بالبلدية بأقرب وقت ممكن.

و السلام عليكم ورحمة الله وبركاته

رئيس بلدية محافظة المهد

محمد بن راضي الحربي

ص/ لمكتبنا
ص / قسم المشاريع
ص / الصادر العام لتسديد قيد رقم

الساعدي

٤٢٠٦٠
١/١٩ ٤٦٢٥

قسم المشاريع

السادة/ شركة ميد أرت ميديان للإعلان المحترمين

السلام عليكم ورحمة الله وبركاته وبعد:-

إلحاقا لخطابنا رقم ٤٠٥٣٥ في ١٤٣٤/١١/٢هـ المشار فيه إلى العقد المبرم معكم للمشروع (تسمية وترقيم أحياء وشوارع المهد) وحيث أنه تم اعتماد اسماء الأحياء والطرق الرئيسية.

وحيث أنه لم تتم الاستجابة من قبلكم بإرسال مندوبكم وعدم ردكم على الهاتف النقال لذا عليكم سرعة تكليف مندوبكم لمراجعة القسم المختص بالبلدية خلال اسبوع من تاريخه وسوف تتحملون كافة المسئولية في حالة عدم المراجعة أو التأخير.

و السلام عليكم ورحمة الله وبركاته

رئيس بلدية محافظة المهد

محمد بن راضي الحربي

الساعدي

قسم المشاريع

السادة/ شركة ميدأرت ميديان للإعلان المحترمين

السلام عليكم ورحمة الله وبركاته وبعد:-

إشارة إلى العقد المبرم معكم رقم ٣٥-١٤٣٢هـ للمشروع المسمى تسمية وترقيم أحياء وشوارع المهد وحيث أنه تم إعداد اعتماد اسماء الأحياء والطرق الرئيسية.

لذا عليكم تكليف مندوبكم بسرعة مراجعة القسم المختص بالبلدية خلال اسبوع من تاريخة وسوف تتحملون كافة المسئولية في حالة عدم المراجعة أو التأخر.

و السلام عليكم ورحمة الله وبركاته

رئيس بلدية محافظة المهد

محمد بن راضي الحربي

ص/ لمكتبنا
ص / المشاريع + ملف المشروع
ص / للصادر العام لتسديد قيد رقم

الساعدي

بسم الله الرحمن الرحيم

المملكة العربية السعودية
وزارة الشؤون البلدية و القروية
أمانة المدينة المنورة
بلدية محافظة المهد
٣٠٤ / ٢٦٦

الموضوع ..... لوحات أسماء الشوارع دون علم البلدية

المشاريع

ص.ب ١٥١٥٠
الرياض ١١٤٤٤
فاكس ٠١١٤٩٨٠٧١١

السادة شركة آد آرت مديان للإعلان المحترمين

السلام عليكم ورحمة الله وبركاته وبعد:-

إشارة إلى خطابكم الموضح فيه إفادة بأنكم حاليا تباشرون أعمال تركيب لوحات أسماء الشوارع على الجدار الخاصة بالبند الثالث والبالغ عددها ١٠٠٠ لوحة

علية نفيدكم بان عليكم مراجعة البلدية بأسرع وقت ممكن وذلك بسبب استئناف الأعمال دون الرجوع للبلدية بعد انتهاء مدة المشروع وعدم تقديم طلبات استلام الأعمال ونحملكم مسئولية عدم تجاوبكم لخطابنا هذا

و السلام عليكم ورحمة الله وبركاته

رئيس بلدية محافظة المهد
محمد بن راضي الحربي

قم الصق باقي الاستمارات
وعند مباشرة التركيب تحتاج لهذا كم
(أصولاً).. حسب الأصول.

الرقم ٨٠٦٨ التاريخ ٢٧/ ٢/ ١٤٢٥هـ المشفوعات ١

آد-آرت مديان للإعلان
ADART MEDYAN SIGNS
Tel: +966 1 498 1203 Fax: +966 1 4980711
E-mail: info@adart.com.sa
Web:www.adart.com.sa
Mailing Add: P.O. Box 15150, Riyadh
11444 Kingdom of Saudi Arabia
شركة ذات مسئولية - رأس المال المدفوع ٣,٨٠٠,٠٠٠ ريال سعودي ترخيص ١٠٦ / ص ـ ١٤٠٢ ـ س.ت ١٠١٠٠٤٥٣٥٤ ـ رقم الحضرية ٢٠٨٠٢

فاكس ٠١٤٨٦٨١٦٦٩

التاريخ: 2013/12/11م

سعادة /رئيس بلدية مهد الذهب المحترم

السلام عليكم ورحمة الله وبركاته

اشارة الى مشروع تسمية وترقيم شوارع مهد الذهب – رقم العقد 1432/200 بمبلغ 1188150 ريال مقاولتينا.

نفيدكم بأننا حاليا نباشر أعمال تركيب لوحات أسماء الشوارع على الجدار الخاصة بالبند الثالث والبالغ عددها 1000 لوحة.

شاكرين كريم تعاونكم

وتفضلوا بقبول التحية والتقدير

شركة آد آرت مديان للإعلان

عبدالله فهد المديان

نائب المدير التنفيذي

بلدية محافظة مهد الذهب
الإعلان عن الإعمال - الوارد العام
الرقم: ٨٢١٦
التاريخ: ١٤٣٥/٤/٢٠
الملاحظات: ع.ح.ص

شركة أدارت مديان للإعلان
ADART MEDYAN SIGNS
L.L.P

التاريخ ٢٠ عبدالكريم
للمتابعة والإدارة
١٤٣٥ ١٦

ISO 9001 - 2008 CERTIFIED MOODY INTERNATIONAL

Your Image In Expert Hands

بسم الله الرحمن الرحيم

المملكة العربية السعودية
وزارة الشؤون البلدية و القروية
أمانة المدينة المنورة
بلدية محافظة المهد

الرقم ٣٠٤ / ٢٦٦

التاريخ

المشاريع

الموضوع ..... لوحات أسماء الشوارع دون علم البلدية

ص.ب ١٥١٥٠
الرياض ١١٤٤٤
فاكس ٠١١٤٩٨٠٧١١

السادة شركة آد آرت مديان للإعلان المحترمين

السلام عليكم ورحمة الله وبركاته وبعد:-

إشارة إلى خطابكم الموضح فيه إفادة بأنكم حاليا تباشرون أعمال تركيب لوحات أسماء الشوارع على الجدار الخاصة بالبند الثالث والبالغ عددها ١٠٠٠ لوحة

علية نفيدكم بان عليكم مراجعة البلدية بأسرع وقت ممكن وذلك بسبب استئناف الأعمال دون الرجوع للبلدية بعد انتهاء مدة المشروع وعدم تقديم طلبات استلام الأعمال ونحملكم مسئولية عدم تجاوبكم لخطابنا هذا

و السلام عليكم ورحمة الله وبركاته

رئيس بلدية محافظة المهد

محمد بن راضي الحربي

الرقم ٨٦٨ التاريخ ٢٧/ ٢ /١٤٣٥ هـ المشفوعات ١

آد-آرت مديان للإعلان
ADART MEDYAN SIGNS
Tel: +966 1 498 1203 Fax: +966 1 4980711
E-mail: info@adart.com.sa
Web:www.adart.com.sa
Mailing Add: P.O. Box 15150, Riyadh
11444 Kingdom of Saudi Arabia
شركة ذات مسئولية - رأس المال المدفوع ٣,٨٠٠,٠٠٠ ريال سعودي ترخيص ١٠٦ / س - ١٤٠٢ - س . ت ١٠١٠٠٤٥٣٥٤ - رقم الحضرية ٢٠٨٠٢

فاكس ٠١٤٨٦٨١٦٦٤

التاريخ: 2013/12/11م

سعادة /رئيس بلدية مهد الذهب المحترم

السلام عليكم ورحمة الله وبركاته

اشارة الى مشروع تسمية وترقيم شوارع مهد الذهب – رقم العقد 1432/200 بمبلغ 1188150 ريال مقاولتينا.

نفيدكم بأننا حاليا نباشر أعمال تركيب لوحات أسماء الشوارع على الجدار الخاصة بالبند الثالث والبالغ عددها 1000 لوحة.

شاكرين كريم تعاونكم

وتفضلوا بقبول التحية والتقدير

شركة آد آرت مديان للإعلان

عبدالله فهد المديان

نائب المدير التنفيذي

شركة آد آرت مديان للإعلان
ADART MEDYAN SIGNS L.L.P

المشاريع م عبدالكريم
للمتابعة والإدارة
١٤٣٥ ١٦

ISO 9001 - 2008 CERTIFIED MOODY INTERNATIONAL

Your Image In Expert Hands

أد-آرت ميديان للإعلان
ADART MEDYAN SIGNS
شركة ذات مسئولية محدودة - رأس المال المدفوع ٢,٨٠٠,٠٠٠ ريال سعودي - ترخيص (١٠٦/ص/١٤٠٢) س.ت ١٠١٠٠٤٥٣٥٤ - رقم الغرفة ٢٠٨٠٢
Tel: 01-4981203 • Fax: 01-4980711
E-mail: adartsigns@awalnet.net.sa
Web: www.adartmedyansigns.com
Mailing Add: P.O. Box 15150, Riyadh 11444 Kingdom of Saudi Arabia

محضر استلام حفريات قواعد لوحات

انه في يوم ١٤٣٠/٨/٢٤ هـ الموافق ١٥/٨/٢٠٠٩ م

تم استلام البلدية عدد (٥) حفريات قواعد لوحات من نوع الكانتليفر

مقاس ٤*٣,٢٠*١,٥٠ عمق

وتم استلام عدد (٤) حفريات قواعد لوحات من نوع (جانتري)

مقاس ٤*٢*١,٥٠ عمق

المساح	المهندس المشرف	ممثل الشركة الفنية
صديق قرشي	أديب العلاوي	مهندس/ياسر بن عمر الرحيلي

Your Image In Expert Hands
MOODY INTERNATIONAL
ISO 9001 : 2000
CERTIFIED COMPANY

FROM :NORAPLAZA FAX NO. :0486811178 Sep. 16 2009 12:19AM P1

ادارت مديان للإعلان
adart mëbyan signs
Tel: 01-4981203 Fax: 01-4980711
E-mail: adartsigns@awalnet.net.sa
Web: www.adartmedyansigns.com
Mailing Add: P.O. Box 15150, Riyadh
Kingdom of Saudi Arabia

موضوع استلام خرسانة عادية (فرشة نظافة) قواعد لوحات

٥/٢

انه في يوم ١٤٣٠/٨/٢٧ هـ الموافق١٨ /٢٠٠٩/٨ م

تم استلام البلدية عدد (٥) صبة نظافة لحفريات قواعد لوحات من نوع الكانتليفر

مقاس ٤*٣,٢٠*١,٥٠ عمق

وتم استلام عدد (٤) صبة نظافة حفريات قواعد لوحات من نوع (جانتري)

مقاس ٤*٢*١,٥٠ عمق

المساح	المهندس المشرف	مدير الشئون الفنية
صديق قرشي	اديب العلاوي	مهندس/ياسر بن عمر الرحيلي

Your Image In Expert Hands

ABOMASR
ABBAS ALI

FAX NO. :048681178 Sep. 16 2009 12:19AM P2
DM :NORAPLAZA

أدآرت ميديان للإعلان
ADART MEDYAN SIGNS
شركة ذات مسئولية محدودة - رأس المال المدفوع ٢,٨٠٠,٠٠٠ ريال سعودي - ترخيص ١٠٩/ص - ١٤٠٢ هـ ت - ٤٠٣٠٢٠١٠٠ - رقم العضوية ٢٠٨٠٩
Tel: 01-4981203 • Fax: 01-4980711
E-mail: adartsigns@awalnet.net.sa
Web: www.adartmedyansigns.com
Mailing Add: P.O. Box 15150, Riyadh 11444 Kingdom of Saudi Arabia

6/3

محضر تسليم حديد تسليح وخرسانة مسلحة لقواعد اللوحات

انه في يوم ١٤٣٠/٩/١٥ هـ الموافق ٢٠٠٩/٩/٥ م

تم استلام البلدية عدد (٥) تسليح حديد القواعد مع صبة الخرسانة المسلحة للوحات

من نوع الكانتليفر

مقاس ٤*٣,٢٠*١,٢٠ عمق + رقبة مقاس ١,٤٠*١,٤٠*٣٠ سم عمق

وتم استلام عدد (٤) تسليح حديد القواعد مع صبة الخرسانة المسلحة للوحات من

نوع (جانتري)

مقاس ٤*٢*١,٢٠ عمق + رقبة مقاس ١,٤٠*١,٤٠*٣٠ سم عمق

المساح	المهندس المشرف	مدير الشئون الفنية
صديق قرشي	أديب العلاوي	مهندس/ياسر بن عمر الرحيلي

Your Image In Expert Hands
ISO 9001:2000

ARBAA
ALI
ABO NASR

FROM :NORAPLAZA FAX NO. :0486811178 Sep. 16 2009 12:23AM P1

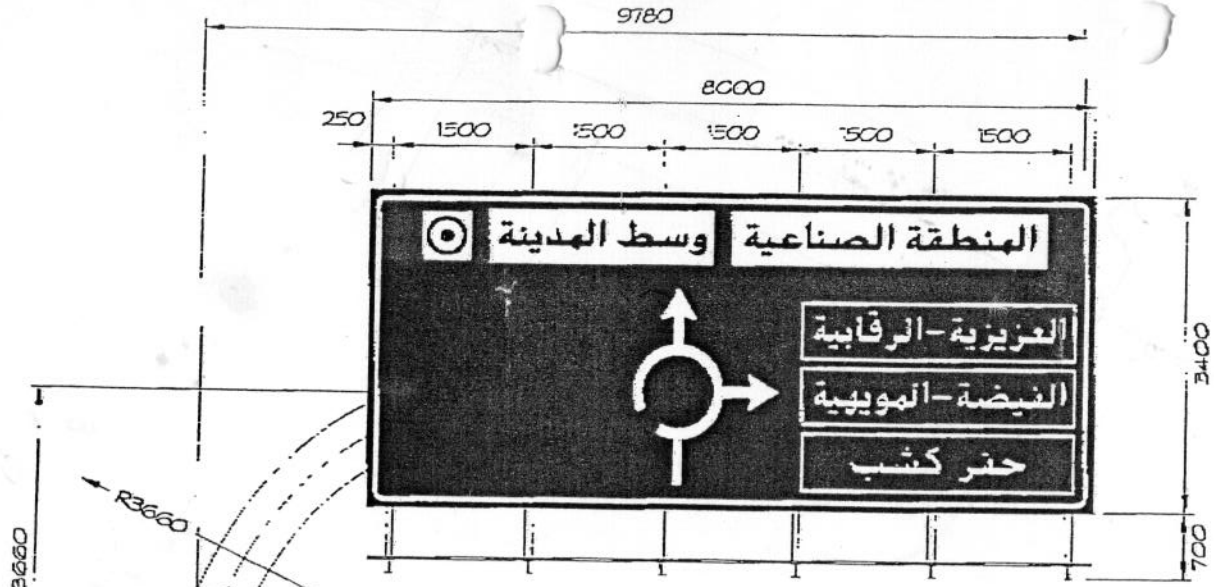

مدخل المهد الرئيسي
بجنب خط السيدصيه

CANTILEVER SIGN 5

لوحة كـــانتليفر رقم 5 قبـل دوار حنر كشب
للداخل محافظة المهد باتجـاه دخول المهد

يعتمـد ، رئيـس بلديـة محافظة المهد	مدير الشـئون الفنيـة	المساح
محمد بن راضي الحربي	م / ياسـر عمر الرحيلي	صديق عباس قرشي

design information shown is the sole property of -Art Medyan Signs and remains so until a contract manufacture and supply or installation is mutually ffected. It cannot be copied or in any form by third ties without written consent from the owner.

Approved by Client:		Project: CANTILEVER SIGN	Drawn: ABUHASSR	Date: 15/06/1430
Signature:			Units: millimeters	Scale: as
Date: / / 2009	ادارت مديان للإعلان Adart Medyan Signs	Client: AL MAHD MUNICIPALITY	Ref.no.	Rev: 0
			checked by: Engr.Nasser	Date: 08/06/2009

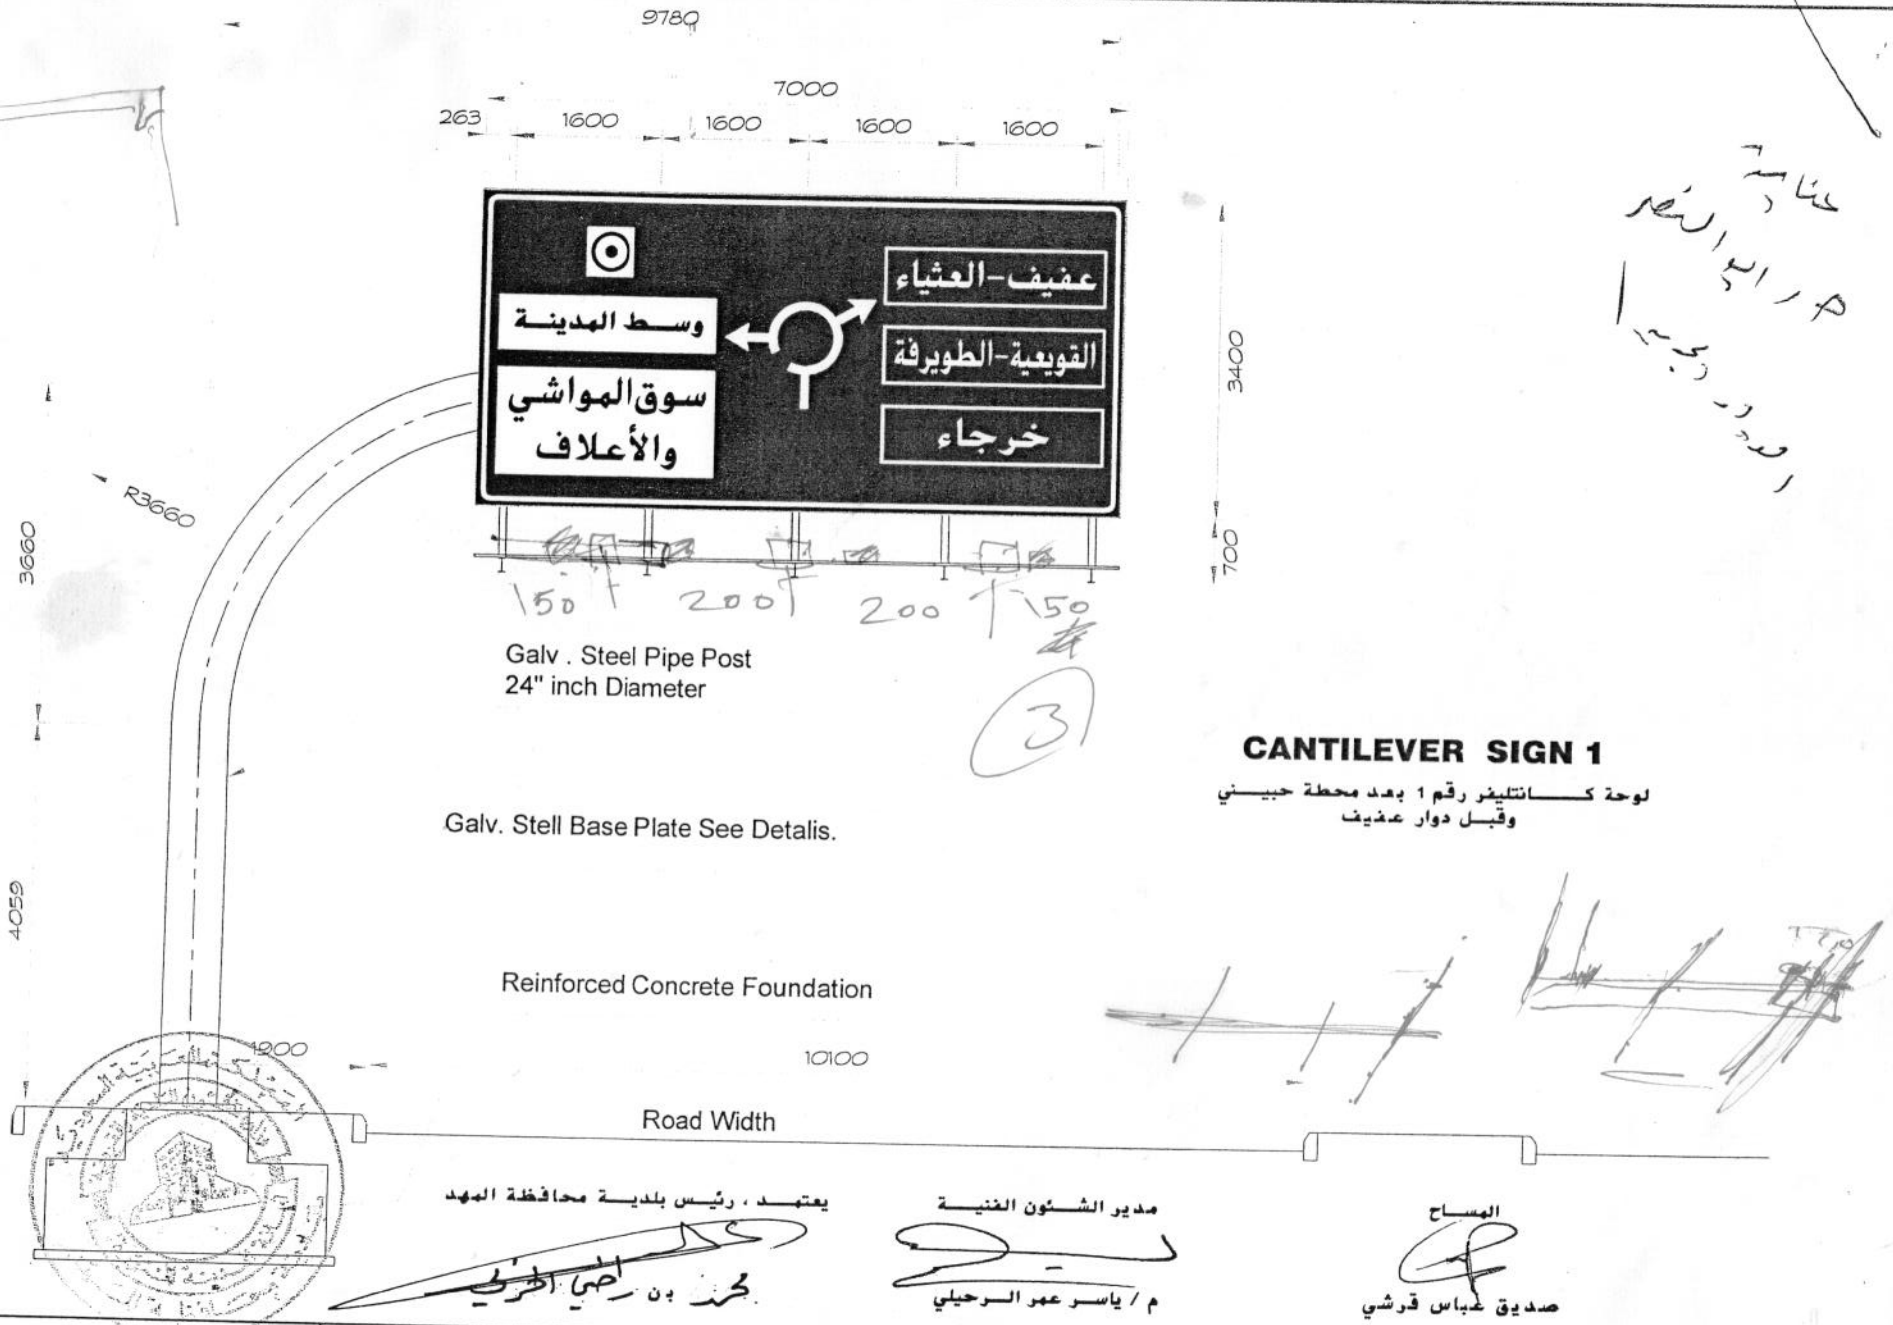

CANTILEVER SIGN 1

لوحة كـــانتليفر رقم 1 بعد محطة حبيـــني
وقبـــل دوار عفيف

يعتمـــد ، رئيـــس بلديـــة محافظة المهد
محمد بن ضيا الحربي

مدير الشـــئون الفنيـــة
م / ياســـر عمر الـــرحيلي

المســـاح
صديق عباس قرشي

design information shown is the sole property of Art Medyan Sings and remains so until a contract manufacture and supply or installation is mutually firmed.It cannot be copied or in any form by third

Approved by Client:	Project: CANTILEVER SIGN	Drawn: ABUNNASR	Date: 09/05/1430
Signature:		Units: millimeters	Scale: nts
	Client:	Ref.no.	Rev: 1

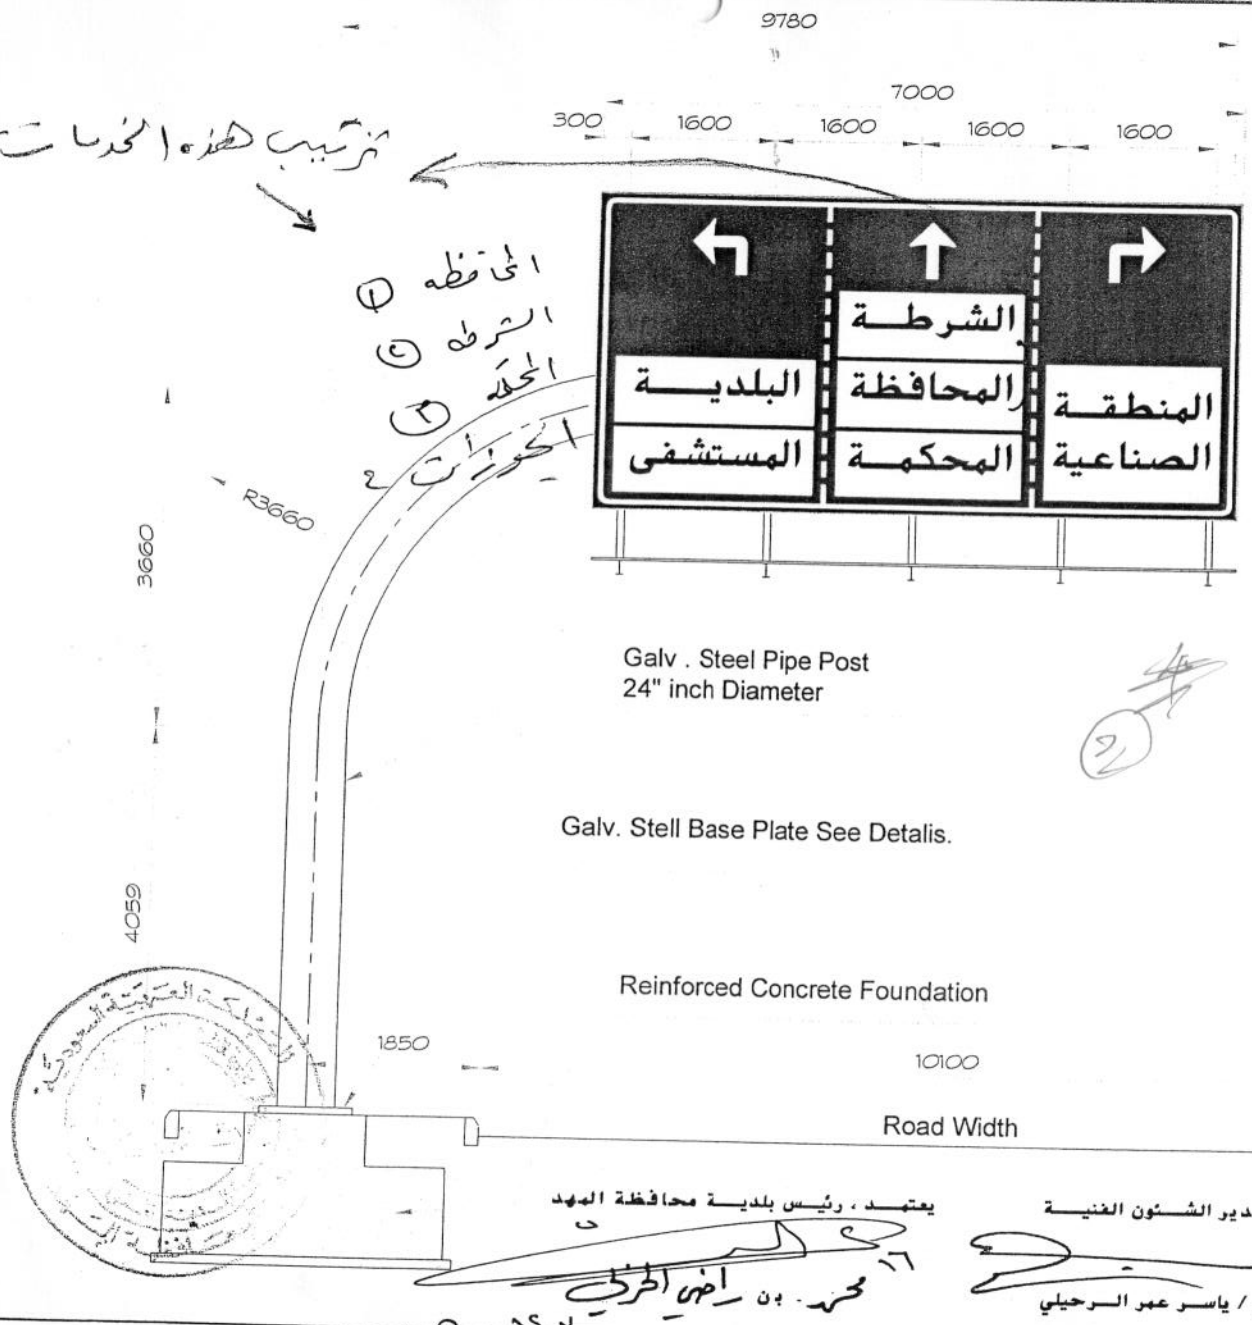

CANTILEVER SIGN 2

لوحة كـــانتليفر رقم 2 بعد دوار المجسم
وقبـل بقالـة العويـــدي

يعتمـد ، رئيس بلديـة محافظة المهد
محمد بن راضي الحربي

مديـر الشـئون الفنيـة
م / ياسـر عمر الـرحيلي

المسـاح
صديق عباس قرشي

l design information shown is the sole property of
l-Art Medyan Sings and remains so until a contract
manufacture and supply or installation is mutually
nfirmed.It cannot be copied or in any form by third
rties without written consent from the owner.

Approved by Client:		Project: CANTILEVER SIGN	Drawn: ABUNNASR Date: 09/05/1430
Signature:			Units: millimeters Scale: nts
Date:		Client:	Ref.no. Rev: 1

المملكة العربية السعودية

أمانة منطقة المدينة المنورة

المقاول : شركة أد ارت ميديا للاعلان

رقم العقد ٢٠٠ ١٤٣١ مشروع تسمية وترقيم شوارع العهد

القيمة : ١,٢٨٨,١٥٠,٠٠ حساب المستخلص : هجري

التراكمي وإجمالي المنصرف والمتبقي خلال الفترة

حتى مستخلص جاري رقم ٢

رقم	تاريخ التمليم	قيمة المطالبة حسب العقد	الحسميات		صافي القيمة	قيمة المطالبة التراكمي	الحسميات تراكمي		إجمالي المنصرف التراكمي	المتبقي الفعلي من العقد	المتبقي المفترض من العقد	نسبة الإنجاز
			غرامات	برد المبلغ			غرامات	الوفر				
١	١٤٣٢-٠٩-٢٠	٤٢٥,٠٠٠,٠٠٠,٠٠	٠,٠٠	٠,٠٠	٤٢٥,٠٠٠,٠٠٠,٠٠	٤٢٥,٠٠٠,٠٠٠,٠٠	٠,٠٠	٠,٠٠	٤٢٥,٠٠٠,٠٠٠,٠٠	٧٦٣,١٥٠,٠٠٠,٠٠	٧٦٣,١٥٠,٠٠٠,٠٠	%٣٥,٧٧
٢	١٤٣٥-٠٦-١٥	٩٤٤,٣٢٥,٠٠٠,٠٠	٩٣,٧٨٦,٤٦	٠,٠٠	٥٥١,٠٢٨,٥٤	١,٠٦٩,٣٢٥,٠٠٠,٠٠	٩٣,٦٨٦,٤٦	٠,٠٠	١,٠٦٩,٣٢٥,٠٠٠,٠٠	١١٨,٨٢٥,٠٠٠,٠٠	١١٨,٨٢٥,٠٠٠,٠٠	%١٠

٦١٨ ٨٢٥

مندوب المقاول

محمود الجندي

مندوب الإستشاري

م/محمد أحمد الهادي

مدير المشروع

المهندس عبدالله بن عطاف الحارثي

المملكة العربية السعودية

امانة منطقة المدينة المنورة

صفحة : ١ / ١

رقم العقد ٢٠٠ /١٤٣١-١٤٣٢ هـ

تاريخ تسليم الموقع : ١٤٣١-١٠-١٥ هـ

الموافق : ٢٠١٠-٠٩-٢٤ م

قيمة العقد الحالية: ١،١٨٨،١٥٠ ريال

مدة العقد : ١٢ شهرا

رقم واسم المشروع : ٤٠١/٠١/٠٤٠/٠١/٤ ١٩/٣/٤٠١/٠٤٠/٠١/٤ ********** لايوجد وصف للحساب ******

اسم العقد : مشروع تسمية وترقيم شوارع المهد

رقم الحساب : ٤٠١٠٤٠٠٠١٠١٠٧

قيمة العقد الأصلية : ١،١٨٨،١٥٠

اسم المقاول : شركة اد ازت مديوش للاعلان

للاعمال المنجزة حتى تاريخ : ١٤٣٥-٠٦-١٥ هـ

، مستخلص جاري رقم : ٢ الموافق : ٢٠١٤-٠٤-١٥ م

الخدمـــــــــات

بند	وصف البند	الوحدة	الكمية حسب العقد	الكمية بعد التعديل	الكمية السابقة	الكمية المنفذة حاليا	إجمالي المنفذ	سعر إفرادي	قيمة المنفذ سابقا	قيمة المنفذ حاليا	المبلغ الإجمالي
٠١	توريد وتركيب لوحات اسماء الشوارع والميادين مقاس ٢٠٠×٩٦٠ مسماه من الحامل وثبتت على عمودين وفق المواصفات والرسم المرفق شكل (١)	العدد	١٠٠	١٠٠	٠	٥٧	٥٧	٢٠٩٠٠	٠	٤١٣،٢٠٠	٣١٣،٢٠٠
٠٢	توريد وتركيب لوحات الشوارع والميادين مقاس ٩٢٠×٩٦٠ وثبت على عمود وارتفاع ٣،٥٠م حسب المواصفات والرسم المرفق شكل (٢)	العدد	١٣٠	١٢٠	٠	١٢٠	١٣٠	٥٧٥	٠	٧٤،٧٥٠	٧٤،٧٥٠
٠٣	توريد وتركيب لوحة اسماء الشوارع والأحياء مقاس ٣٦٠×١٢٠٠ ثبت على حائط حسب المواصفات والرسم المرفق شكل رقم	العدد	٦٠٠	١٠٠٠	٠	٦٦٥	٦٦٥	٢١٥	٠	١٤٢،٩٧٥	١٤٢،٩٧٥
٠٤	توريد وتركيب لوحات ترقيم المنازل مقاس ١٥٠×١٠٠مم ثبت على الحائط وفق المواصفات والرسم المرفق شكل (١)	العدد	٥،٤٠٠	٥،٤٠٠	٥،١٠٠	٠	٥،٤٠٠	٣٦	١٨٣،٦٠٠	١٩٣،٤٠٠	١٩٣،٤٠٠
٠٥	توريد وتركيب لوحات إرشاديه من نوع كابولية (كانتلفر) حسب الشكل (٣) المعروض منها توجيه المقاول لوجهة التنفيذ حسب المواصفات	العدد	٥	٥	٥	٠	٥	٨٥،٠٠٠	٤٢٥،٠٠٠	٠	٤٢٥،٠٠٠
عدد البنود ٥	الخدمـــــــــات						اجمالي فقط مبتمائة واربعة و اربعون الف وثلاثمائة وخمسة و عشرون ريال لاغير		٤٢٥،٠٠٠	٦٤٤،٣٢٥	١،٠٦٩،٣٢٥

٦٤٤٣٢٥

مقدم العطاء

محمود العلمي

مندوب الاستشاري

م/محمد احمد الهادي

مدير المشاريع

م/ناصر بن عبدالله بن عبدالله الحارثي

بسم الله الرحمن الرحيم

المملكة العربية السعودية
وزارة الشؤون البلدية والقروية
أمانة المدينة المنورة
بلدية محافظة المهد
الشئون الفنية

الموضوع .....
بخصوص تسليم مشروع

محضر تسليم موقع

اسم المشروع:تسمية وترقيم أحياء وشوارع مدينة المهد

رقم العقد: ١٤٠-١٤٢٨ تاريخه ١٤٢٩/١٠/٢١هـ

الجهة صاحبة المشروع: بلدية محافظة مهد الذهب

قيمة العقد: (١١٩٦٠٠٠،٠٠٠واحد مليون ومائة وتسعون ألف ريال لاغير

مدة العقد: ١٢شهراً

اسم المقاول المنفذ:شركة آد آرت مديان للإعلان

اسم الجهة المشرفة: بلدية محافظة المهد.

بناء على خطاب سعادة مدير عام الشئون الإدارية والمالية بأمانة المدينة المنورة رقم ٤٢١٠١في ١٤٢٩/١١/٤ هـ لتسليم موقع المشروع عالية للمقاول.

علية اجتمعت اللجنة المكونة من:

المراقب/عبد الرحيم مطلع المجنوني	مندوب البلدية
المساح/ صديق عباس قرشي	مندوب البلدية
المساح/ محمد خلف محمد عبد الرحمن	مندوب المقاول

يوم الأحد الموافق ١٤٢٩/١١/٢٥ هـ قامت اللجنة بالإطلاع على مخططات المشروع وجداول الكميات وجميع الوثائق المتعلقة بالمشروع وبالوقوف على الطبيعة وجد انه لا يوجد أي عائق يمنعه من البدء في التنفيذ ويعتبر يوم الأحد الموافق ١٤٢٩/١١/٢٥ هـ هو تسليم الموقع وبدء التنفيذ وقد تعهد المقاول تأمين الجهاز الفني للمشروع وتقديم برنامج زمني لتنفيذ الأعمال من الجهة المختصة خلال أسبوعين من تاريخه وعلى ذلك تم التوقيع .

والله الموافق،،،،،،

مندوب المقاول

المساح /محمد خلف محمد عبد الرحمن

مندوبين بلدية محافظة المهد

المراقب/ عبد الرحيم المجنوني

المسام/صديق عباس

رئيس بلدية محافظة المهد

عبد الله بن مسلم الشراري

الرقم ..... التاريخ / / ١٤هـ المشفوعات .....

تليفون ٨٦٨١٤٥٤ - فاكسميلي ٨٦٨١٦٦٤

رقم الصادر 38575

تاريخ الصادر 1429 — 09 — 22

المرفقات

بسم الله الرحمن الرحيم

المملكة العربية السعودية
وزارة الشئون البلدية والقروية

المملكة العربية السعودية
وزارة الشئون البلدية والقروية
أمانة منطقة المدينة المنورة
الإدارة العامة للشئون الإدارية / المشتريات

إشعار بترسية المناقصة رقم : ١١٨٥٨ ١٤٢٩

على مؤسسة: شركة آد آرت ميديان للاعلان

السادة / شركة آد آرت ميديان للاعلان

ص ب : ١٥١٥٠ ت : ٤٩٨١٢٠٣ فاكس : ٤٩٨٠٧١١ الرمز البريدي : ١١٤٤٤

الرياض

السلام عليكم ورحمة الله وبركاته :-

يسرنا إلى عطائكم المقدم للمناقصة رقم (١١٨٥٨ / ١٤٢٩ هـ) ومسماها (مشروع تنسيق وترفيع أحياء وشوارع مدينة المهد) وحيث إتضح أن عطاءكم هو أقل العطاءات المقدمة لهذه المناقصة والبالغ قدره (١،١٩٦،٠٠٠،٠٠) فقط واحد مليون ومائة وتسعون الف ريال لاغير ولمدة ١٢ شهرا هجريا ، ولمطابقته للشروط والمواصفات الموضوعة للعملية وحيث تم إعتماد محضر ترسية هذه المناقصة عليكم ، عليه تخطركم بترسية المناقصة وذلك حسب عطائكم المشار إليه وبموجب الشروط والمواصفات الموضوعة للعملية وعليكم تزويد الإدارة العامة للشئون الإدارية والمالية / إدارة المشتريات بمبنى الأمانة الرئيسى على شارع نمر بن الخطاب الدور الثانى بالمستندات التالية خلال خمسة أيام من تاريخه :-

١ - صورة من السجل التجارى سارى المفعول .
٢ - صورة من شهادة الإشتراك بالغرفة التجارية سارية المفعول .
٣ - صورة من شهادة الزكاة والدخل سارية المفعول .
٤ - خطاب تفويض لمن له صلاحية توقيع العقد مصدق من الغرفة التجارية الصناعية على أن يكون المفوض سعودى الجنسية .
٥ - صورة من شهادة التأمينات الإجتماعية سارية المفعول .
٦ - صورة من شهادة مكتب العمل والعمال تفيد بالتزامكم بالسعودة .
٧ - الضمان بنكى نهائى بنسبة (٥٪) من قيمة العملية سارى المفعول لمدة عام كامل يقدم الضمان المطلوب بحد أقصى خلال عشرة أيام من تاريخه وإلا اتخذ بحقه ما تنص عليه النظام .

وذلك حتى يتم تجهيز العقد ومن ثم إشعاركم للحضور لتوقيعه وتسلمه .

مدير عام الشئون الإدارية والمالية
عبدالرحمن بن محمد أمين العلي

سعادة المدير العام المحترم

تحية طيبة

بخصوص مستخلص مشروع المهد . فإن البلدية قد رفضت تماما اعتماد أي جداول كميات تخالف العقد ولضمان حقوقنا فقد تم إضافة البند ٣ (لوحات أنت هنا) ككمية منفذة فعلية في الواقع وقد أرسلنا منه صورة لسعادتكم وقيمته ٦٧٩٠٠٠ ريال بدلا من ٦٩٢٠٠٠ ريال ويتبقى ١٣ ألف سوف يتم خصمها من الأعمال المتبقية لصالح الشركة . هذا الذي وافقت عليه البلدية ورفضوا اعتماد أي جداول تخص الشركة فيها كميات تخالف العقد والمطلوب من سعادتكم هل نقدم جدول الكميات المرفق ونتغاضى عن أي جداول أخرى تخالف العقد أم لا. طالما الحقوق مضمونة .

نرجو من سعادتكم سرعة البت في الأمر حتى نستأنف إجراءات عمل المستخلص اليوم إن أمكن ذلك

ولكم وافر الشكر والتقدير

محمد خلف محمد

مشروع المهد

٢٠٠٩/١٠/٥

السيد/ أبو ياسر

لا مانع من متابعة جيدة

بأنه يصبح و تركيب ما يتداول حتى

المنفذ فعلاً ميدانيا (تقسيطاً وتركيباً)

وبما تتوافق مع حتى جدول الكميات الأصلي

2/2

سعادة المدير العامُ المحترم

تحية طيبة وبعد

بخصوص العمل في مشروع المهد

فقد تم الإنتهاء من تركيب عدد 4 أربع لوحات نوع (كانتليفر) ونرجو سرعة ارسال باقي اللوحات وهي عدد 1 كانتليفر وعدد 2 جانتري وهذا لإستعجال البلدية لسرعة التركيب وعمل المستخلص كما نرجو سرعة إرسال الكرين الخاص بالشركة وذلك لعمل التوصيلات والتمديدات الكهربية (الكشافات) وأيضا تركيب المشايات وباقي العمل والتشطيبات الفنية للوحات

محمد خلف محمد

مشروع المهد

26-09-2009

- SHAMEL
- ABO ALNASR

رقم الكراسة: ١١٨٥٨

الجهه: قسم الشؤون الفنية - بلدية مهد الذهب

رقم المناقصة: [ ] [ ] موضوع المنافسة: تسمية وترقيم أحياء وشوارع مدينة المهد

مدة المشروع : ١٢ شهرا

البند	البيان	الوحدة	الكمية	عدد أشهر	السعر		الإجمالى	
					بالأرقام	بالحروف	بالأرقام	بالحروف
٠١	توريد وتركيب لوحات أسماء الشوارع والميادين مقاس١٦٠*٦٠*٢,٠٠ مضاءه من الداخل وتثبت على عمودين وفق المواصفات والرسم المرفق	العدد	٩٥		٢٨٠٠	ثلاثة آلاف وثمانمائة ريال	٢٦١٠٠٠	ألف ريال
٠٢	توريد وتركيب لوحات أسماء الشوارع مستطيل مقاس٦٠* ١٦٠ مضاءه من الداخل وتثبت على عمود من الألمنيوم المسحوب قطر ١٣٨ مام مع قاعده خرسانية وفق المواصفات والرسم المرفق	العدد	٣٠		٥٢٠٠		١٥٦٠٠٠	
٠٣	توريد وتركيب لوحات (أنت هنا) مقاس ١,٢٠*٢,٠٠م *٣,٥٠ على عمودين من الألمنيوم المسحوب وفق المواصفات والرسم المرفق	العدد	١٠		٧٥٠٠		٧٥٠٠٠	
٠٤	توريد وتركيب لوحات إرشاديه من من نوع قنطرية (جانتري) حسب الشكل (١)الغرض منها توجيه السائق إلى وجهة القصد حسب لمواصفات المرفقه	العدد	٢		١٤٦٠٠٠		٢٥٤٠٠٠	
٠٥	توريد وتركيب لوحات إرشاديه من نوع كابوليه (كانتليفر) حسب الشكل (٢) الغرض منها توجيه السائق لوجهة القصد حسب المواصفات المرفقة	العدد	٤		٨٨٠٠٠		٢٥٤٠٠٠	

الإجمالى: ١,١٩٦,٠٠٠ ريال

فقط مليون ومائة وستة وتسعون ألف ريال.

بسم الله الرحمن الرحيم

المملكة العربية السعودية
وزارة الشؤون البلدية والقروية
أمانة المدينة المنورة
بلدية محافظة المهد

الموضوع : أمر العمل لمشروع تسمية وترقيم الشوارع

المكرم / شركة آد آرت مديان للاعلان

السلام عليكم ورحمة الله وبركاته وبعد

نشير إلى العقد الموقع معكم رقم ١٤٠ والبالغ قيمته ١,١٠٠,٠٠٠,٠٠ ريال الذي سلم لكم بتاريخ ١٤٢٩/١١/٢٥هـ وتم تنفيذكم لبعض أعمال المشروع وإنها منها ما هو رقم ٣,٢,١ الذي يتطلب إنجازها على اعتماد الشوارع والميادين من لجنة التسمية والترقيم لأحياء وشوارع المهد ونظراً لعدم إكتمال التسمية من قبل اللجنة .

عليه نشعركم بايقاف أعمال العقد أعتباراً من ١٤٣٠/١٠/٨هـ حتى يتم أكتمال التسمية من اللجنة المختصة ومن ثم يجري أشعاركم بإستئناف العمل بعد تسليمكم أسماء الشوارع والميادين المعتمدة من اللجنة .

والسلام عليكم ورحمة الله وبركاته،،،،

رئيس بلدية محافظة المهد

محمد بن راضي الحربي

الرقم ٤٣٩٢٨ التاريخ ١٤٣٠/١٠/٢٠هـ المشفوعات

تليفون ٨٦٨١٤٥٤ – فاكسميلي ٨٦٨١٦٦٤

آد-آرت مديان للإعلان
ADART MEDYAN SIGNS
شركة ذات مسئولية محدودة - رأس المال المدفوع ٣,٨٠٠,٠٠٠ ريال سعودي - ترخيص ١٠٦/ص - ١٤٠٢ - س.ت ٤٠٣٢٠٤٠١٠٠ - رقم العضوية ٢٠٨٠٢
Tel: 01-4981203 • Fax: 01-4980711
E-mail: adartsigns@awalnet.net.sa
Web: www.adartmedyansigns.com
Mailing Add: P.O. Box 15150, Riyadh
11444 Kingdom of Saudi Arabia

عقد اتفاق

تم بحمد الله تعالى في يوم الأربعاء ٢٠٠٩/٠٥/٢٧ م الموافق ١٤٣٠/٠٦/٠٣ هـ الإتفاق بالرضى والقبول بين كل من : ـــ

الطرف الأول : شركة آد آرت مديان للإعلان سجل تجاري ١٠١٠٠٤٥٣٤٥ عنوانها البريدي ص ب ١٥١٥٠ الرياض ١١٤٤٤ هاتف ٤٩٨١٢٠٣ (٠١) فاكس ٤٩٨٠٧١١ (٠١)

ويمثلها في هذا العقد المهندس / أحمد شوقي نصار

الطرف الثاني : مؤسسة حافظ علي الفرج للمقاولات سجل تجاري ٢٠٥٣٠١٠٠٣٩ عنوانها البريدي ص- ب ١٠٢٣٠ العوامية ٣١٩١١ فاكس ٨٣٩٠٧١٢ (٠٣) .

ويمثلها في هذا العقد السيد /

على ماهو آت :

المادة الأولى : الغرض من العقد

أ - تنفيذ أعمال حفر وصب قواعد خرسانية مسلحة وعددها (٢٥٠) قاعدة بمقاس قطره ٤٠سم × عمق ٦٠سم موزعة على مدينة المهد بالكامل وبسعر ١٠٥ ريال للقاعدة الواحدة ، السعر الإجمالي للبند ٢٦٢٥٠ فقط ستة وعشرون ألفا ومائتان وخمسون ريالا لاغير .

ب - تنفيذ أعمال حفر وصب قواعد خرسانية للوحات كانتليفر وعددها (٠٤) قاعدة بمقاس ٣ ×٤×١,١م+٠,٥× ١,٣ ×١,٣م وبكمية مقدارها (٥٦,١٨) متراً مكعباً وبسعر ٧٥٠ريال للمتر الواحد ليكون إجمالي البند ٤٢١٣٥ ريال فقط إثنان وأربعون ألفا ومائة وخمسة وثلاثون ريال لاغير.

ج - تنفيذ أعمال حفر وصب قواعد خرسانية للوحات الجانتري وعددها (٠٤) قاعدة بمقاس ٤ × ١,٨ ×١,٣م + ١,٠ × ١,٠ ×٠,٥م وبكمية مقدارها (٣٩,٤٤) متراً مكعباً وبسعر ٧٥٠ ريال للمتر الواحد ليكون إجمالي البند ٢٩٥٨٠ ريال فقط تسع وعشرون ألفا وخمسمائة وثمانون ريال لاغير .

د - تنفيذ أعمال الحفريات اللازمة لإنارة اللوحات من أقرب مصدر للكهرباء بالنسبة لكل

أد-آرت مديان للإعلان
ADART MEDYAN SIGNS
شركة ذات مسئولية محدودة - رأس المال المدفوع ٢,٨٠٠,٠٠٠ ريال سعودي - ترخيص ١٠٦/س - ١٤٠٢/س ت ١٠١٠٣٥٤٠٠ - رقم العضوية ٢٠٨٠٢
Tel: 01-4981203 - Fax: 01-4980711
E-mail: adartsigns@awalnet.net.sa
Web: www.adartmedyansigns.com
Mailing Add: P.O. Box 15150, Riyadh 11444 Kingdom of Saudi Arabia

التاريخ : ١٤٣٠/١٠/٠٧هـ
الموافق : ٢٠٠٩/٠٩/٢٩م
الرقم : ٢٠٠٩/ ٨٥٧م

سعادة / رئيس بلدية محافظة مهد الذهب المؤقـــر

السلام عليكم ورحمة الله وبركاته .

إشـــارة إلى مشـــروع تســـمية وترقيم أحيـــاء وشـــوارع مدينـــة المهـــد رقـــم ١٤٢٨/١٤٠هـــ . يرجـــى من سعادتكم التفضـــل بتوجيـــه من يلزم لصرف قيمـــة مستخلصنـــا الأول والبالغـــة (٦٧٩٠٠٠) فقط ستمائة وتسع وسبعون ألف ريال لاغير. حيث أننا أنهينا الأعمال السالف ذكرها برفقه والتي بلغت نسبة إنجازها ٥٦,٧٧ % حتى تاريخه وذلك حسب الشروط والمواصفات الفنية المطلوبة .

شاكرين لسعادتكم كريم تعاونكم .

وتفضلوا بقبول فائق التحية والتقدير.

مدير المشاريع

م / محمد بن عبدالله سماوه

المرفقات:-
١ - صورة خطاب الترسية . ٢- أصل المستخلص .
٣ - صورة عن الضمان النهائي سارية المفعول .
٤ - صورة عن السجل التجاري سارية المفعول .
٥ - صورة عن شهادة تسديد الزكاة سارية المفعول .
٦ - صورة عن شهادة الانتساب للغرفة التجارية سارية المفعول .
٧ - صورة عن شهادة الالتزام بالسعودة سارية المفعول .
٨ - صورة عن شهادة المؤسسة العامة للتأمينات الاجتماعية سارية المفعول .
٩ - صورة عن محضر تسليم الموقع .
١٠- صورة عن العقد.

Your Image In Expert Hands
ISO 9001:2000

Oct. 11 2009 09:59PM P8
FAX NO. :04 8682553
FROM :HARTHASIYA THARKI OFFICE

٩ / ٢

المملكة العربية السعودية
وزارة الشئون البلدية والقروية
امانة منطقة المدينة المنورة
بلدية محافظة المهد
مستخلص جاري رقم (١)

القيمة الأصلية للعقد : ١,١٩٦,٠٠٠ ريال
مدة العقد : ١٢ شـــهر
تاريخ استلام المشروع :١٤٢٩/١١/٢٥ هـ

اسم المشروع : تسمية وترقيم أحياء وشوارع مدينة المهد
رقم العقد : ١٤٢٨/١ هـ
اسم المقـــاول : شركة آد ارت مديان للإعلان

الأعمال المنجزة حتى تاريخ ١٤٣٠/١٠/٧ هـ

البند	الوصـــــــــف	الوحدة	الكمية بالعقد	الكميات المنفذة			سعر الوحدة (ريال)	القيمة الاجمالية (ريال)
				السابقة	الحالية	الاجمالي		
١-	توريد وتركيب لوحات اسماء الشوارع والميادين مقاس ٦٠×١٦٠ ... مضاءة من الداخل وتثبت على عمودين وفق المواصفات والرسم المرفق .	العدد	٩٥	٠	٠	٠	٣٨٠٠	٠
٢-	توريد وتركيب لوحات أسماء الشوارع مستطيل مقاس ٦٠×١٦٠ مضاءة من الداخل وتثبت على عمودين من الألومنيوم المسحوب قطر ١٣٨ ملم مع قاعدة خرسانية وفق المواصفات والرسم المرفق	العدد	٣٠	٠	٠	٠	٥٢٠٠	٠
٣-	توريد وتركيب لوحات (انت هنا) مقاس ١.٢×٢.٠×٣.٥ على عمودين من الالومنيوم المسحوب وفق المواصفات والرسم المرفق	العدد	١٠	٠	١٠	١٠	٧٥٠٠	٧٥٠٠٠
٤-	توريد وتركيب لوحات ارشادية من نوع قنطرية (جانتري) حسب الشكل ١ والغرض منها توجيه السائق إلى وجهة القصد حسب المواصفات المرفقة .	العدد	٢	٠	٢	٢	١٢٦٠٠٠	١٥٢٠٠٠
٥-	توريد وتركيب لوحات إرشادية من نوع كابولية (كانتليفر) حسب الشكل ٢ والغرض منها توجيه السائق إلى وجهة القصد حسب المواصفات المرفقة .	العدد	٤	٠	٤	٤	٨٨٠٠٠	٣٥٢٠٠٠
	الإجمـــــــالي							٦٧٩٠٠٠

فقط ستمائة وتسعة وسبعون الف ريالا سعوديا لا غير

مندوب المقاول — المساح — المراقب الفني — رئيس قسم المشاريع — رئيس بلدية محافظة المهد

محمد خلف محمد — صديق عباس قرشي — أديب بن احمد عبد الله العلاوي — عبد الرحيم بن مصلح مصيلح المجنوني — محمد بن راضي الحربي

بسم الله الرحمن الرحيم

المملكة العربية السعودية
وزارة الشؤون البلدية والقروية
أمانة المدينة المنورة
بلدية محافظة المهد

الموضوع : إيقاف العمل لمشروع تسمية وترقيم الشوارع

المكرم / شركة آد آرت لديان للاعلان

السلام عليكم ورحمة الله وبركاته وبعد

نشير إلى العقد الموقع معكم رقم ١٤٠ والبالغ قيمته ١,١٩٦,٠٠٠,٠٠ ريال الذي سلم لكم بتاريخ ١٤٢٩/١١/٢٥هـ وتم تنفيذكم لبعض أعمال المشروع وإنها منها ماعدا رقم ٣,٢,١ الذي يتطلب إنجازها على إعتماد الشوارع والميادين من اجنة التسمية والترقيم لأحياء وشوارع المهد ونظراً لعدم إكتمال التسمية من قبل اللجنة .

عليه نشركم بإيقاف أعمال العقد أعتباراً من ١٤٣٠/١٠/٨هـ حتى يتم أكتمال التسمية من اللجنة المختصة ومن ثم يجري أشعاركم بإستئناف العمل بعد تسليمكم أسماء الشوارع والميادين المعتمدة من اللجنة .

والسلام عليكم ورحمة الله وبركاته،،،،

رئيس بلدية محافظة المهد
محمد بن راضي الحربي

الرقم ٤٠٨٩٣٤ التاريخ ١٠/١٠/١٤٣٠هـ المشفوعات

آد-آرت مديان للإعلان
ADART MEDYAN SIGNS
Tel: 01-4981203 • Fax: 01-4980711
E-mail: adartsigns@awalnet.net.sa
Web: www.adartmedyansigns.com
Mailing Add: P.O. Box 15150, Riyadh
11444 Kingdom of Saudi Arabia

محضر استلام حفريات قواعد لوحات

انه في يوم ١٤٣٠/٨/٢٤ هـ الموافق ١٥/٨/٢٠٠٩ م

تم استلام البلدية عدد (٥) حفريات قواعد لوحات من نوع الكانتليفر

مقاس ٤*٣,٢٠*١,٥٠ عمق

وتم استلام عدد (٤) حفريات قواعد لوحات من نوع (جانتري)

مقاس ٤*٢*١,٥٠ عمق

المساح	المهندس المشرف	..... الفنية
صديق قرشي	اديب العلاوي	مهندس/ياسر بن عمر الرحيلي

Your Image In Expert Hands
ISO 9001 : 2000

FAX NO. :0486811178 Sep. 16 2009 12:19AM P1
CH :NORAFLAZA

ادارت مديان للاعلان
adart medyan signs
Tel: 01-4981203 Fax: 01-4980711
E-mail: adartsigns@awalnet.net.sa
Web: www.adartmedyansigns.com
Mailing Add: P.O. Box 15150, Riyadh,
Saudi Kingdom of Saudi Arabia.

محضر استلام قرشة نظافة لقواعد لوحات

انه في يوم ١٤٣٠/٨/٢٧ هـ الموافق ١٨ /٢٠٠٩/٨ م

تم استلام البلدية عدد (٥) صبة نظافة لحفريات قواعد لوحات من نوع الكانتليفر

مقاس ٤*٣,٢٠*١,٥٠ عمق

وتم استلام عدد (٤) صبة نظافة حفريات قواعد لوحات من نوع (جانتري)

مقاس ٤*٢*١,٥٠ عمق

المساح	المهندس المشرف	مدير الشئون الفنية
صديق قرشي	اديب العلاوي	مهندس/ياسر بن عمر الرحيلي

Your Image In Expert Hands

أد-آرت ميديان للإعلان
ADART MEDYAN SIGNS
شركة ذات مسئولية محدودة - رأس المال المدفوع ٨٠٠,٠٠٠ ريال سعودي - ترخيص ١٠٦/س ١٤٠٢٠ س.ت ١٠١٠٠٣٥٣٥٤ رقم المنشورة ٢٠٨٠٩
Tel: 01-4981203 • Fax: 01-4980711
E-mail: adartsigns@awalnet.net.sa
Web: www.adartmedyansigns.com
Mailing Add: P.O. Box 15150, Riyadh 11444 Kingdom of Saudi Arabia

6/3

محضر تسليم حديد تسليح وخرسانة مسلحة لقواعد اللوحات

انه في يوم ١٤٣٠/٩/١٥ هـ الموافق ٢٠٠٩/٩/٥ م

تم استلام البلدية عدد (٥) تسليح حديد القواعد مع صبة الخرسانة المسلحة للوحات

من نوع الكانتليفر

مقاس ٤*٣,٢٠*١,٢٠ عمق + رقبة مقاس ١,٤٠*١,٤٠*٣٠ سم عمق

وتم استلام عدد (٤) تسليح حديد القواعد مع صبة الخرسانة المسلحة للوحات من

نوع (جانتري)

مقاس ٤*٢*١,٢٠ عمق + رقبة مقاس ١,٤٠*١,٤٠*٣٠ سم عمق

المساح	المهندس المشرف	مدير الشئون الفنية
صديق قرشي	أديب العلاوي	مهندس/ياسر بن عمر الرحيلي

Your Image In Expert Hands

ARB ALI ABDNASR

FAX NO. :0486811178 Sep. 16 2009 12:23AM P1
FROM :NORAPLAZA

آد-آرت مديان للإعلان
ADART MEDYAN SIGNS
شركة ذات مسئولية محدودة - رأس المال المدفوع ٢,٨٠٠,٠٠٠ ريال سعودي - ترخيص ١٠٦/ص - ١٤٠٢ - س.ت ١٠١٠٠٤٥٢٥٤ - رقم العضوية ٢٠٨٠٢
Tel: 01-4981203 • Fax: 01-4980711
E-mail: adartsigns@awalnet.net.sa
Web: www.adartmedyansigns.com
Mailing Add: P.O. Box 15150, Riyadh
11444 Kingdom of Saudi Arabia

التاريخ: ١٤٣٠/٠٥/١٤هـ
الموافق : ٢٠٠٩/٠٥/٠٩م
الرقم : ٢٠٠٩/٤٦٥م

سعادة / رئيس بلدية محافظة مهد الذهب الموقـــر

السلام عليكم ورحمة الله وبركاته .

إشـارة إلى مشـروع تسمـية وترقيم أحياء وشـوارع مدينة المهد رقـم ١٤٢٨/١٤٠هـ . نوافيكم ربطاً المخططات التنفيذية المعدلة حسب طلبكم لعدد ٤ لوحات إرشادية من نوع كابولية (كانتليفر) وكـذلك عـدد ٢ لوحات إرشادية من نوع قنطرية (جانتري) بالطرق الرئيسية عند مـداخل مدينة المهد .

والمرجوا من سعادتكم توجيه من يلزم لمراجعة المخططات المرفقة واعتمادهـا وذلك قبل البدء بالتنفيذ كما نأمل تزويدنا بأعمال البنود المتبقية حتى نتمكن وإياكم من أنهاء المشروع في الوقت المحدد.

شاكرين لسعادتكم كريم تعاونكم.

وتفضلوا بقبول فائق التحية والتقدير.

شركة آد – آرت مديان للإعلان

المدير العـــام

أبوالنصر

Your Image In Expert Hands
MOODY INTERNATIONAL
ISO 9001 : 2000
CERTIFIED COMPANY

بسم الله الرحمن الرحيم

المملكة العربية السعودية
وزارة الشئون البلدية والقروية
إدارة بلدية محافظة المهد

عناية السيد أبو السنعر

تذكرة مراجعة

معاملة ..صرف مستخلص لشركة آد آرت..
الواردة من ..هديا..
صدرت إلى ..الإدارة المالية..
رقم ..٢٨١٩٠٤..
في ..١٤٣٢/١٠/١٧..

بسم الله الرحمن الرحيم

عناية السيد أبو السنعر

المملكة العربية السعودية
وزارة الشئون البلدية والقروية
إدارة بلدية محافظة المهد

الموضوع ..بخصوص طلب صرف المستخلص الجاري رقم (١) شركة آد آرت مديان للاعلان..

المنورة — الموقر

رحمة الله وبركاته

م (١٩٠) وبتاريخ ١٤٣٢/٩/٢٠هـ بخصوص طلبهم
٤ ريال) فقط أربعمائة وخمسة وعشرون ألف فقط لا
ارع مدينة المهد بالعقد رقم (٢٠٠-١٤٣١هـ) حيث
٩٣,٣%).
ال إجراء الصرف .

رحمة الله وبركاته

آد - آرت مديان للاعلان
AD - ART MEDYAN SIGNS

مذكرة داخلية INTERNAL MEMO

From / من /	No. : الرقم :
To / إلى /	Date: التاريخ:

Subject : ..... الموضوع :

سداد المشروع ١٤٣١/١٠/١٥
تم ١٤٣٢/١٠/١٤

الرقم .....

المملكة العربية السعودية
وزارة الشؤون البلدية و القروية
أمانة المدينة المنورة
بلدية محافظة المهد

الموضوع بخصوص طلب صرف المستخلص .....
الجاري رقم (١) شركة أد أرت مديان للإعلان

الشئون الفنية

سعادة مدير الإدارة المالية بأمانة المدينة المنورة **الموقر**

السلام عليكم ورحمة الله وبركاته

إشارة إلى خطاب شركة أد أرت مديان للإعلان رقم (١٩٠) وبتاريخ ١٤٣٢/٩/٢٠هـ بخصوص طلبهم صرف المستخلص الجاري رقم (١) بمبلغ (٤٢٥,٠٠٠,٠٠ ريال) فقط أربعمائة وخمسة وعشرون ألف فقط لا غير لقاء قيمة الأعمال المنفذة بمشروع تسميه وترقيم شوارع مدينة المهد بالعقد رقم (٢٠٠-١٤٣١هـ) حيث بلغت نسبة الإنجاز (٣٥,٧٧%) ونسبة المدة المنقضية (٩٣,٣٣%).

لذا نرفق لسعادتكم طيه المستخلص سالف الذكر لإكمال إجراء الصرف .

والسلام عليكم ورحمة الله وبركاته

رئيس بلدية محافظة المهد

محمد بن راضي الحربي

الرقم ..... التاريخ / / ١٤ هـ المشفوعات .....

تليفون ٨٦٨١٤٥٤ - فاكسميلي ٨٦٨١٦٦٤

بخصوص طلب صرف المستخلص
الجاري رقم (١) شركة أد أرت مديان للإعلام

عناية
السيد/ أبو الخير

الشئون الفنية

سعادة مدير الإدارة المالية بأمانة المدينة المنورة **الموقر**

السلام عليكم ورحمة الله وبركاته

إشارة إلى خطاب شركة أد أرت مديان للإعلام رقم (١٩٠) وبتاريخ ١٤٣٢/٩/٢٠هـ بخصوص طلبهم صرف المستخلص الجاري رقم (١) بمبلغ (٤٢٥,٠٠٠,٠٠ ريال) فقط أربعمائة وخمسة وعشرون ألف فقط لا غير لقاء قيمة الأعمال المنفذة بمشروع تسميه وترقيم شوارع مدينة المهد بالعقد رقم (٢٠٠-١٤٣١هـ) حيث بلغت نسبة الإنجاز (٣٥,٧٧%) ونسبة المدة المنقضية (٩٣,٣٣%).

لذا نرفق لسعادتكم طيه المستخلص سالف الذكر لإكمال إجراء الصرف .

والسلام عليكم ورحمة الله وبركاته

رئيس بلدية محافظة المهد

محمد بن راضي الحربي

ص/ لمكتبنا
ص/ للمشاريع
ص/ للصادر العام

عناية السيد
ابو النصر

جدول حصر الأعمال بالمستخلص

شركة أد أرت مديان للإعلان الدولية للإنشاء والتعمير
للأعمال المنجزة حتى تاريخ ١٤٣٢/٩/٢٠هـ
مستخلص جاري رقم ١ : لمشروع تسمية وترقيم شوارع المهد

العقد رقم ٢٠٠

البيـــــــان	الوحدة	الكمية بالعقد	كمية منفذة سابقا	كمية منفذة حاليا	جملة الكمية المنفذة	السعر	قيمة المنفذ سابقا	قيمة المنفذ حاليا	سعر إجمالي
توريد وتركيب لوحات إرشادية من نوع كابولية (كانتليفر) حسب الشكل (٥) الغرض منها توجيه السائق لوجه القصد حسب المواصفات	العدد	٥	صفر	٥	٥	٨٥٠٠٠	صفر	٤٢٥٠٠٠	٤٢٥٠٠٠
الإجمالي فقط أربعمائة وخمسة وثلاثون ألف وخمسون ريال لا غير								٤٢٥٠٠٠	٤٢٥٠٠٠

مندوب المقاول

سهيل جاسم المحيسن

مدير قسم المشاريع

عبد الرحيم مصلح المجنوني

اسم العقد :	مشروع تسميه وترقيم شوارع المهد	
رقم العقد : ٢٠٠	تاريخ العقد : ١٤٣١	مدة العقد ١٢ شهر
تاريخ استلام الموقع : ١٤٣١/١٠/١٥		تاريخ الاستلام المقرر : ١٤٣٢/١٠/١٤
قيمة العقد : ١,١٨٨,١٥٠		اسم المقاول : شركة آد ارت ميديان للاعلان
تاريخ الانتهاء المقرر للمشروع : ١٤٣٢/١٠/١٤		تاريخ تسليم الموقع : ١٤٣١/١٠/١٥

إنه في يوم الأثنين الموافق١٤/ ١٠ /١٤٣٢هـ تم وقوف كل من :

١- المهندس / نائف بن عبدالله الحازمي — مندوب بلدية محافظة المهد
٢- المساح / صديق عباس قرشي — مندوب بلدية محافظة المهد
٣- السيد /عبدالرحمن حسين محمد — مندوب المقاول

على موقع المشروع الموضح بياناته بعاليه واتضح الآتي :

■ عدم تمكن المقاول من استكمال الاعمال ضمن مدة عقد المشروع .

■ تم حصر ما تم تنفيذه بنهاية مدة العقد وفق بيان حصر الكميات الخاص بالمشروع والذي على ضونه بلغت اجمالي قيمة الأعمال المنفذة مبلغ وقدره (٤٥٢,٠٠٠) ريال فقط اربع مائة وخمس وعشرون الف ريال لاغير والتي تمثل ما نسبته (٣٥,٧٧%) من القيمة الاجمالية للعقد على ان يستكمل باقي أعمال المشروع في أسرع وقت ممكن وتحمله مايترتب عليه من تأخير وفق مانص عليه العقد

مرفق بيان بحصر الأعمال المنفذة والغير منفذه حتى تاريخ١٤ / ١٠ /١٤٣٢هـ

كما ان جميع الأعمال المنفذة والغير منفذة حتي تاريخ١٤/١٠/١٤٣٢هـ .

كما ان جميع الاعمال المنفذة : ■ يمكن الاستفادة منها ☐ لايمكن الاستفادة منها

وعلي ذلك جري التوقيع ،،،

مندوب المقاول

عبدالرحمن حسين محمد

منسوبي الجهة المشرفة

المهندس المشرف

نايف عبدالله الحازمي

رئيس البلدية

محمد بن راضي الحربي

رقم الصادر 46426

تاريخ الصادر 1431 - 08 - 15

المرفقات

شعار بترسية المناقصة رقم : ١٢٦٥٣ ١٤٣١

على مؤسسة: شركة آد آرت مديان للاعلان

بسم الله الرحمن الرحيم

المملكة العربية السعودية
وزارة الشئون البلدية والقروية
أمانة منطقة المدينة المنورة

السادة / شركة آد آرت مديان للاعلان

ص ب : ١٥١٥٠ ت : ٤٩٨١٢٠٣ فاكس : ٤٩٨٠٧١١ الرمز البريدي : ١١٤٤٤

الرياض

السلام عليكم ورحمة الله وبركاته :-

نشير إلى عطـــائكم المقدم للمناقصة رقم (١٢٦٥٣ / ١٤٣١ هـ) ومسمـــاها (مشروع تسمية وترقيم شوارع المهد) وحيث إتضح أن عطاءكم هو أقل العطاءات المقدمة لهذه المناقصة والبالغ قدره (١،١٨٨،١٥٠،٠٠) فقط واحد مليون ومائة وثمانية و ثمانون الف ومائة وخمسون ريال لاغير ولمدة ١٢ شهرا هجريا ولمطابقته للشروط والمواصفات الموضوعة للعمليه وحيث تم إعتماد محضر ترسية هذه المناقصة عليكم ، عليه نخطركم بترسية المناقصة وذلك حسب عطائكم المشار إليه وبموجب الشروط والمواصفات الموضوعة للعملية وعليكم تزويد الإدارة العامة للشئون الإدارية والمالية / إدارة المشتريات بمبنى الأمانة الرئيسى على شارع عمر بن الخطاب الدور الثانى بالمستندات التالية خلال خمسة أيام من تاريخه :-

١ - ضمان بنكى نهائى بنسبة (٥%) من قيمة العملية سارى المفعول لمدة العقد على أن يقدم الضمان المطلوب بحد أقصى خلال عشرة أيام من تاريخه وفقا لما نص عليه النظام .
٢ - صورة من السجل التجارى سارى المفعول .
٣ - صورة من شهادة الإشتراك بالغرفة التجارية سارية المفعول .
٤ - صورة من شهادة الزكاة والدخل سارية المفعول .
٥ - صورة من شهادة التأمينات الإجتماعية سارية المفعول.
٦ -صورة من شهادة مكتب العمل والعمال تفيد بالتزامكم بالسعوده .
٧ - خطاب تفويض لمن له صلاحية توقيع العقد مصدق من الغرفة التجارية الصناعية على أن يكون المفوض سعودى الجنسية

علما بان الموعد المحدد لتسليم الموقع هو خلال (٦٠) يوما من تاريخه وفى حالة عدم التقيد بموعد استلام الموقع فسيتم اعتماد التسليم غيابيا .

وذلك حتى يتم تجهيز العقد ومن ثم إشعاركم للحضـــور لتوقيعه وختمه .

والسلام عليكم ورحمة الله وبركاته

مدير عام الشئون الإدارية والمالية
إشعار بن محمد يوسف عبده
عبدالرحمن بن محمد العلي

بسم الله الرحمن الرحيم

616

المملكة العربية السعودية
وزارة الشؤون البلدية و القروية
أمانة المدينة المنورة
بلدية محافظة المهد

الموضوع .....

محضر تسليم موقع

اسم المشروع : تسمية وترقيم شوارع المهد
رقم العقد : ٢٠٠ - ١٤٣١هـ
قيمة العقد : ١,١٨٨,١٥٠,٠٠ مليون ومائه وثمانية وثمانون ألف ومائه وخمسون ريال
تاريخه : ١٤٣١/٩/٢١هـ
مدة العقد : ٢ اشهر
اسم المقاول : شركة آد آرت ميديا للإعلان
اسم الجهة المشرفة : بلدية محافظة المهد
بناء على تكليف سعادة مدير عام الشؤون الإدارية والمالية بالأمانة رقم ٤٤٢٦ بتاريخ ١٤٣١/٧/١٣هـ بخصوص
تسليم مواقع المشروع للمقاول
عليه فقد اجتمعت اللجنة المكونة من:

١) المراقب / عبد الرحيم مصلح المجنوني مندوب بلدية محافظة المهد
٢) المساح / صديق عباس قرشي مندوب بلدية محافظة المهد
٣) المساح / محمد خلف محمد مندوب المقاول

يوم الأحد الموافق ١٤٣١/١٠/١٥هـ قامت اللجنة بالاطلاع على منطقة المشروع ومحتوياته الكميات وجميع الوثائق المتعلقة بالمشروع وبالوقوف على طبيعة وجد أنه لا يوجد أي عائق من البدء في التنفيذ لذلك يتم الأحد الموافق ١٤٣١/١٠/١٥هـ - هو تسليم الموقع ويتم التنفيذ وقد تعهد المقاول بتبين الجهاز الفني للمشروع وتقديم برنامج زمني تنفيذ الأعمال من الجهة المختصة خلال أسبوعين من تاريخه على ذلك تم التوقيع .

المقاول

مندوبين بلدية محافظة المهد

مندوب المقاول
محمد خلف محمد

المراقب/ عبد الرحيم مصلح المجنوني

المساح/ صديق عباس قرشي

تصديق رئيس بلدية محافظة المهد

محمد بن راضي الحربي

التاريخ / / ١٤هـ المشفوعات .....
الرقم .....
تليفون ٨٦٨١٤٥٤ - فاكسميلي ٨٦٨١٦٦٤

30 Jan. 2011 10:59AM P3
FAX NO. :

رقم الصادر

تاريخ الصادر 15 . 08 . 1431

المرفقات

بسم الله الرحمن الرحيم

المملكة العربية السعودية
وزارة الشئون البلدية والقروية
أمانة منطقة المدينة المنورة

شعار بترسية المناقصة رقم : ١٢٦٥٣ ١٤٣١

على مؤسسة: شركة آد آرت مديان للاعلان

السادة / شركة آد آرت مديان للاعلان

ص ب :١٥١٥٠ ت :٤٩٨١٢٠٣ فاكس : ٤٩٨٠٧١١ الرمز البريدي : ١١٤٤٤

الرياض

السلام عليكم ورحمة الله وبركاته :-

نشير إلى عطـــائكم المقدم للمناقصة رقم (١٢٦٥٣ / ١٤٣١ هـ) ومسماها (مشروع تسمية وترقيم شوارع المهد) وحيث إتضح أن عطاءكم هو أقل العطاءات المقدمة لهذه المناقصة والبالغ قدره (١،١٨٨،١٥٠،٠٠) فقط واحد مليون ومائة وثمانية و ثمانون الف ومائة وخمسون ريال لاغير ولمدة ١٢ شهر هجريا ولمطابقته للشروط والمواصفات الموضوعة للعملية وحيث تم اعتماد محضر ترسية هذه المناقصة عليكم ، عليه نخطركم بترسية المناقصة وذلك حسب عطائكم المشار إليه وبموجب الشروط والمواصفات الموضوعة للعملية وعليكم تزويد الإدارة العامة للشئون الإدارية والمالية / إدارة المشتريات بمبنى الأمانة الرئيسي على شارع عمر بن الخطاب الدور الثاني بالمستندات التالية خلال خمسة أيام من تاريخه :-

١ - ضمان بنكي نهائي بنسبة (٥٪) من قيمة العملية سارى المفعول لمدة العقد على أن يقدم الضمان المطلوب بحد أقصى خلال عشرة أيام من تاريخه وفقا لما نص عليه النظام .

٢ - صورة من السجل التجاري سارى المفعول .

٣ - صورة من شهادة الإشتراك بالغرفة التجارية سارية المفعول .

٤ - صورة من شهادة الزكاة والدخل سارية المفعول .

٥ - صورة من شهادة التأمينات الإجتماعية سارية المفعول.

٦ -صورة من شهادة مكتب العمل والعمال تفيد بالتزامكم بالسعودة .

٧ - خطاب تفويض لمن له صلاحية توقيع العقد مصدق من الغرفة التجارية الصناعية على أن يكون المفوض سعودى الجنسية .

علما بأن الموعد المحدد لتسليم الموقع هو خلال (٦٠) يوما من تاريخه وفي حالة عدم التقيد بموعد استلام الموقع فسيتم اعتماد التسليم غيابيا .

وذلك حتى يتم تجهيز العقد ومن ثم إشعاركم للحضـــور لتوقيعه وختمه .

والسلام عليكم ورحمة الله وبركاته

مدير عام الشئون الإدارية والمالية

بخاري بن محمد يوسف عبده

عبدالرحمن بن محمد العلـي

رقم الكراسة: ١٢٦٥٣

الجهه: قسم الشؤون الفنية - بلدية مهد الذهب

مدة المشروع : ١٢ شهرا

رقم المناقصة: ١٢٦٥٣ | ١٤٣١ | موضوع المنافسة: مشروع تسمية وترقيم شوارع المهد

البند	البيان	الوحدة	الكمية	عدد أشهر	السعر		الإجمالي	
					بالأرقام	بالحروف	بالأرقام	بالحروف
٠١	توريد وتركيب لوحات أسماء الشوارع والميادين مقاس ١٦٠*٦٠*٢٠٠ مضاء ه من الداخل وتثبت على عمودين وفق المواصفات والرسم المرفق شكل (١)	العدد	١٠٠		٣٦٠٠	ثلاثة الاف وستمائة ريال	٣٦٠٠٠/-	ثلاثمائة وستون الف ريال
٠٢	توريد وتركيب لوحات الشوارع والميادين مقاس ٦٠*١٢٠ وتثبت على عمود بارتفاع ٣.٥٠م حسب المواصفات والرسم المرفق شكل (٢)	العدد	١٣٠		٥٧٥	خمسمائة وخمسة وسبعون ريال	٧٤٧٥٠/-	أربعة وسبعون الف وخمسمائة وخمسون ريال
٠٣	توريد وتركيب لوحة أسماء الشوارع والأحياء مقاس ١٠٠*٣١ تثبت على حائط حسب المواصفات والرسم المرفق شكل رقم (٣)	العدد	١٠٠٠		٢١٥	مائتان وخمسة عشر ريال	٢١٥٠٠٠/-	مائتان وخمسة عشر الف ريال
٠٤	توريد وتركيب لوحات ترقيم المنازل مقاس ١٥٠ملم*١٠٠ملم تثبت على الحائط وفق المواصفات والرسم المرفق شكل (٤)	العدد	٥٤٠٠		٢١	واحد وعشرون ريال	١١٣٤٠٠/-	مائة وثلاثة عشر الف واربعمائة ريال
٠٥	توريد وتركيب لوحات إرشاديه من نوع كابوليه (كاتتليفر) حسب الشكل (٥)الغرض منها توجيه السائق لوجهة القصد حسب المواصفات	العدد	٥		٨٥٠٠٠	خمسة وثمانون الف ريال	٤٢٥٠٠٠/-	اربعمائه وخمسة وعشرون الف ريال

فقط مليون ومائة وثمانية وثمانون الفا ومائة وخمسون ريال سعودي لاغير

الإجمالي: ١,١٨٨,١٥٠/- ريال

بسم الله الرحمن الرحيم

المملكة العربية السعودية
وزارة الشؤون البلدية و القروية
أمانة المدينة المنورة
بلدية محافظة المهد

الموضوع .....

بخصوص إيقاف مدة العقد للمشروع

اسم المشروع تسمية وترقيم أحياء شوارع محافظة المهد

رقم العقد : ١٤٠ تاريخه ١٤٢٩/١٠/٢١ هـ

قيمة العقد : ١١٩٦,٠٠ مليون ومائة وستة وتسعون ألف ريال لا غير

مدة العقد : ١٢ شـــهر تاريخ استلام الموقع :١٤٢٩/١١/٢٥ هـ

تاريخ انتهاء مدة العقد :١٤٣٠/١١/٢٤ هـ

اســم المقاول : شركة آد. آرت مديان للإعلان

معالي أمين منطقة المدينة المنورة **حفظه الله**

السلام عليكم ورحمة الله وبركاته وبعد

نعرض لأنظار معاليكم المشروع المشار إليه أعلاه والذي تنتهي مدة العقد بتاريخ ١٤٣٠/١١/٢٤ هـ أي اقل من ثلاثة أشهر تقريبا مع العلم انه ما زالت المعاملة جارية في تشكيل اللجنة الخاصة لتسمية الشوارع والميادين بخطابنا رقم ١٦٤٥٣ وتاريخه ١٤٣٠/٥/١٦ الموجه لسعادة محافظ المهد المتضمن اختيار عضو من ذوي الخبرة والمؤهلات العلمية والعملية وحتى تاريخه لم يتم اعتماد أعضائها ولا تسمية الشوارع والميادين ونرى إذا استحسن معاليكم بإيقاف مدة العقد الجاري تنفيذه حتى يتم اعتماد اللجنة لهذا الخصوص ومن ثم تسمية الشوارع والإحياء بالمهد لكي لا يترتب على المقاول المنفذ للمشروع أي غرامة تأخير.

لذا آمل بعد اطلاع معاليكم التوجيه لما ترونه

والله يحفظكم ويرعاكم

والسلام عليكم ورحمة الله وبركاته

رئيس بلدية محافظة المهد

محمد بن راضي الحربي

الرقـــم ..... التاريخ / / ١٤ هـ المشفوعات .....

تليفون ٨٦٨١٤٥٤ – فاكسميلي ٨٦٨١٦٦٤

بسم الله الرحمن الرحيم

ص ١١١١

المملكة العربية السعودية
وزارة الشؤون البلدية و القروية
أمانة المدينة المنورة
بلدية محافظة المهد

الموضوع بخصوص طلب صرف المستخلص رقم (١) شركة آد آرت مديان للأعلان

الشئون الفنية

سعادة مدير عام الشئون المالية والإدارية بأمانة المدينة المنورة الموقر

السلام عليكم ورحمة الله وبركاته

إشارة إلى خطاب شركة آد آرت مديان للأعلان رقم ٢٠٠٩/٨٥٧ وبتاريخ ١٤٣٠/١٠/٧هـ بخصوص طلبهم صرف المستخلص رقم (١) بمبلغ (٦٠٤,٠٠٠ ريال) فقط ستمائة وأربعة ألف ريال فقط لاغير لقاء قيمة الأعمال المنفذة بمشروع تسمية وترقيم أحياء وشوارع مدينة المهد حيث بلغت نسبة الإنجاز (٥٠,٥٠٪) ونسبة المدة المنقضية (٩٦,٣٩٪).

لذا نرفق لسعادتكم طيه المستخلص سالف الذكر لإكمال إجراء الصرف .

والسلام عليكم ورحمة الله وبركاته

رئيس بلدية محافظة المهد

محمد بن راضي الحربي

سعادة مدير الادارة المالية

١٤ ١١ ٢٦٢٠

شرف ابراهيم الغامدي
١١/١٤

المملكه العربيه السعوديه

وزاره الشئون البلديه والقرويه

امانه المدينه المنوره

بلدية محافظة المهد

اسم المشروع : تسمية و ترقيم احياء و شوارع محافظة المهد

قيمه العقد : ١١٩٦٠٠٠ ريال

المقاول : شركة آد.آرت مديان

عقد رقم : ١٤٠

مده المشروع: ١٢ شهر

تاريخ إسلام الموقع : ٢٥ /١١ /١٤٢٩ هـ

جدول الكميات المعدل رقم (١)

بند	وصف البند	الوحده	الكميه بالعقد	الكميه المعدله	السعر الافرادى بالريال	السعر الاجمالى بالعقد	السعر الاجمالى المعدل
١	توريد وتركيب لوحات الشوارع والميادين مقاس ١٦٠*٦٠*٢.٠٠مةمضاءه من الداخل وتثبت على عمودين وفق	عدد	٩٥.٠٠	٠.٠٠	٣٨٠٠.٠٠	٣٦١,٠٠٠.٠٠	٠.٠٠
٢	توريد وتركيب لوحات الشوارع والميادين مستطيل مقاس ١٦٠*٦٠مضاءه من الداخل وتثبت على عمود من الألمنيوم	عدد	٣٠.٠٠	٠.٠٠	٤٢٠٠.٠٠	١٥٦,٠٠٠.٠٠	٠.٠٠
٣	توريد وتركيب لوحات أنت هنا مقاس ١.٢٠*٢.٠٠م*٣.٥٠ على عمودين من الألمنيوم المسحوب وفق الشروط والواصفات	عدد	١٠.٠٠	٠.٠٠	٧٥٠٠.٠٠	٧٥,٠٠٠.٠٠	٠.٠٠
٤	توريج وتركيب لوحات أرشاديه من نوع قنطريه (كانتري) حسب الشكل (١) الغرض منها توجيه السائق ألى وجهة القصد حسب المواصفات المرفقه	عدد	٢.٠٠	٦.٠٠	١٢٦٠٠٠.٠٠	٢٥٢,٠٠٠.٠٠	٧٥٦,٠٠٠.٠٠
٥	توريد وتركيب لوحات أرشاديه من نوع كابوليه (كانتليفر) حسب الشكل (٢) الغرض منها توجيه السائق لوجهة القصد حسب المواصفات المرفقه	عدد	٤.٠٠	٥.٠٠	٨٨٠٠٠.٠٠	٣٥٢,٠٠٠.٠٠	٤٤٠,٠٠٠.٠٠
						١,١٩٦,٠٠٠.٠٠	١.١٩٦.٠٠٠

مندوب المقاول	المساح	المراقب	رئيس قسم المشاريع	رئيس بلدية محافظة المهد
محمد خلف محمد	صديق عباس قرشي	اديب احمد العلاوى	عبدالرحيم مصلح المجنونى	محمد بن راضى الحربى

يعتمـــــد/

امين منطقة المدينة المنورة

المهندس/ عبدالعزيز بن عبدالرحمن الحصين

المملكة العربية السعودية
أمانة المدينة المنورة

رقم العقد ١٤٠ /١٤٢٨-١٤٢٩ هـ
تاريخ تسليم الموقع : ٢١-١٠-١٤٢٩ هـ
الموافق : ٢١-١٠-٢٠٠٨ م
قيمة العقد الحالية: ١،١٩٦،٠٠٠,٠٠ ريال
مدة العقد : ١٢ شهرا

١١/٤ ص

رقم واسم المشروع : ٤/٠٠/٠٠٣٤/٤٠١/٣/١٩ تسمية وترقيم أحياء وشوارع المهد
اسم العقد : تسمية وترقيم أحياء وشوارع المهد
رقم الحساب : ٤٠٠٣٤٠٠١٠٠٠٠١
قيمة العقد الأصلية : ١،١٩٦،٠٠٠,٠٠
اسم المقاول : شركة آد آرت مديان للاعلان

للاعمال المنجزة حتى تاريخ : ٠٧-١٠-١٤٣٠ هـ
مستخلص جاري رقم : ١ الموافق : ٢٦-٠٩-٢٠٠٩ م

الخدمـــــــات

بند	وصف البند	الوحدة	الكمية حسب العقد	الكمية بعد التعديل	الكمية المنفذة سابقا	الكمية المنفذة حاليا	إجمالى المنفـذ	سعر إفرادي	قيمة المنفذ ســـابقا	قيمة المنفذ حـــاليا	المـبلغ الإجمـالى
٠١	توريد وتركيب لوحات أسماء الشوارع والميادين مقاس١٦٠*٦٠*٢,٠٠ مضاءه من الداخل وتثبت على عمودين وفق المواصفات والرسم المرفق	العدد	٩٥	٩٥	٠	٠	٠	٣،٨٠٠	٠,٠٠	٠,٠٠	٠,٠٠
٠٢	توريد وتركيب لوحات أسماء الشوارع مستطيل مقاس٦٠* ١٦٠ مضاءه من الداخل وتثبت على عمود من الألمنيوم المسحوب قطر ١٣٨ مام مع قاعده خرسانية وفق المواصفات والرسم المرفق	العدد	٣٠	٣٠	٠	٠	٠	٥،٢٠٠	٠,٠٠	٠,٠٠	٠,٠٠
٠٣	توريد وتركيب لوحات (أنت هنا) مقاس ١,٢٠*٢,٠٠م *٣,٥٠ على عمودين من الألمنيوم المسحوب وفق المواصفات والرسم المرفق	العدد	١٠	١٠	٠	٠	٠	٧،٥٠٠	٠,٠٠	٠,٠٠	٠,٠٠
٠٤	توريد وتركيب لوحات إرشاديه من من نوع قنطرية (جانتري) حسب الشكل (١)الغرض منها توجيه السائق إلى وجهة القصد حسب المواصفات المرفقه	العدد	٢	٢	٠	٢	٢	١٢٦،٠٠٠	٠,٠٠	٢٥٢،٠٠٠,٠٠	٢٥٢،٠٠٠,٠٠
٠٥	توريد وتركيب لوحات إرشاديه من نوع كابوليه (كانتليفر) حسب الشكل (٢) الغرض منها توجيه السائق لوجهة القصد حسب المواصفات المرفقة	العدد	٤	٤	٠	٤	٤	٨٨،٠٠٠	٠,٠٠	٣٥٢،٠٠٠,٠٠	٣٥٢،٠٠٠,٠٠
									٠,٠٠	٦٠٤،٠٠٠,٠٠	٦٠٤،٠٠٠,٠٠

عدد البنود ٥ الخدمـــــــات اجمالي فقط ستمائة واربعة الف ريال لاغير

شركة آد ارت مديان للاعلان
ADART MEDYAN SIGNS L.L.P

مندوب المقاول
محمد خلف

المساح
صديق بن عباس قرشي

المراقب
اديب بن احمد عبدالله العلاوي

مدير قسم المشاريع
عبد الرحيم مصلح صليح المجنوني

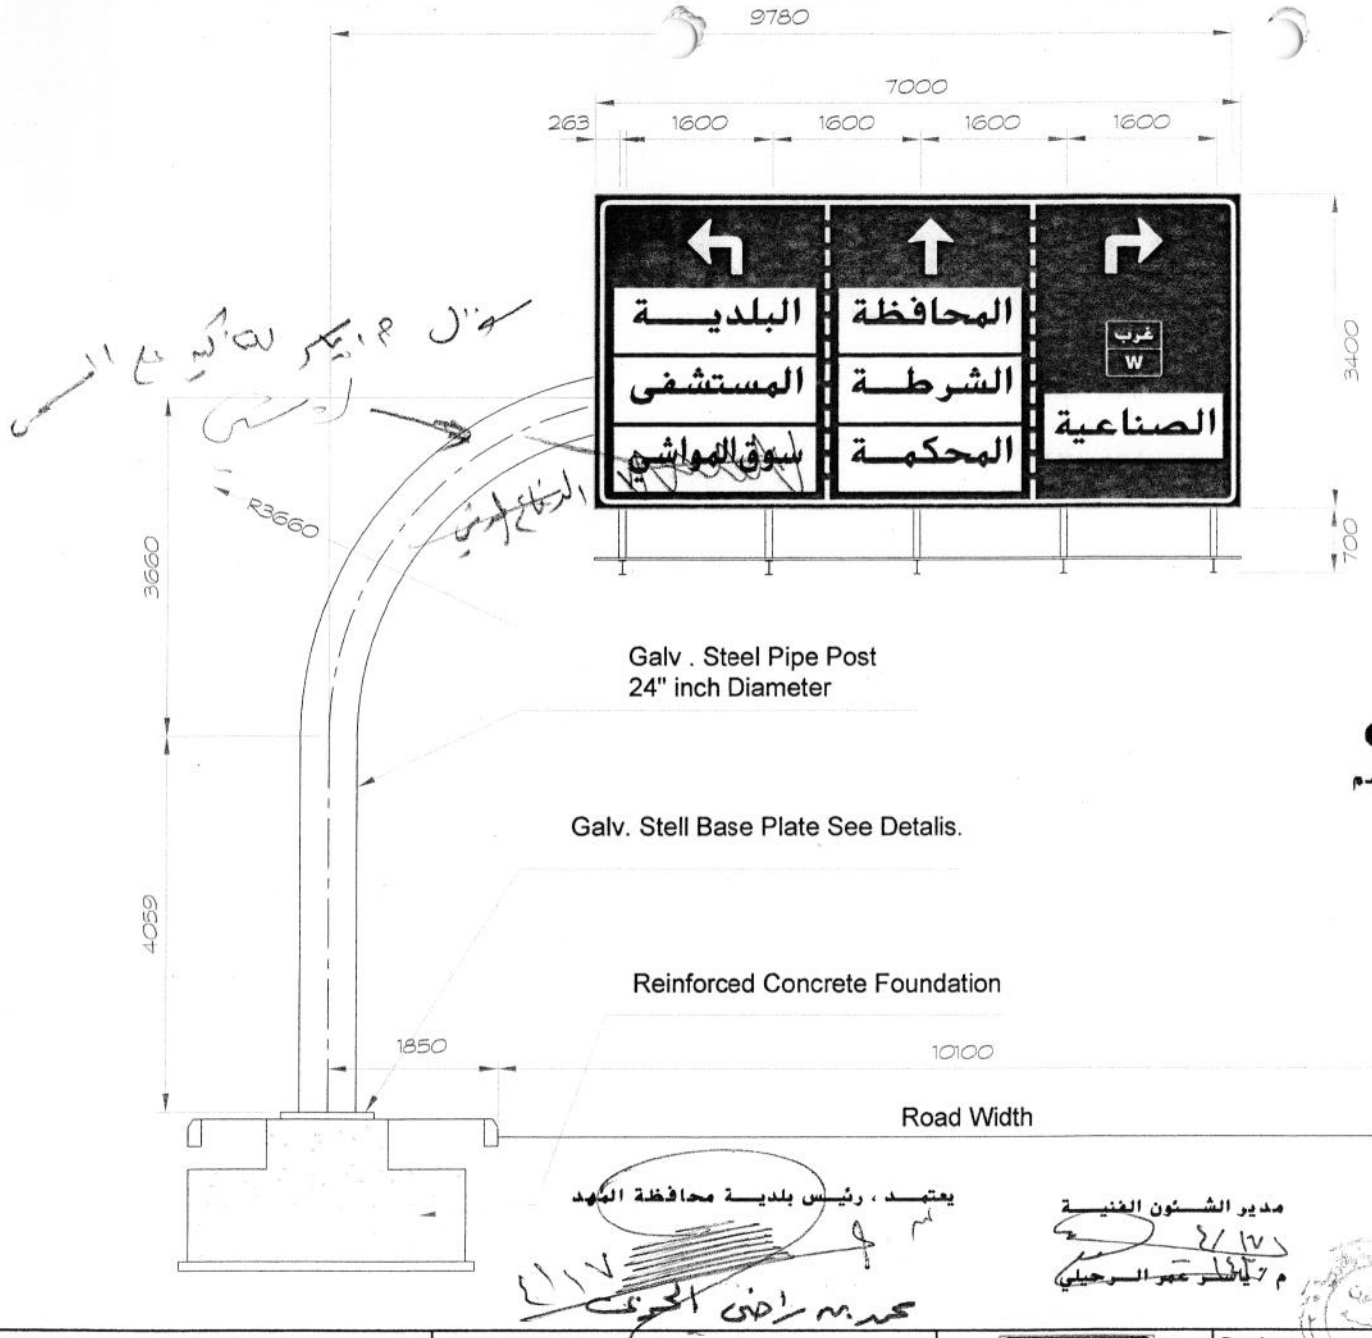

2

CANTILEVER SIGN 2

لوحة كـــانتليفر رقم 2 بعد دوار المجسم
وقبـل بتالـة العويبـدي

يعتمـد ، رئيس بلديـة محافظة المهد

مدير الشـئون الفنيـة
م / ياسر عمر الرحيلي

المسـاح
صديق عباس قرشي

All design information shown is the sole property of Ad-Art Medyan Sings and remains so until a contract for manufacture and supply or installation is mutually confirmed.It cannot be copied or in any form by third parties without written consent from the owner.

Approved by Client:		Project: CANTILEVER SIGN	Drawn: ABUNNASR	Date: 09/04/2009
Signature:			Units: millimeters	Scale: nts
Date: / / 2009		Client: AL MAHD MUNICIPALITY	Ref.no.	Rev: 0
			checked by: Engr.A.Nassar	Date: 09/04/2009

CANTILEVER SIGN 3

لوحة كانتليفر رقم 3 بعد الدوار باتجاه
إلى جنب كشب غضيرة
قبل الدوار الشمالي

يعتمد ، رئيس بلدية محافظة المهد

مدير الشئون الفنية

المساح
صديق عباس قرشي

All design information shown is the sole property of Ad-Art Medyan Sings and remains so until a contract for manufacture and supply or installation is mutually confirmed.It cannot be copied or in any form by third parties without written consent from the owner.

Approved by Client:		Drawn: ABUNNASR	Date: 09/04
Signat	Project: CANTILEVER SIGN	Units: millimeters	Scale: nts
Date: / / 2009	Client: AL MAHD MUNICIPALITY	Ref.no.	Rev: 0
		checked by: Engr.A.Nassar	Date: 09/04

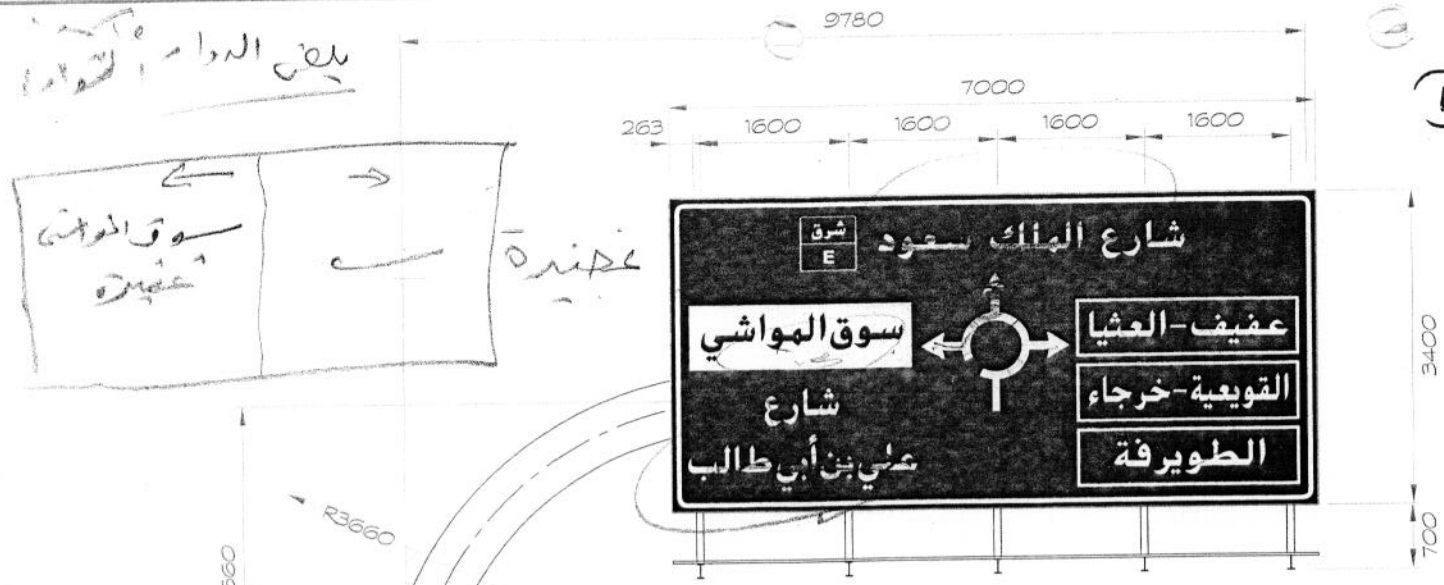

Galv . Steel Pipe Post
24" inch Diameter

Galv. Stell Base Plate See Detalis.

Reinforced Concrete Foundation

CANTILEVER SIGN 1

لوحة كـــانتليفر رقم 1 بعد محطة حبيـــني
وقبـــل دوار عفيف

يعتمد رئيس بلدية محافظة المهد

مدير الشئون الفنية
ياسر عمر الرحيلي

المساح
صديق عباس قرشي

All design information shown is the sole property of Ad-Art Medyan Sings and remains so until a contract for manufacture and supply or installation is mutually confirmed.It cannot be copied or in any form by third parties without written consent from the owner.

Approved by
Client:

Signature:

Date: / / 2009

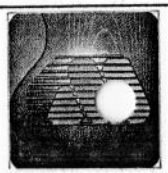

Project: CANTILEVER SIGN

Client: AL MAHD MUNICIPALITY

Drawn: ABUNNASR	Date: 09
Units: millimeters	Scale:
Ref.no.	Rev: 0
checked by: Engr.A.Nassar	Date: 09

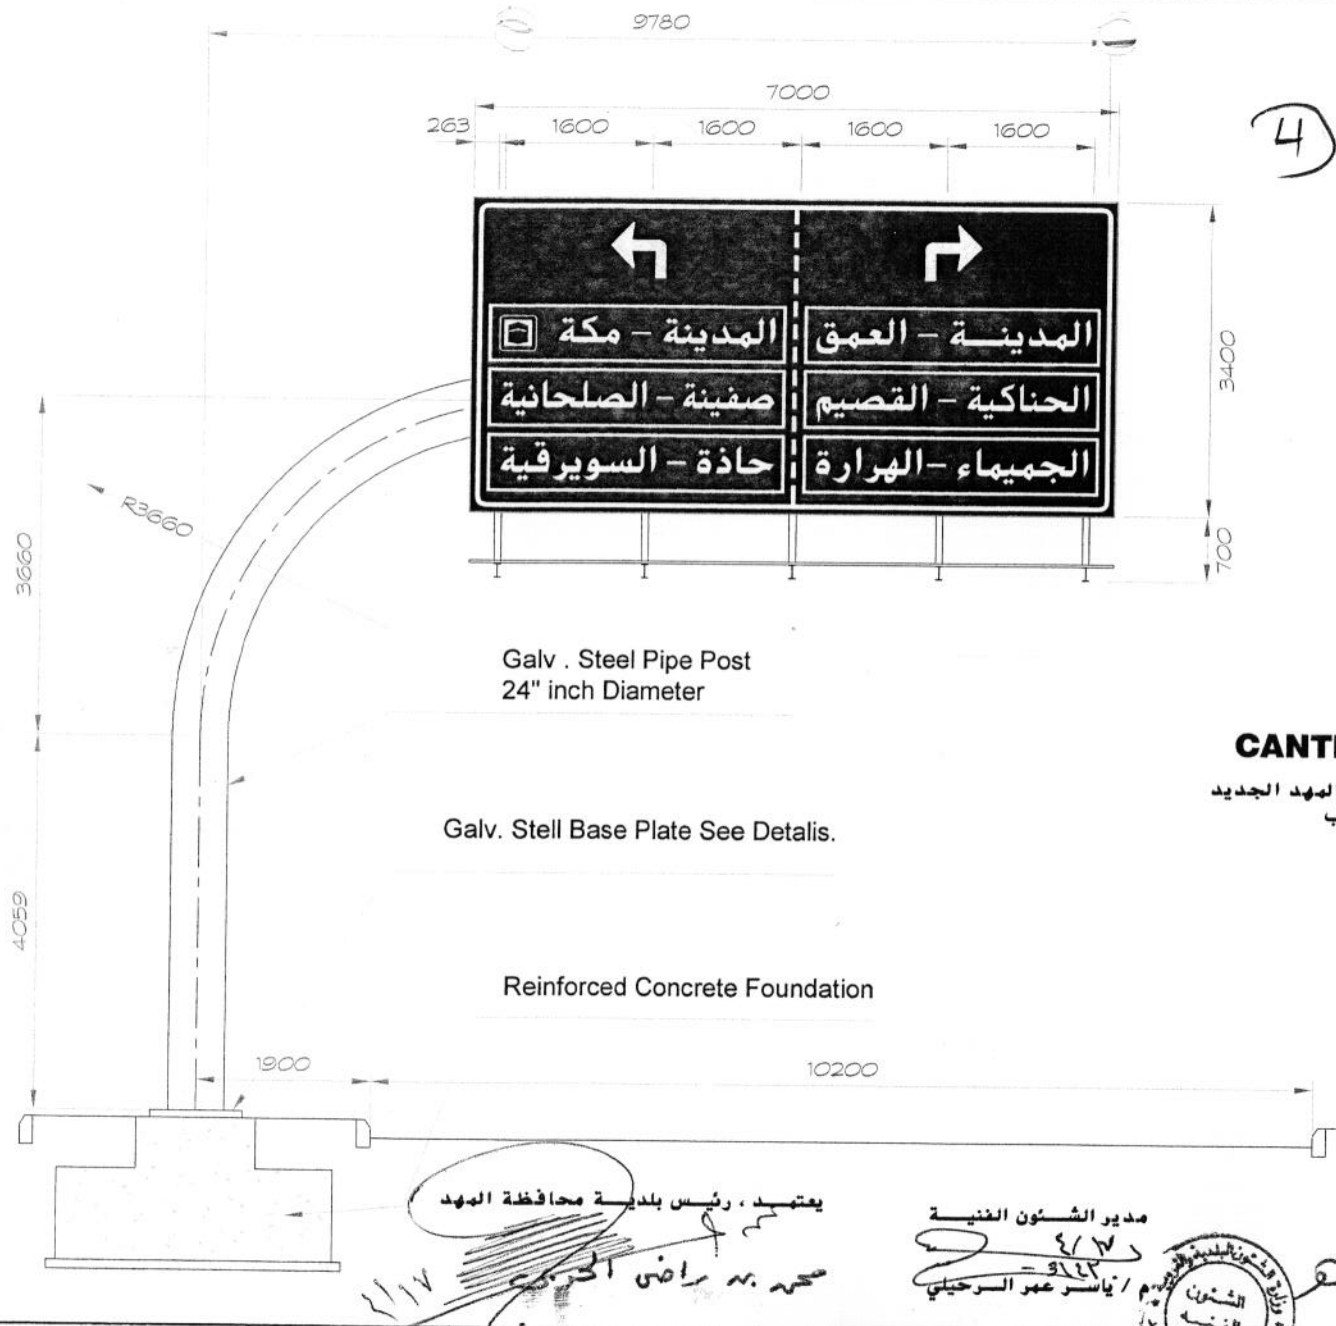

Galv . Steel Pipe Post
24" inch Diameter

Galv. Stell Base Plate See Detalis.

Reinforced Concrete Foundation

CANTILEVER SIGN 4

لوحة كـــانتليفر رقم 4 مدخل المهد الجديد
بعد دوار حفر كشب

يعتمد ، رئيس بلدية محافظة المهد

مدير الشئون الفنية
م / ياسر عمر الرحيلي

المساح
صديق عباس قرشي

All design information shown is the sole property of Ad-Art Medyan Sings and remains so until a contract for manufacture and supply or installation is mutually confirmed.It cannot be copied or in any form by third parties without written consent from the owner.

Approved By Client:		Project: CANTILEVER SIGN	Drawn: ABUNNASR	Date: 09/
Signature:			Units: millimeters	Scale: n
Date: / / 2009		Client: AL MAHD MUNICIPALITY	Ref.no.	Rev: 0
			checked by: Engr.A.Nassar	Date: 09/

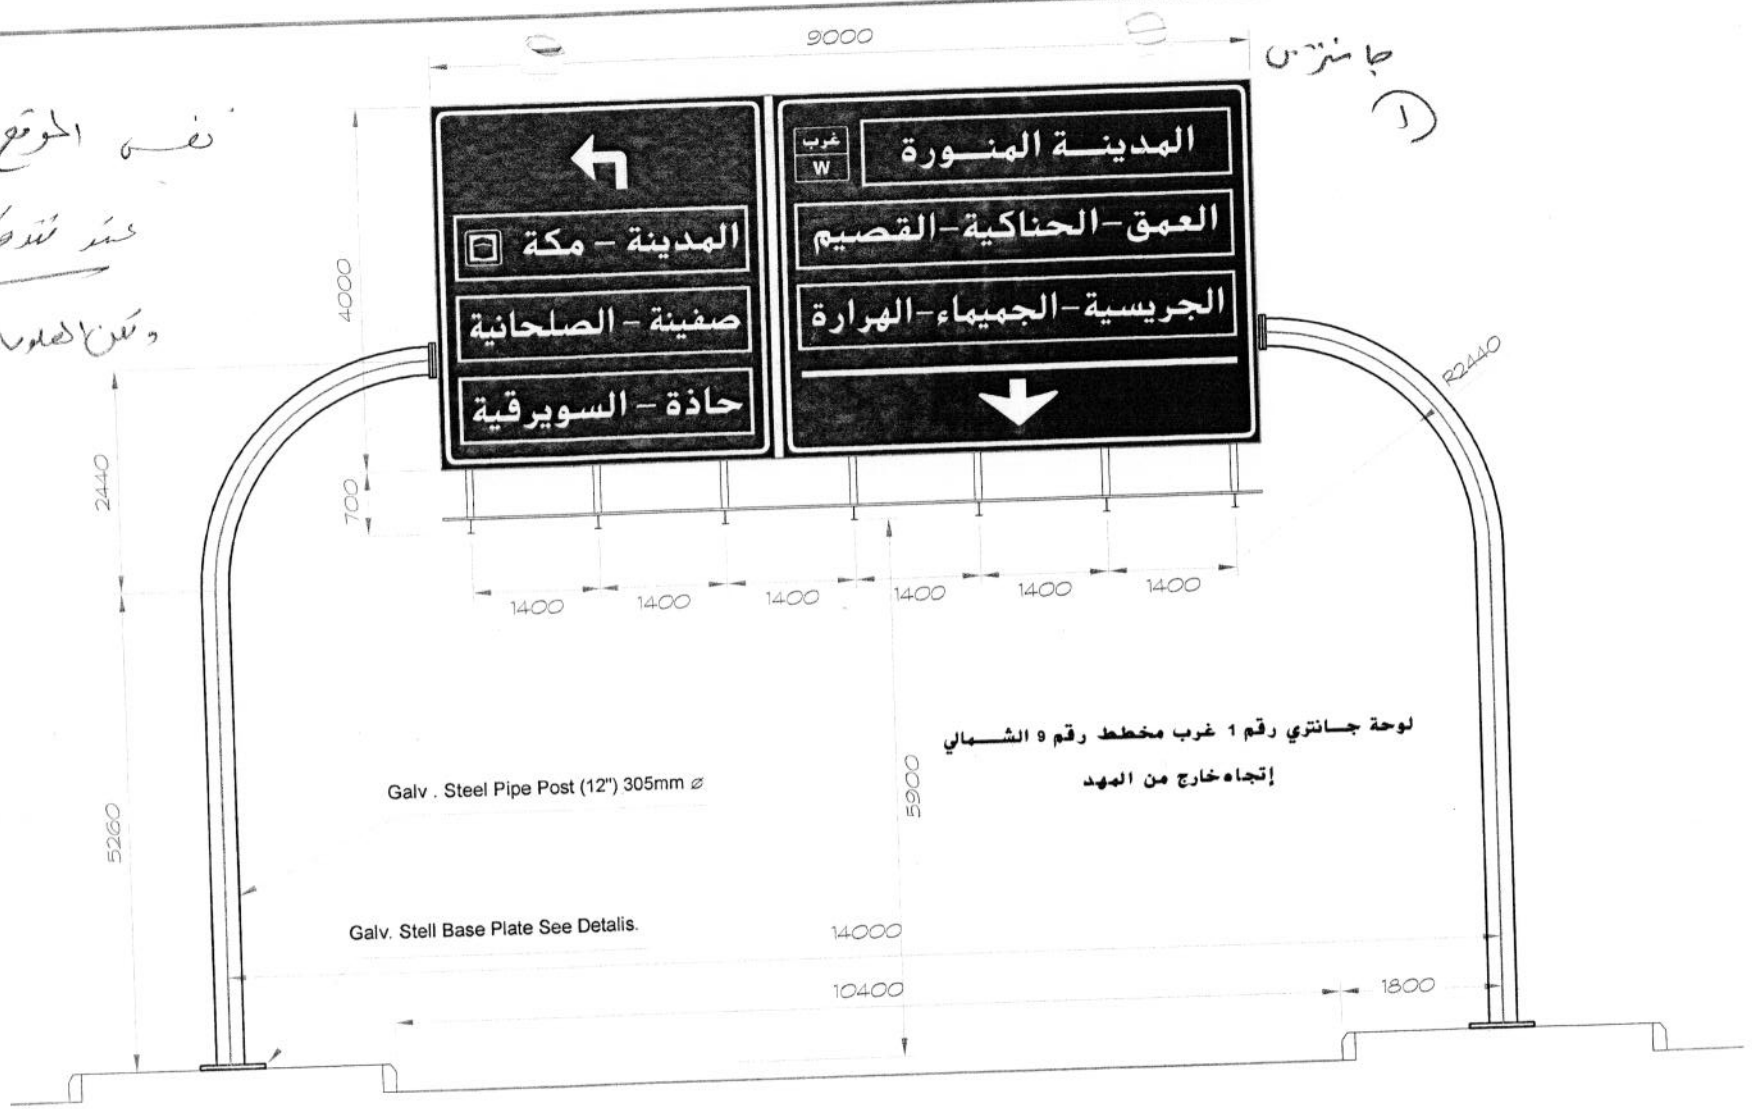

جا منزين

(1)

نفس الموقع ونفس الحجم
عند تقاطع الطريق
وتكن الكلمات تغيرت

يعتمد ، رئيس بلدية محافظة المهد

مدير الشئون الفنية
١٤/١٧
١٩/٢ م / ياسر عمر الرحيلي

المساح
صديق عباس قرشي

All design information shown is the sole property of Ad-Art Medyan Sings and remains so until a contract for manufacture and supply or installation is mutually

Approved by
Client:
Signature:

Project: GANTRY SIGN

Client: AL MAHD MUNICIPALITY

Drawn: ABUNNASR	Date:
Units: millimeters	Scale
Ref.no.	Rev:
checked by: Engr.A.Nassar	Date

(2) جانتري

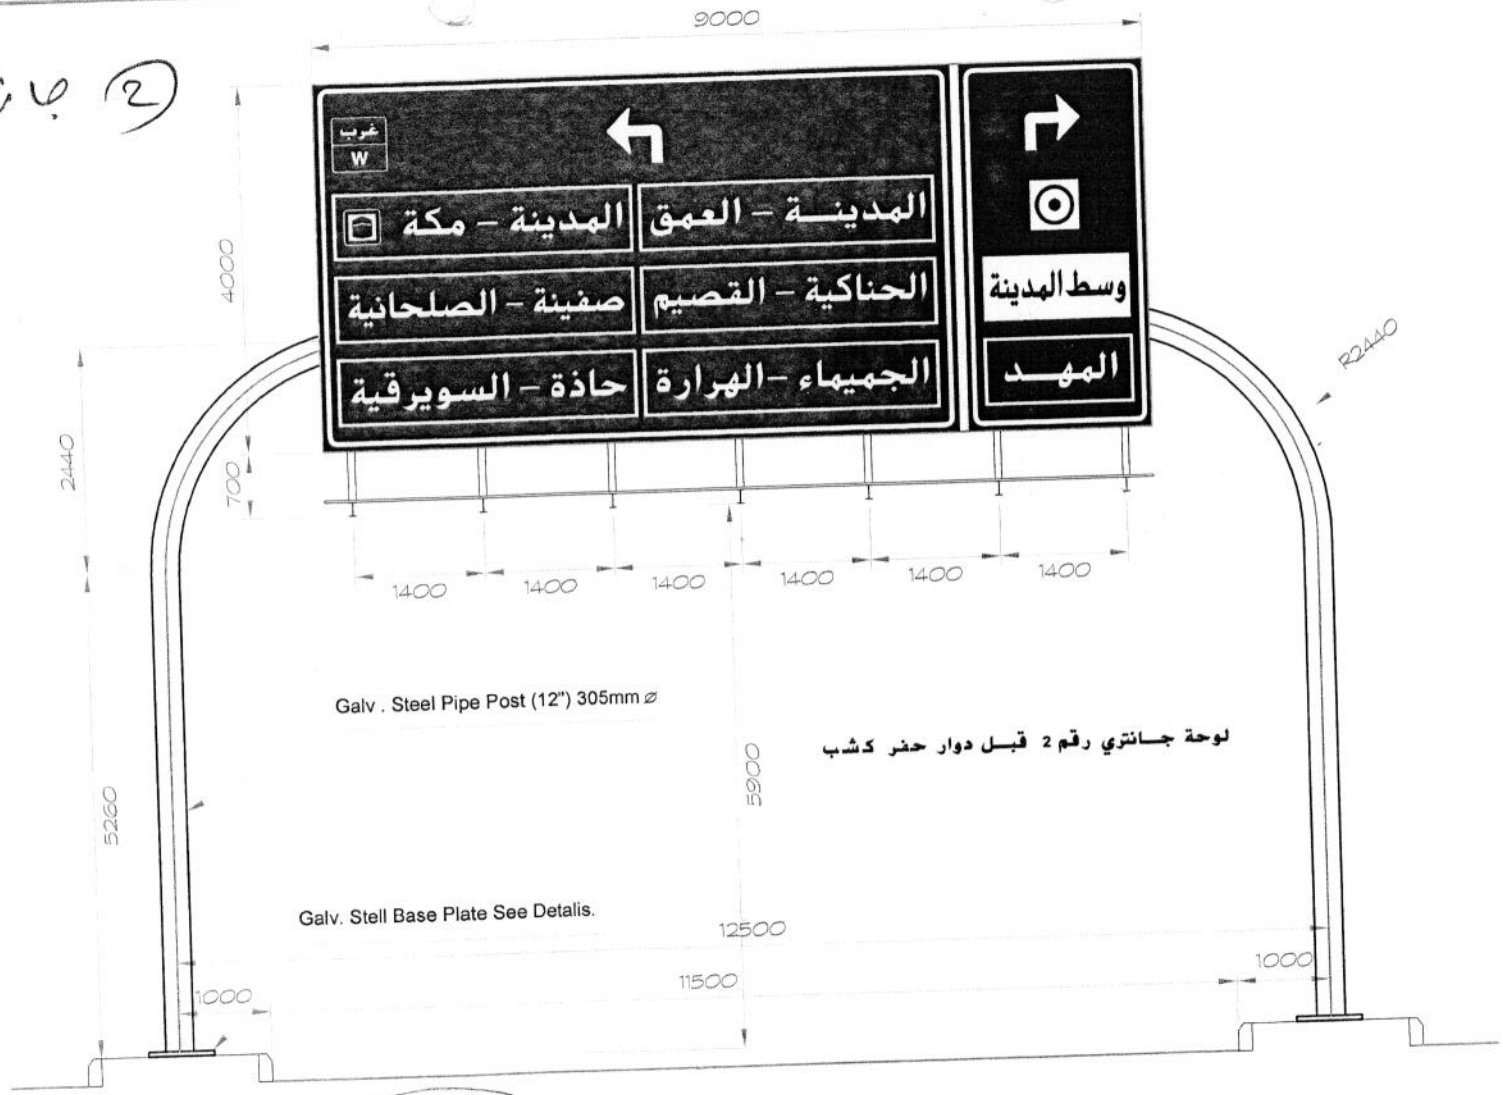

يعتمد رئيس بلدية محافظة المهد

٤/١٧

مدير الشئون الفنية

٤/١٧

م / ياسر عمر الرحيلي

المساح

٤/١٧

صديق عباس قرشي

All design information shown is the sole property of Ad-Art Medyan Sings and remains so until a contract for manufacture and supply or installation is mutually confirmed.It cannot be copied or in any form by third

Approved by Client:

Signature:

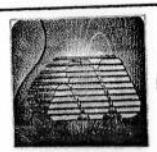

Project: GANTRY SIGN

Client: AL MAHD MUNICIPALITY

Drawn: ABUNNASR	Date:
Units: millimeters	Scale:
Ref.no.	Rev:
checked by: Engr.A.Nassar	Date:

تعدل الى السويرقية

يتم تعديل كلمة السويرقه الى السويرقيه

عند الدلال

CANTILEVER SIGN 4

لوحة كـــانتليفر رقم 4 مدخل المهد الجديد
بعد دوار حفر كشب

يعتمـد ، رئيـس بلديـة محافظة المهد
١٦ محمد بن إحيا الحربي

مدير الشئون الفنية
م / ياسر عمر الرحيلي

المساح
صديق عباس قرشي

All design information shown is the sole property of Ad-Art Medyan Sings and remains so until a contract for manufacture and supply or installation is mutually confirmed.It cannot be copied or in any form by third parties without written consent from the owner.

Approved by Client: ١٤٢٢/١٠		Project: CANTILEVER SIGN	Drawn: ABUNNASR	Date: 09/05/1430
Signature:	إد-آرت ميديان للإعلان ADART MEDYAN SIGNS		Units: millimeters	Scale: nts
Date: / / 2009		Client: AL MAHD MUNICIPALITY	Ref.no.	Rev: 1
			checked by: Engr.A.Nassar	Date: 04/05/2009

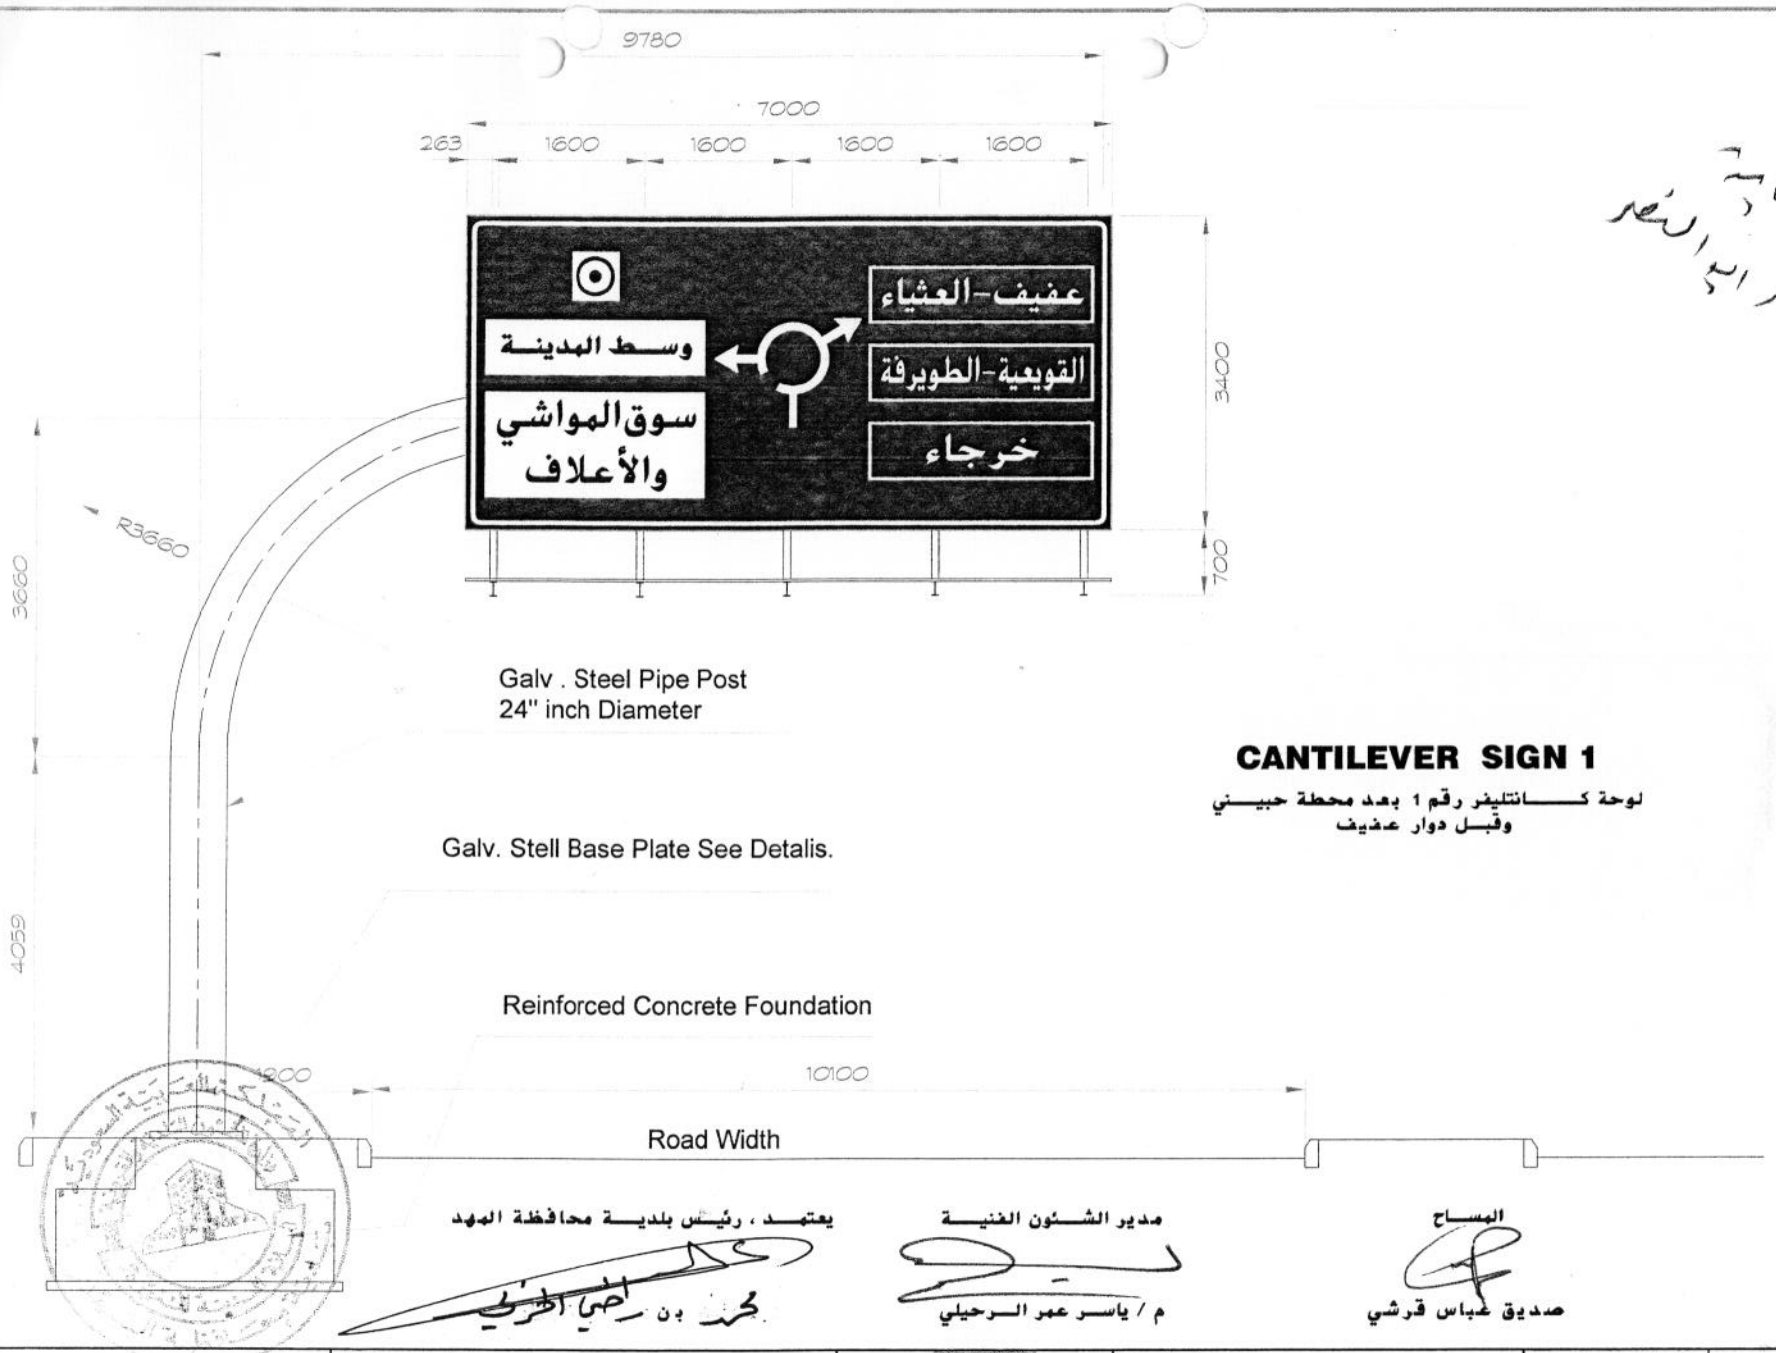

CANTILEVER SIGN 1

لوحة كـــانتليفر رقم 1 بعد محطة حبيـــني
وقبـــل دوار عذيف

يعتمـــد ، رئيس بلديـــة محافظة المهد
محمد بن ناصر الحربي

مدير الشـــئون الفنيـــة
م / ياســـر عمر الـــرحيلي

المســـاح
صديق عباس قرشي

All design information shown is the sole property of Ad-Art Medyan Sings and remains so until a contract for manufacture and supply or installation is mutually confirmed.It cannot be copied or in any form by third parties without written consent from the owner.

Approved by Client:		Project: CANTILEVER SIGN	Drawn: ABUNNASR	Date: 09/05/1430
Signature:			Units: millimeters	Scale: nts
Date: / / 2009	أد-آرت ميديان للإعلان AD'ART MEDYAN SIGNS	Client: AL MAHD MUNICIPALITY	Ref.no.	Rev: 1
			checked by: Engr.A.Nassar	Date: 04/05/2009

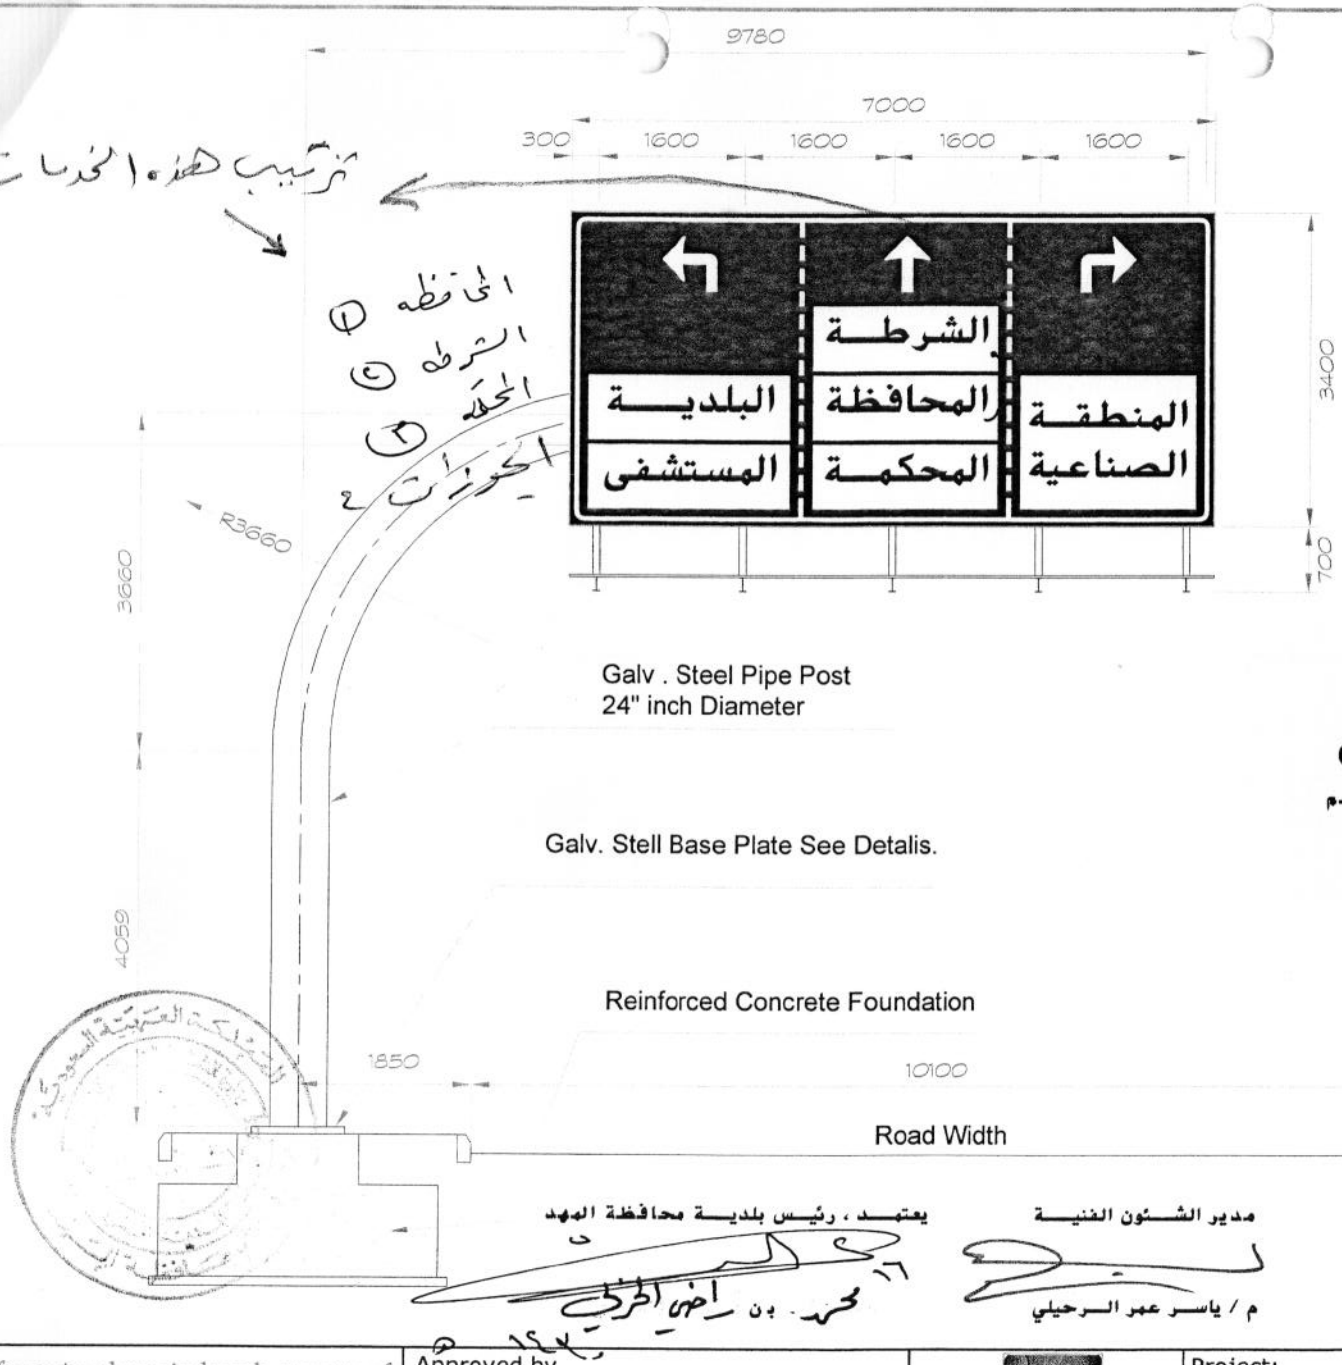

Galv . Steel Pipe Post
24" inch Diameter

Galv. Stell Base Plate See Detalis.

Reinforced Concrete Foundation

CANTILEVER SIGN 2

لوحة كانتليفر رقم 2 بعد دوار المجسم
وقبل بقالة العويدي

يعتمد ، رئيس بلدية محافظة المهد

مدير الشئون الفنية
م / ياسر عمر الرحيلي

المساح
صديق عباس قرشي

All design information shown is the sole property of Ad-Art Medyan Sings and remains so until a contract for manufacture and supply or installation is mutually confirmed.It cannot be copied or in any form by third parties without written consent from the owner.

Approved by Client:	Project: CANTILEVER SIGN	Drawn: ABUNNASR	Date: 09/05/1430
Signature:		Units: millimeters	Scale: nts
Date: / / 2009	Client: AL MAHD MUNICIPALITY	Ref.no.	Rev: 1
أد-آرت مديان للإعلان ADART MEDYAN SIGNS		checked by: Engr.A.Nassar	Date: 04/05/2009

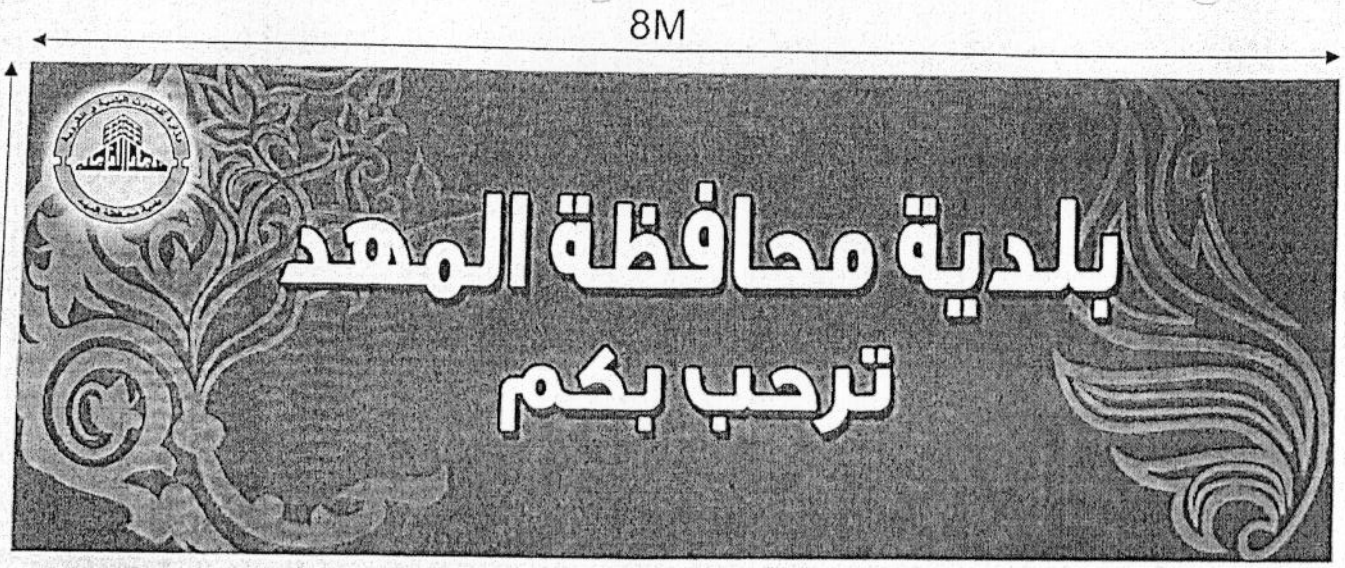

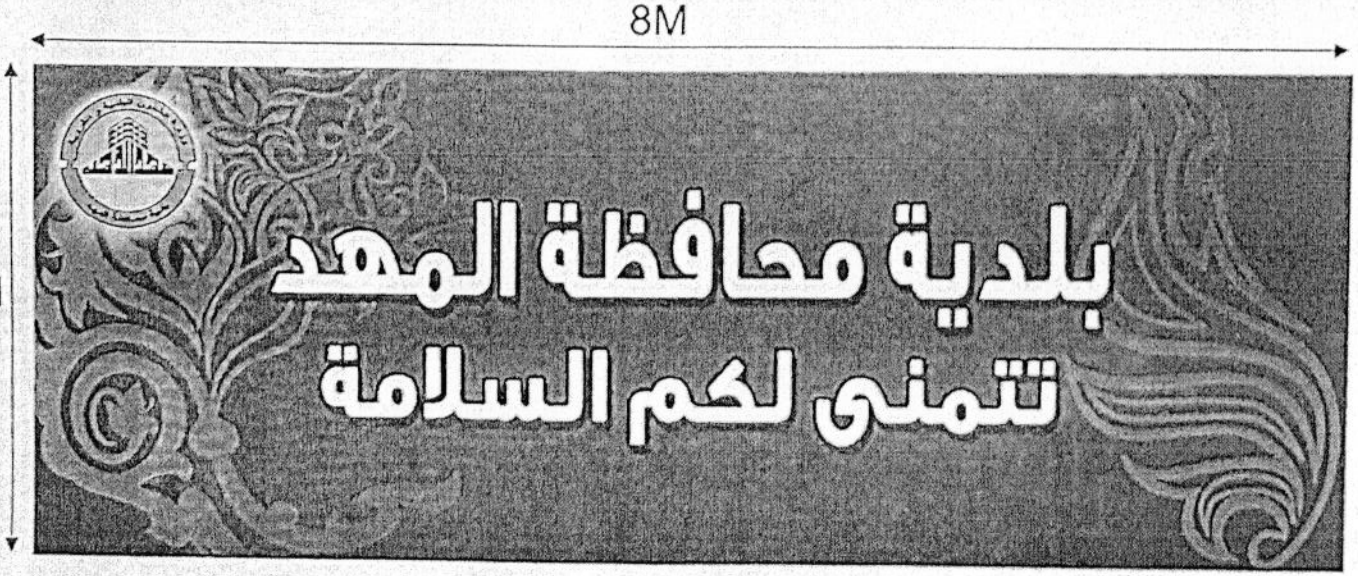

اسم المشروع

تسمية وترقيم أحياء

وشوارع مدينة المهد

اسم المقاول

ركة اد ارت مديان للاعلان

رقم العقد ١٤٢٨/١٤٠ هـ

صميم وجهي لوحة جانتري

رقم (١) بمدخل المهد

لوجه من شرائح الألمنيوم

مغطى بالنلكس المطبوع

الموقع:

N23 28 38.8776

E40 50 59.2368

الاعتماد:

ALL DESIGN INFORMATION SHOWN IS THE SOLE PROPERTY OF AD ART MEDYAN SIGNS AND REMAINS SO UNTIL A CONTRACT FOR MANUFACTURE AND SUPPLY OR INSTALLATION IS MUTUALLY CONFIRMED. IT CANNOT BE COPIED OR USED IN ANY FORM BY THE THIRD PARTIES WITHOUT WRITTEN CONSENT FROM THE OW

CLIENT:

SIGNATURE:

DATE:

PROJECT: تسمية وترقيم أحياء وشوارع مدينة المهد

LOCATION:

FILE NAME:

PREPARED BY: MOHAMAD BAZLAH

CHECKED BY:

APPROVED BY:

PAGES:

DATE SUBMITTED: 12/10/2015

DATE DUE:

REVISION DATE:

W.O.#:

د ارت مديان للإعلان
AD ART MEDYAN SIGNS

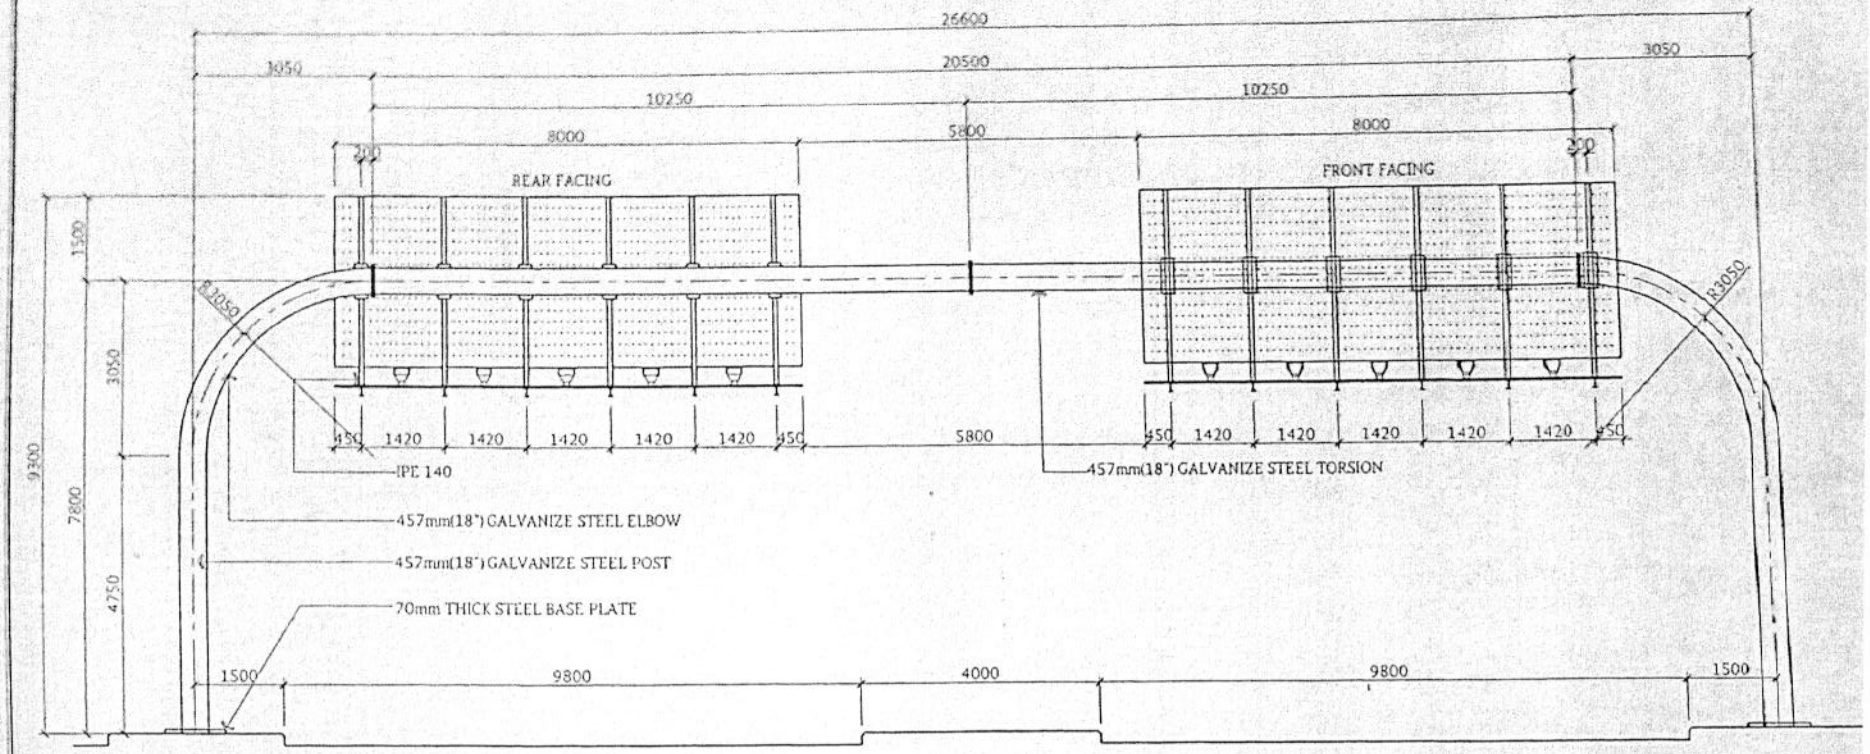

تصميم هيكل لوحة جانتري رقم ١

سم المشروع

ية وترقيم أحياء

ارع مدينة المهد

اسم المقاول

شركة اد ارت مديان للاعلان

رقم العقد ١٤٢٨/١٤٠ هـ

بمدخل المهد

الموقع:

N23 28 38.8776

E40 50 59.2368

الاعتماد:

CLIENT NAME:	PROJECT NAME:		SHEET TITLE:	CONTENTS:	REVISED:	DESIGNED BY:	DATE:2015-10-17
AL MAHAD MUNICIPALITY	GANTRY ROAD SIGN	CONCEPT DESIGN	AL MAHAD ENTRANCE	GANTRY 01	DATE:	DRAWN BY: ALAN	DATE:2015-10-17
		PRIMARY DESIGN			DESCRIPTION:	CHECKED BY: Engr. Islam Hammad	DATE:
		PRE-FINAL DESIGN				APPRD. BY: Engr. Fathi	ENG.
		TENDER DRAWING				SCALE: AS SHOWN	W.O.
	NOTE: ALL DIMENSIONS ARE IN (mm) MILLIMETERS UNLESS OTHERWISE NOTED	SHOP DRAWING					
		AS-BUILT DRAWING			DATE:		

ارت مديان للإعلان
ADART MEDYAN SIG

ALL DESIGN INFORMATION SHOWN IN ARE THE SOLE PROPERTY OF AD ART MEDYAN SIGNS AND REMAIN SO UNTIL A CONTRACT FOR MANUFACTURE & SUPPLY OF INSTALLATION IS NOTULLY CONTINUED. IT CANNOT BE COPIED OR USED IN ANY FORM BY THIRD PARTIES WITHOUT WRITTEN CONSENT FROM THE OWNER.

5M

3M

اسم المشروع

سمية وترقيم أحياء

شوارع مدينة المهد

اسم المقاول

اد ارت مديان للاعلان

العقد ١٤٢٨/١٤٠ هـ

وجه لوحة كانتليفر

٣) مدخل القويعية

من شرائح الألمنيوم

بالفلكس المطبوع

الموقع:

N23 24 36.44

E41 15 24.06

عتماد:

ALL DESIGN INFORMATION SHOWN IS THE SOLE PROPERTY OF AD ART MEDYAN SIGNS AND REMAINS SO UNTIL A CONTRACT FOR MANUFACTURE AND SUPPLY OR INSTALLATION IS MUTUALLY CONFIRMED. IT CANNOT BE COPIED OR USED IN ANY FORM BY THE THIRD PARTIES WITHOUT WRITTEN CONSENT

CLIENT:

SIGNATURE:

DATE:

PROJECT:

LOCATION:

FILE NAME:

PREPARED BY: AKBAR ALI

CHECKED BY:

APPROVED BY:

PAGES:

DATE SUBMITTED: 17/10/2015

DATE DUE:

REVISION DATE:

W.O.#:

مديان للإعلان
ADART MEDYA

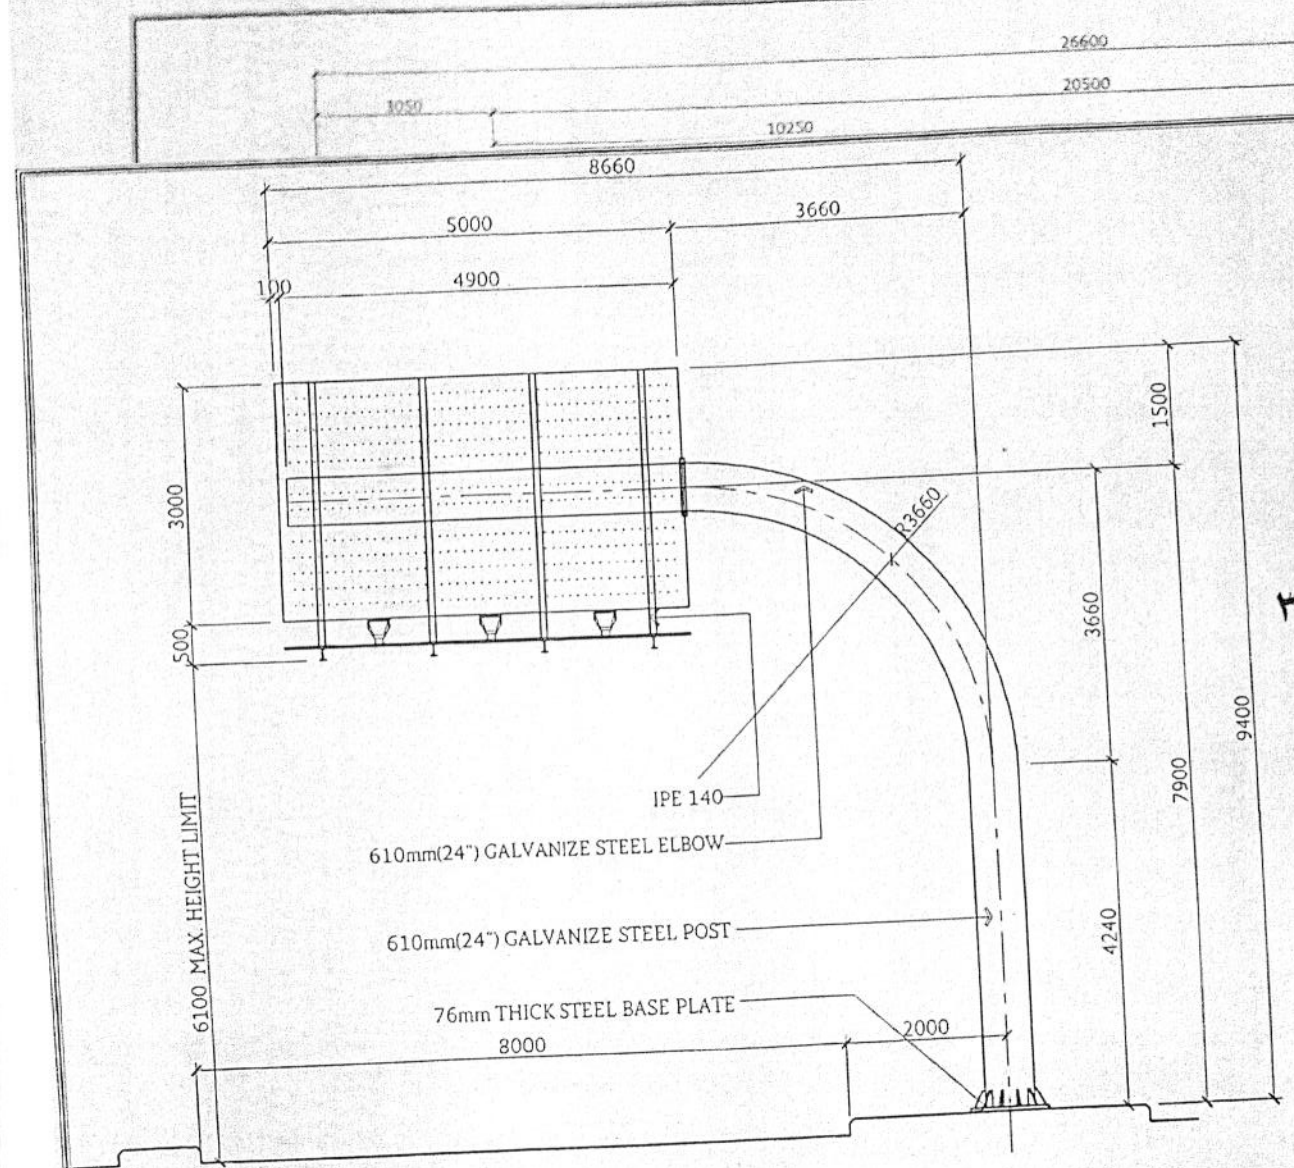

اسم المشروع

تسمية وترقيم أحياء

وشوارع مدينة المهد

اسم المقاول

شركة اد ارت مديان للاعلان

رقم العقد ١٤٢٨/١٤٠ هـ

تصميم هيكل لوحة كانتليفر رقم ٣

بمدخل القويعية

الموقع:

N23 24 36.4428

E41 15 24.0696

الاعتماد:

PROJECT NAME:	CONCEPT DESIGN:	SHEET TITLE:	CONTENTS:	REVISED:	DESIGNED BY:	DATE:2015-10-17
			CANTILEVER 03	DATE:	DRAWN BY: ALAN	DATE:2015-10-17
					CHECKED BY: Engr. Ishaq Hammad	DATE:2015-10-27

ادارت مديان للإعلان

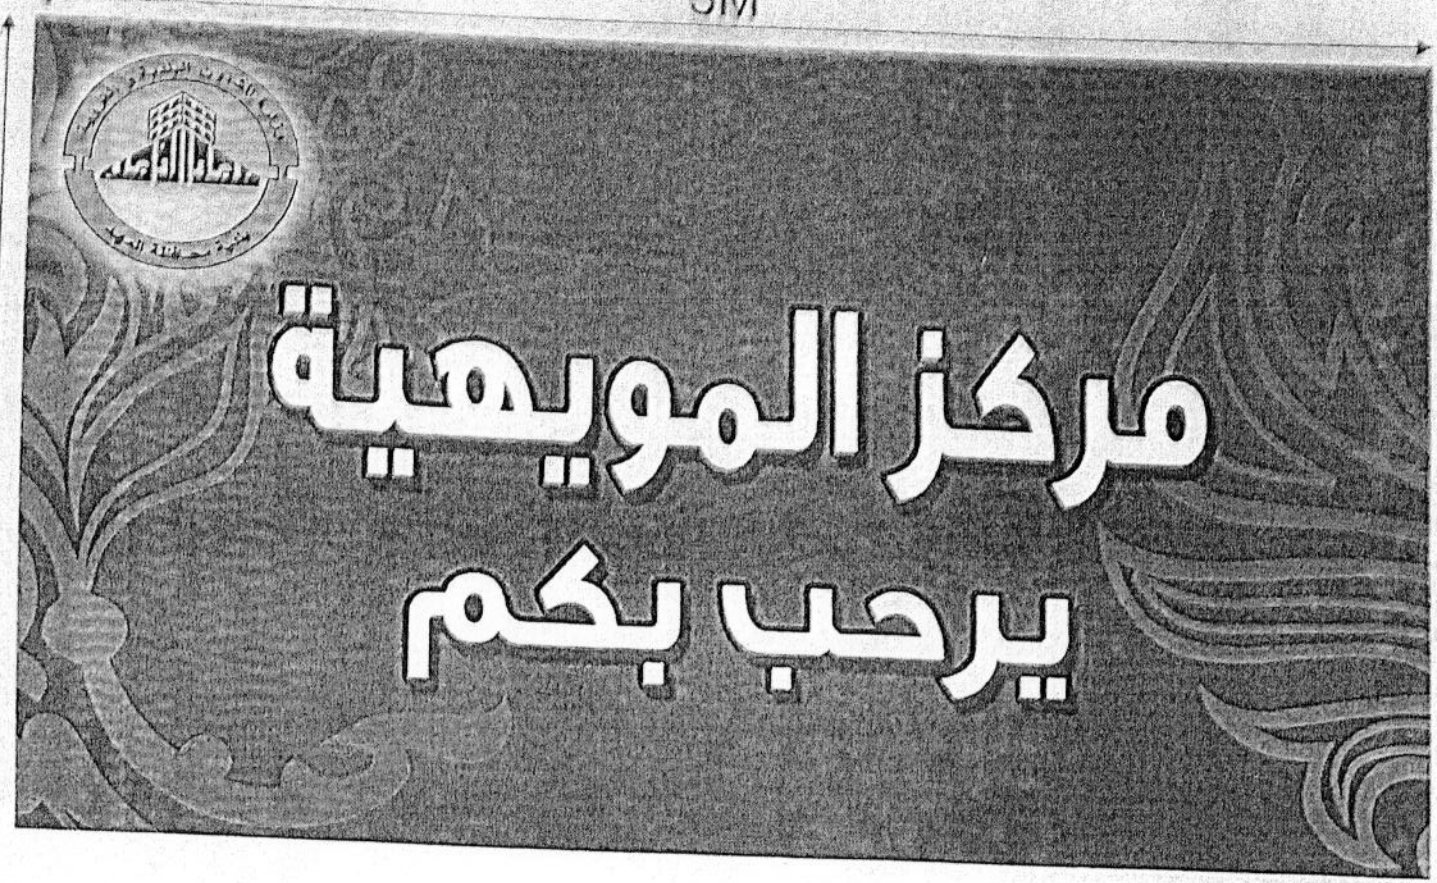

اسم المشروع

هية وترقيم أحياء

وارع مدينة المهد

اسم المقاول

د ارت مديان للاعلان

عقد ١٤٢٨/١٤٠ هـ

وجه لوحة كانتليفر

(٦) بمدخل المويهية

من شرائح الألمنيوم

بالفلكس المطبوع

الموقع:

N23 4 58.180

E41 5 54.934

عتماد:

ALL DESIGN INFORMATION SHOWN IS THE SOLE PROPERTY OF AD ART MEDYAN SIGNS AND REMAINS SO UNTIL A CONTRACT FOR MANUFACTURE AND SUPPLY OR INSTALLATION IS MUTUALLY CONFIRMED. IT CANNOT BE COPIED OR USED IN ANY FORM BY THE THIRD PARTIES WITHOUT WRITTEN CONSENT FROM THE

CLIENT:

SIGNATURE:

DATE:

PROJECT:

LOCATION:

FILE NAME:

PREPARED BY: MOHAMAD BAFLANI

CHECKED BY:

APPROVED BY:

PAGES:

DATE SUBMITTED: 17/10/2015

DATE DUE:

REVISION DATE:

W.O.#:

ارت مديان للإعلان
ADART MEDYAN SIG

N

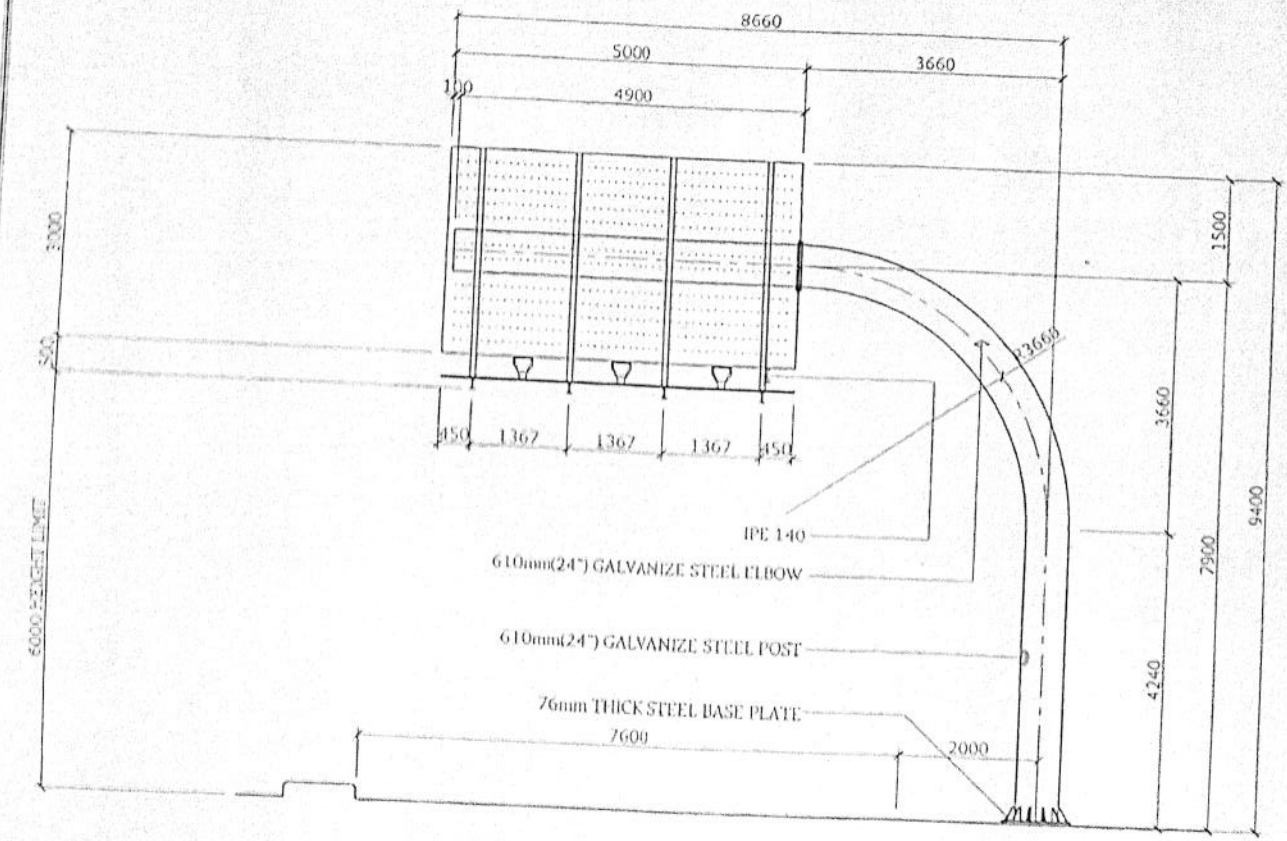

اسم المشروع

تسمية وترقيم أحياء

وشوارع مدينة المهد

اسم المقاول

شركة اد ارت مديان للاعلان

رقم العقد ١٤٢٨/١٤٠ هـ

تصميم هيكل لوحة

كانتليفر رقم ٦

بمدخل المويهية

الموقع:

N23 4 58.1808

E41 5 54.9348

الاعتماد:

CLIENT NAME: ALMAHAD MUNICIPALITY	PROJECT NAME: CANTELIVER ROAD SIGN	CONCEPT DESIGN	SHEET TITLE: MOWAYHAH ENTRANCE	CONTENTS: CANTELIVER 06	REVISED: DATE / DESCRIPTION	DESIGNED BY	DATE 2015-10-17
		PRODUCT DESIGN				DRAWN BY: ALAN	DATE 2015-10-17
		PRE-FINAL DESIGN				CHECKED BY: Engr. Wasi Haroon	DATE
		ISSUED FOR WORK				APPROVED BY: Engr. Faris	ENG
		WORK COMPLETED				SCALE: AS SHOWN	

اد ارت مديان للإعلان

اسم المشروع

تسمية وترقيم أحياء

وشوارع مدينة المهد

اسم المقاول

ة اد ارت مديان للاعلان

م العقد ١٤٢٨/١٤٠ هـ

ميم وجه لوحة كانتليفر

م (٥) بمدخل الرقابية

ه من شرائح الألمنيوم

لى بالفلكس المطبوع

الموقع:

N23 9 2.0268

E40 59 39.649

عتماد:

ALL DESIGN INFORMATION SHOWN IS THE SOLE PROPERTY OF AD ART MEDYAN SIGNS AND REMAINS SO UNTIL A CONTRACT FOR MANUFACTURE AND SUPPLY OR INSTALLATION IS MUTUALLY CONFIRMED. IT CANNOT BE COPIED OR USED IN ANY FORM BY THE THIRD PARTIES WITHOUT WRITTEN CONSENT F

CLIENT:

PROJECT:

PREPARED BY: MOHAMAD BAFLANI

CHECKED BY:

DATE SUBMITTED: 17/10/2015

DATE DUE:

مديان للإعلان

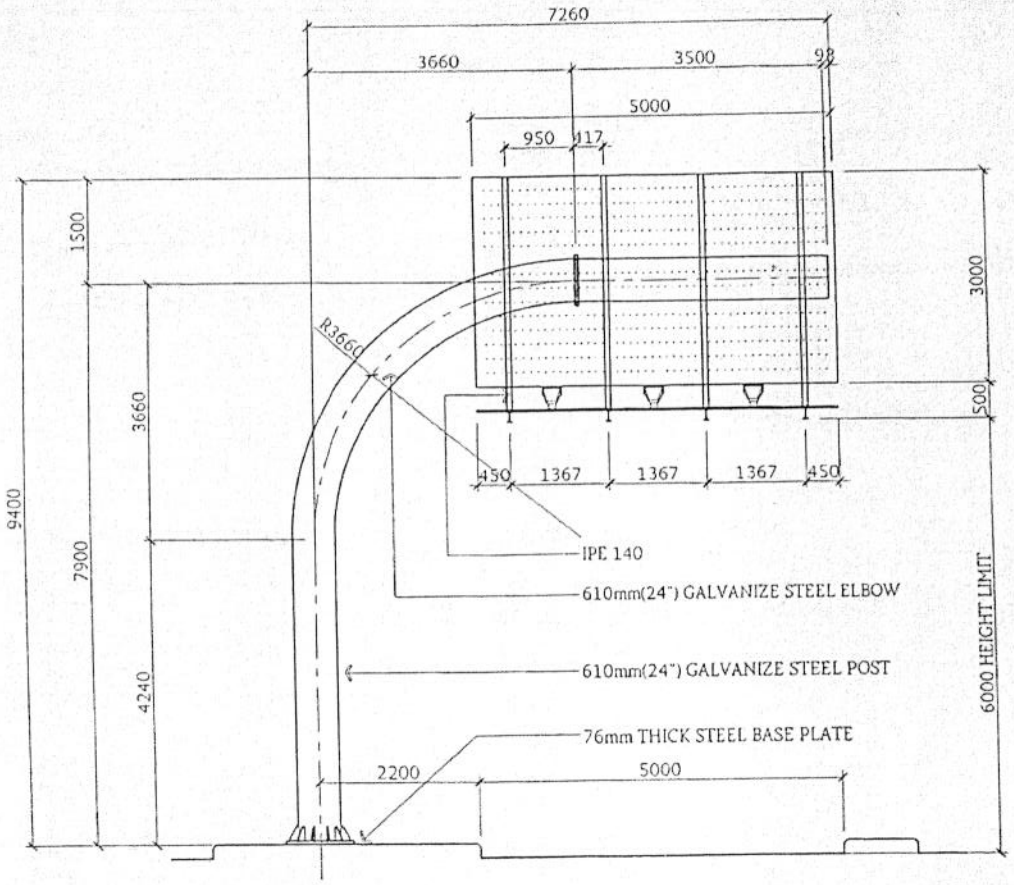

25600

اسم المشروع

تسمية وترقيم أحياء

وشوارع مدينة المهد

اسم المقاول

شركة اد ارت مديان للاعلان

رقم العقد ١٤٢٨/١٤٠ هـ

تصميم هيكل لوحة

كانتليفر رقم ٥

بمدخل الرقابية

الموقع:

N23 9 2.0268

E40 59 39.6492

الاعتماد:

CLIENT NAME: ALMAHAD MUNICIPALITY	PROJECT NAME: CANTELEVER ROAD SIGN	CONCEPT DESIGN	SHEET TITLE: REGABIAH ENTRANCE	CONTENTS: CANTELEVER 05	REVISED	DESIGNED BY	DATE 2015-10-17	ادارت مديان للإعلان ADART MEDYAN SIGNS
		PERMIT DESIGN			DATE	DRAWN BY ALAN	DATE 2015-10-17	
		PRE-FINAL DESIGN			DESCRIPTION	CHECKED BY Engr. Islam Hammad	DATE 2015-10-27	
		TENDER DRAWING				APPRD BY Engr. Fadi	ENG	
		SHOP DRAWING				SCALE AS SHOWN	W.O.	
		AS-BUILT DRAWING			DATE			

NOTE: ALL DIMENSIONS ARE IN mm UNLESS OTHERWISE NOTED

ALL DESIGN INFORMATION SHOWN ARE THE SOLE PROPERTY OF AD ART MEDYAN SIGNS AND REMAIN SO UNTIL A CONTRACT FOR THE MANUFACTURE & SUPPLY OR INSTALLATION IS MUTUALLY CONFIRMED. IT CANNOT BE COPIED OR USED IN ANY FORM BY THIRD PARTIES WITHOUT WRITTEN CONSENT FROM THE OWNER

اسم المشروع

تسمية وترقيم أحياء

وشوارع مدينة المهد

اسم المقاول

ة اد ارت مديان للاعلان

م العقد ١٤٢٨/١٤٠ هـ

ميم وجه لوحة كانتليفر

م (٤) بمدخل العزيزية

ه من شرائح الألمنيوم

طى بالفلكس المطبوع

الموقع:

N23 22 40.4148

E40 51 14.0292

الاعتماد:

ALL DESIGN INFORMATION SHOWN IS THE SOLE PROPERTY OF AD ART MEDYAN SIGNS AND REMAINS SO UNTIL A CONTRACT FOR MANUFACTURE AND SUPPLY OR INSTALLATION IS MUTUALLY CONFIRMED, IT CANNOT BE COPIED OR USED IN ANY FORM BY THE THIRD PARTIES WITHOUT WRITTEN CONSENT FROM

CLIENT:

SIGNATURE:

PROJECT:

LOCATION:

PREPARED BY: MOHAMAD BAFLANI

CHECKED BY:

APPROVED BY:

DATE SUBMITTED: 17/10/2015

DATE DUE:

REVISION DATE:

ت مديان للإعلان

ADART MEDYAN S

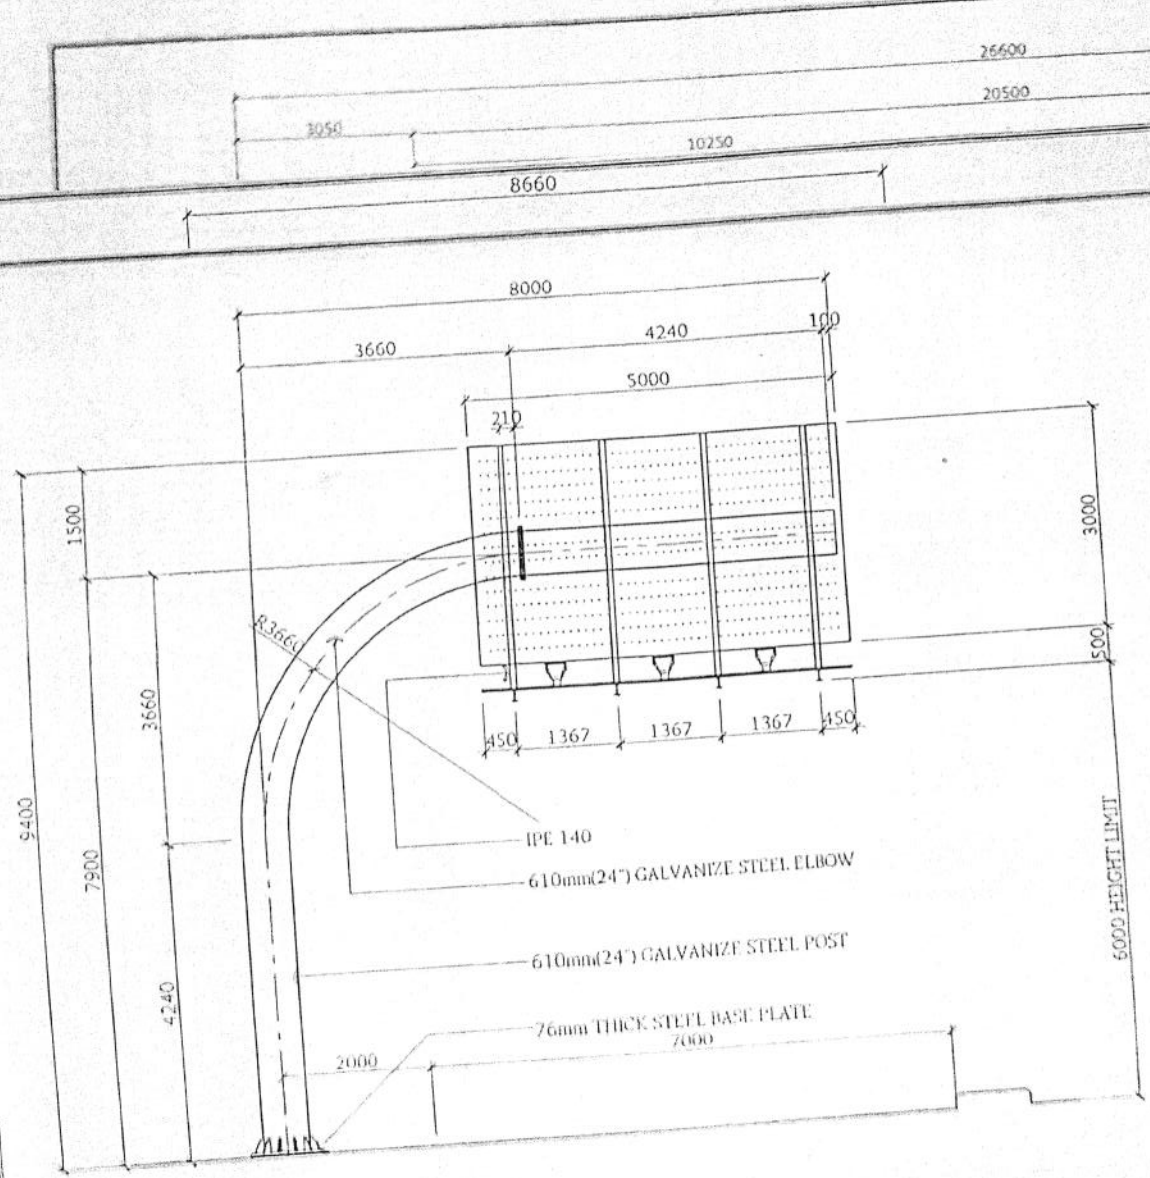

اسم المشروع

اسم المشروع

تسمية وترقيم أحياء

وشوارع مدينة المهد

اسم المقاول

شركة اد ارت مديان للاعلان

رقم العقد ١٤٢٨/١٤٠ هـ

تصميم هيكل لوحة

كانتليفر رقم ٤

بمدخل العزيزية

الموقع:

N23 22 40.4148

E40 51 14.0292

الاعتماد:

ادارت مديان للإعلان
ADART MEDYAN SIGNS

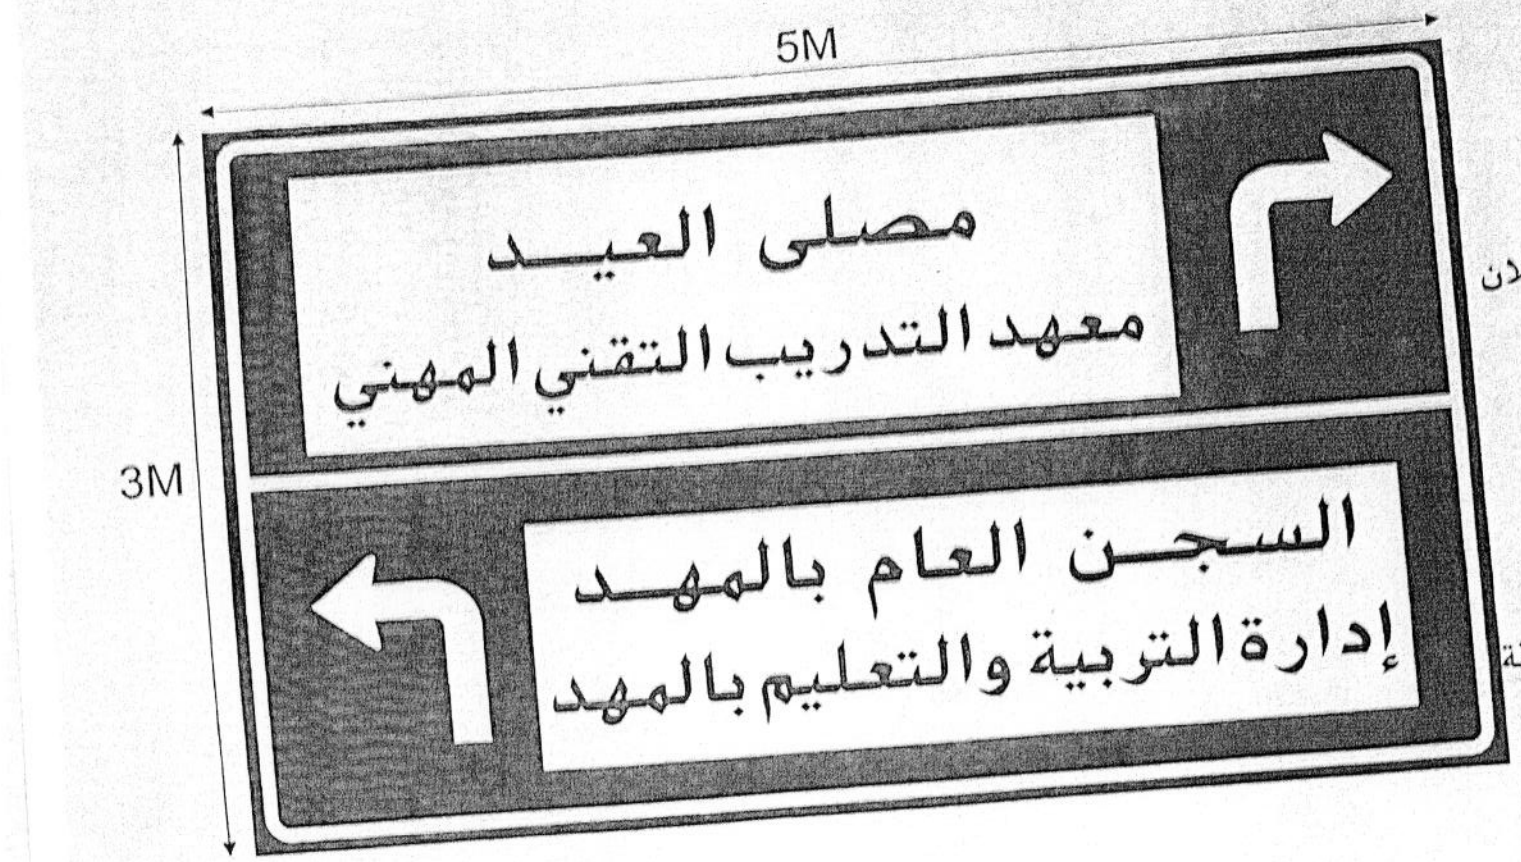

اسم المشروع

تسمية وترقيم أحياء

وشوارع مدينة المهد

اسم المقاول

شركة اد ارت مديان للاعلان

رقم العقد ١٤٢٨/١٤٠ هـ

تصميم وجه لوحة كانتليفر

رقم (٢)

وجه من شرائح الألمنيوم

بشيت عاكس عالي الكثافة

الموقع:

N23 29 25.9944

E40 53 5.9172

الاعتماد:

ALL DESIGN INFORMATION SHOWN IS THE SOLE PROPERTY OF ADART MEDYAN SIGNS AND REMAINS SO UNTIL A CONTRACT FOR MANUFACTURE AND SUPPLY OR INSTALLATION IS MUTUALLY CONFIRMED. IT CANNOT BE COPIED OR USED IN ANY FORM BY THE THIRD PARTIES WITHOUT WRITTEN CONSENT FROM T

CLIENT:

PROJECT:

PREPARED BY: AKBAR ALI

CHECKED BY:

APPROVED BY:

DATE SUBMITTED: 17/10/2015

DATE DUE:

REVISION DATE:

W.O.#: 14-219

ت مديان للإعلان
adart medyan s

اسم المشروع

تسمية وترقيم أحياء

وشوارع مدينة المهد

اسم المقاول

شركة اد ارت مديان للاعلان

رقم العقد ١٤٢٨/١٤٠ هـ

صميم هيكل لوحة كانتليفر رقم ٢

الموقع:

N23 29 25.9944

E40 53 5.9172

الاعتماد:

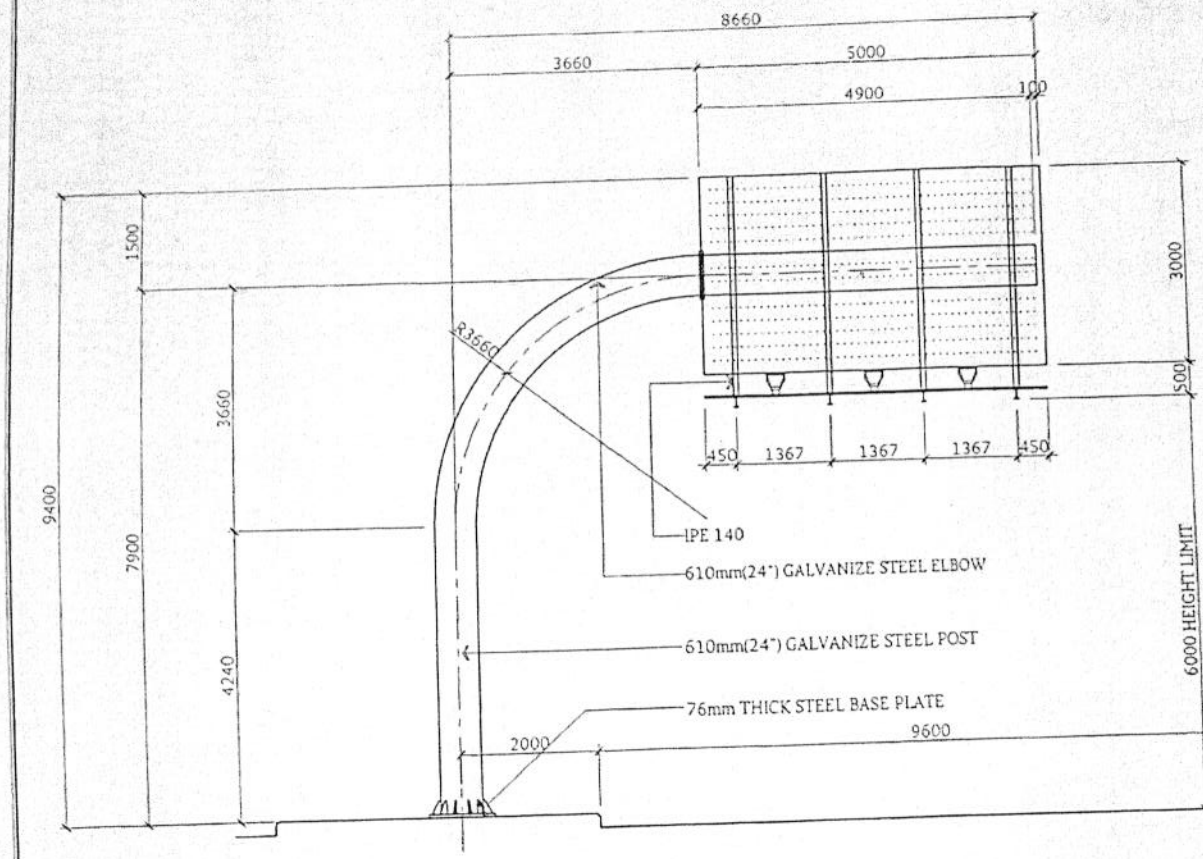

CLIENT NAME: ALMAHAD MUNICIPALITY	PROJECT NAME: CANTELIVER ROAD SIGN	CONCEPT DESIGN / PRELIMINARY DESIGN / PRE-FINAL DESIGN / TENDER DRAWING / SHOP DRAWING / AS-BUILT DRAWING	SHEET TITLE: INSIDE MAHAD	CONTENTS: CANTILEVER 02	REVISED DATE / DESCRIPTION / DATE	DESIGNED BY: DRAWN BY: ALAN CHECKED BY: Engr. Islam Mahmoud APPRD. BY: Engr. Fathi SCALE: AS SHOWN	DATE:2015-10-17 DATE2015-10-17 DATE ENG W.O.

ADART MEDYAN SIGNS

P:2
TO:014980711
4-JAN-2010 14:36 FROM: 8680060

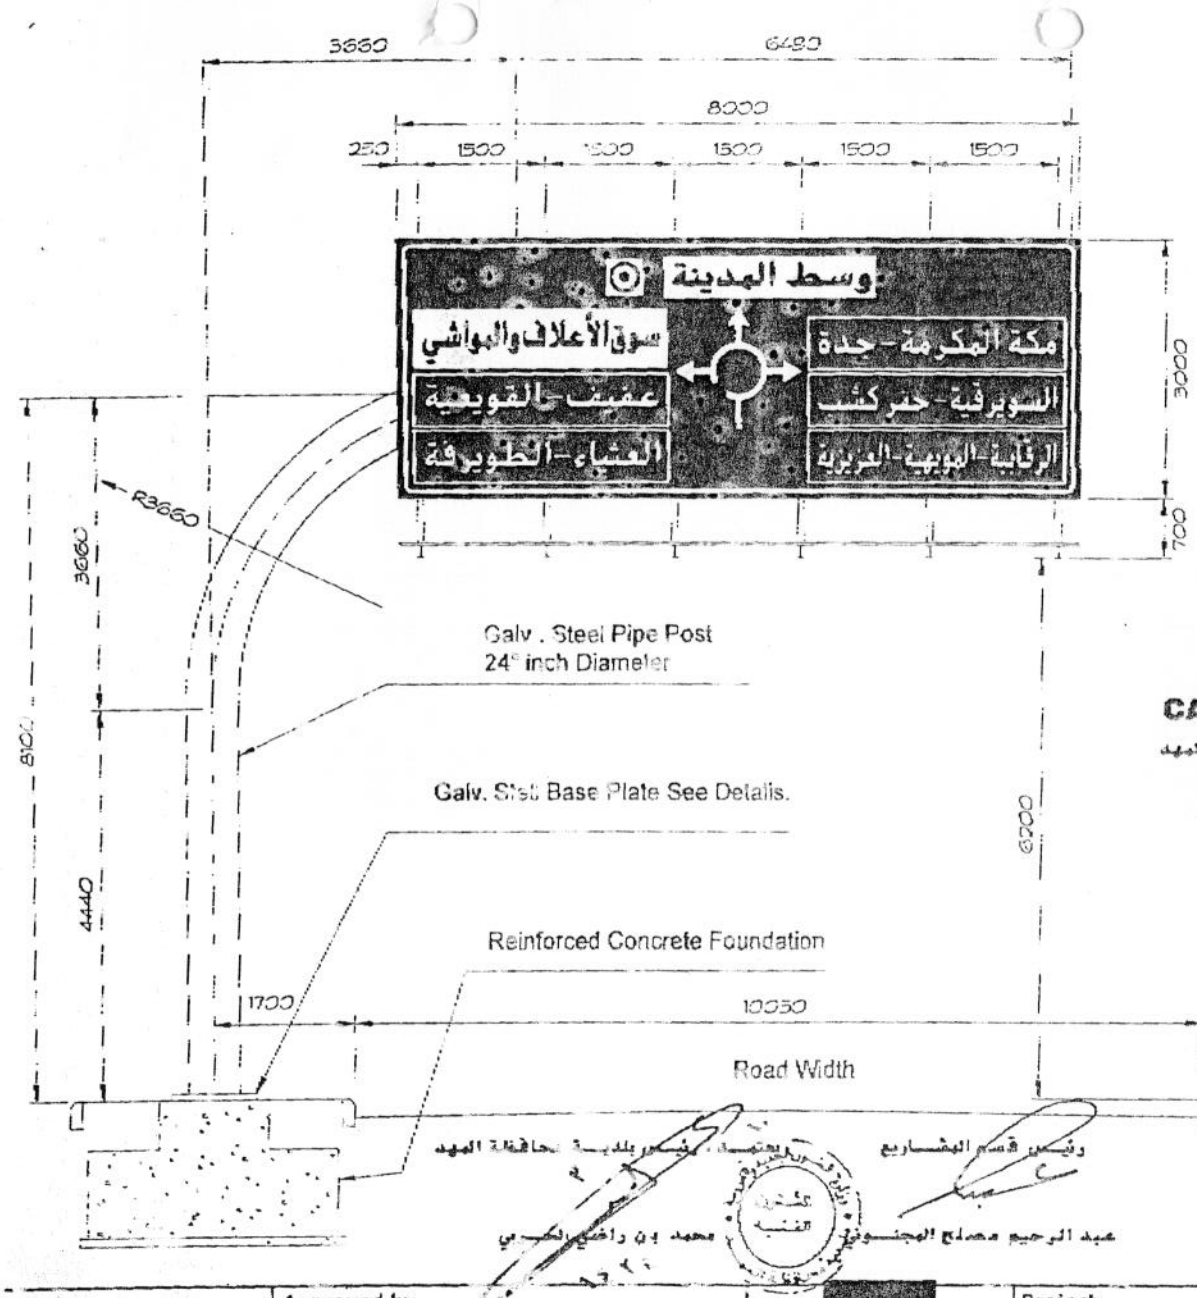

CANTILEVER SIGN 4

لوحة كانتليفر رقم 4 عند مدخل المهد
بجوار الإيحائي

رئيس قسم المشاريع

عبد الرحيم مصلح المجنوني

رئيس بلدية محافظة المهد

محمد بن راضي الحربي

All design information shown is the sole property of Ad-Art Media Sings and remains so until a contract for manufacture and supply or installation is mutually confirmed.It cannot be copied or in any form by third parties without written consent from the owner.

Approved by Client:	Project: GANTRY SIGN	Drawn: ABUNNASR	Date: 03/03/1432
		Units: millimeters	Scale: nts
Signature:	Client: AL MAHD MUNICIPALITY	Ref.no.	Rev: 0
Date: / / 2011		checked by:	Date: 05/03/2011

4-JAN-2000 4:56 FROM: 8661060 TO:0149807 11 P:3

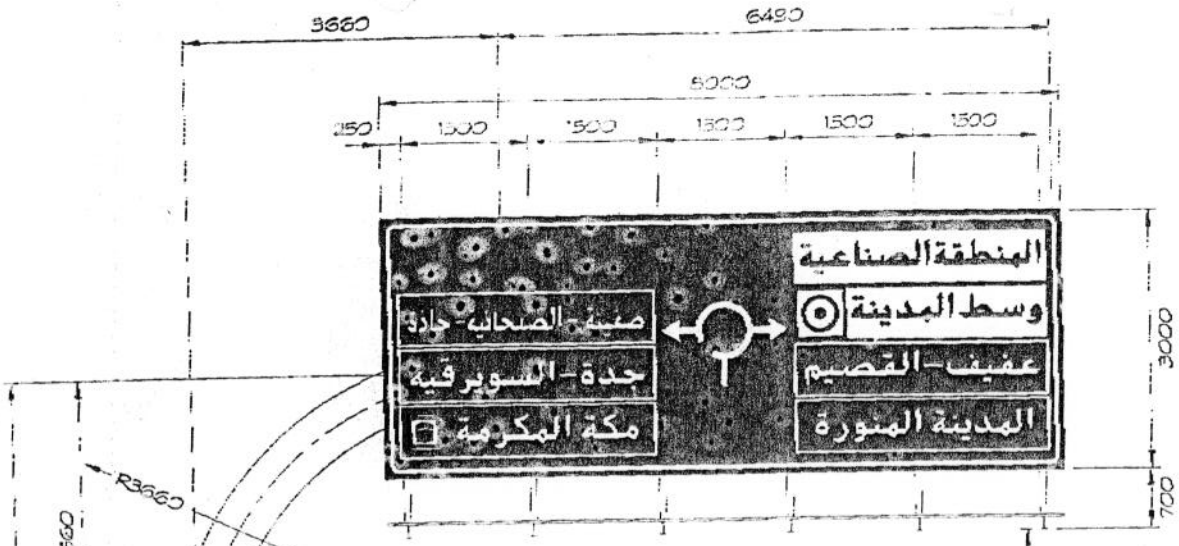

CANTILEVER SIGN 1

لوحة كانتليفر رقم ١ عند مدخل دوار حقو كشب

All design information shown is the sole property of Ad-Art Medyan Sings and remains so until a contract for manufacture and supply or installation is mutually confirmed. It cannot be copied or in any form by third parties without written consent from the owner.	Approved by Client:	Project: GANTRY SIGN	Drawn: ABUNASSR	Date: 03/03/1432
	Signature:		Units: millimeters	Scale: nts
	Date: 1 2 1	Client: AL MAHD MUNICIPALITY	Ref. no.	Rev: 0
			checked by:	Date: 06/02/2011

P:4
TO:0149807111
4 Jan-2000 14:57 FROM: 8580000
2/13/2011 10:28 0949807111 CWO #2742 P.002

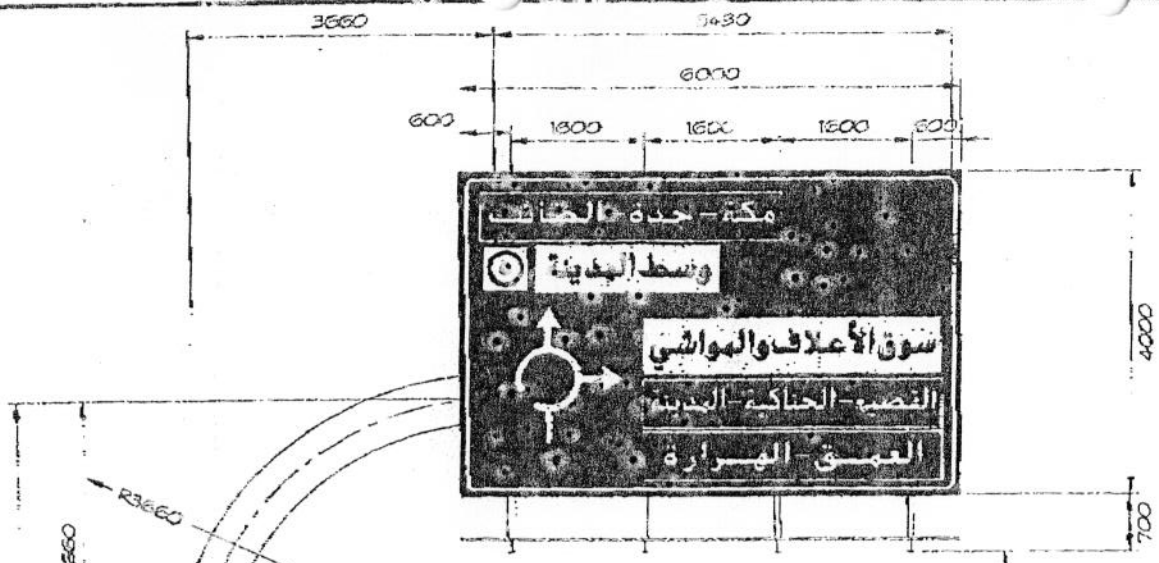

CANTILEVER SIGN 5

لوحة كانتليفر رقم 4 عند مدخل دوار هديف

All design information shown is the sole property of Al Ara Medyan Signs and remains so until a contract for manufacture and supply or installation is mutually confirmed. It cannot be copied or in any form by third parties without written consent from the owner.

Approved by Client:	Project: GANTRY SIGN	Drawn: ABUHNASR	Date: 10/01/1432
Signature:		Units: millimeters	Scale: nts
Date: / / 2011	Client: AL MAHD MUNICIPALITY	Ref.no.	Rev: 1
		checked by:	Date: 13/02/2011

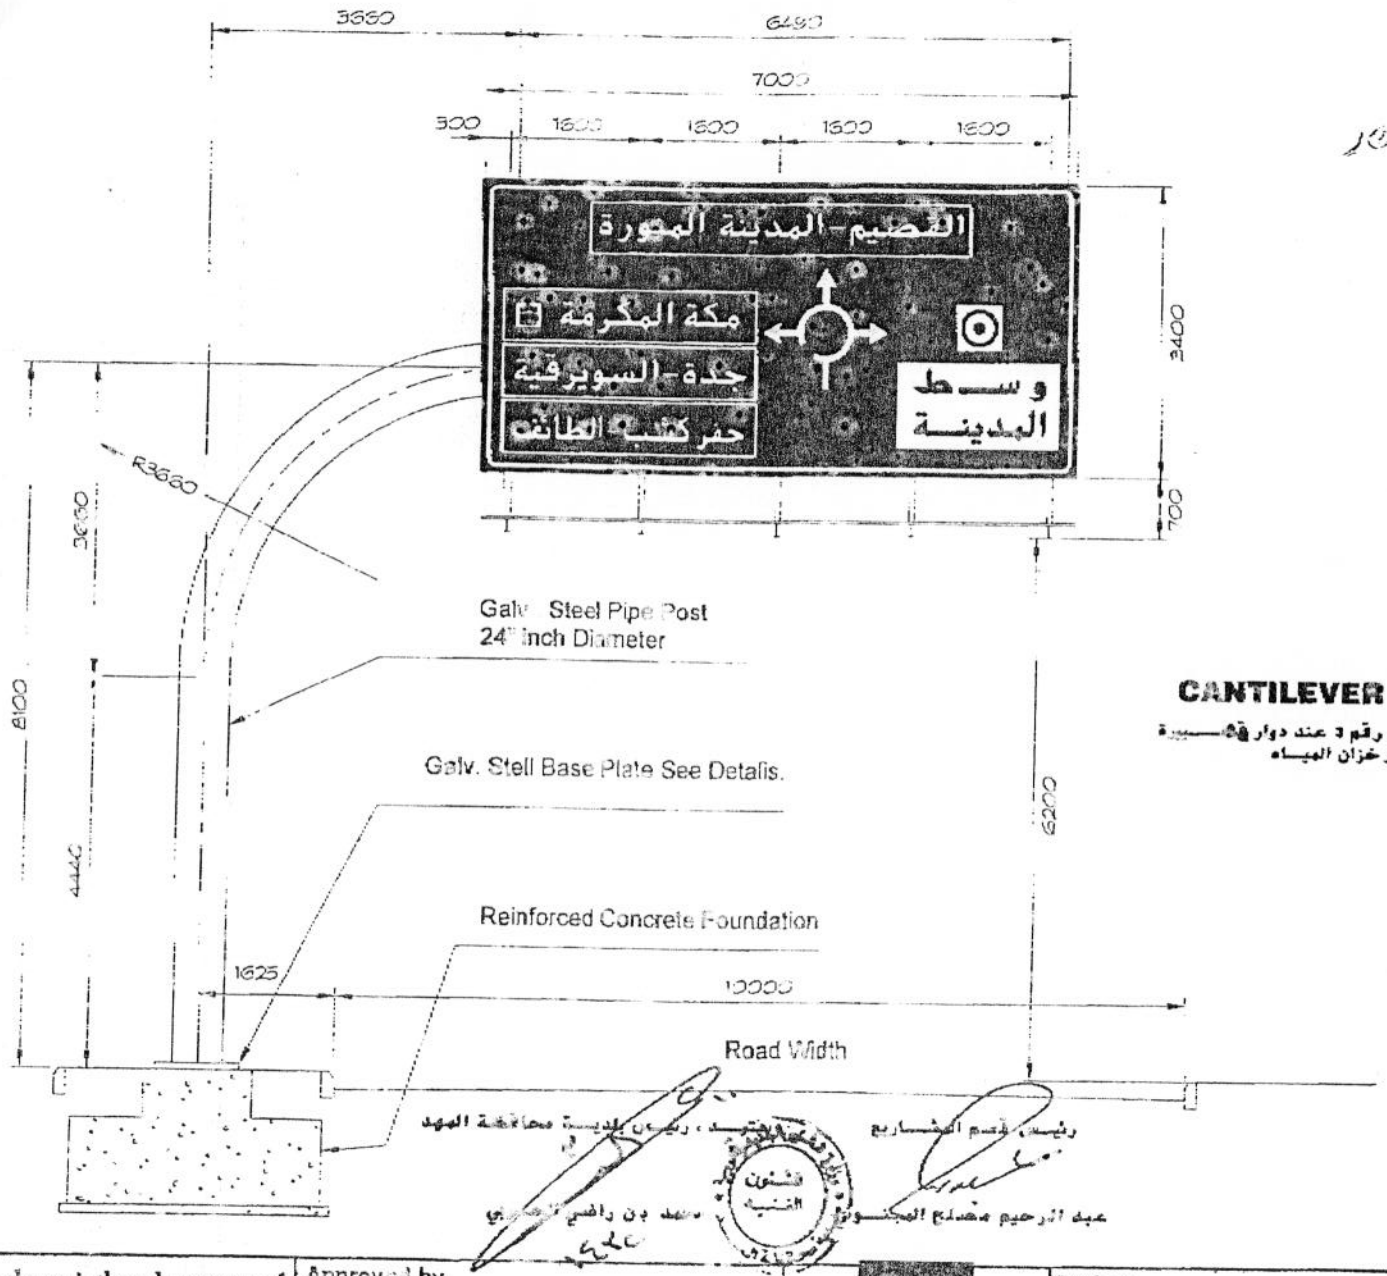

CANTILEVER SIGN 3

لوحة كانتليفر رقم 3 عند دوار قصيرة
بجوار خزان المياه

رئيس قسم المشاريع
عبد الرحيم مصلح المجنوني

رئيس بلدية محافظة المهد
محمد بن راشد

All design information shown is the sole property of Al-Art Medyan Sings and remains so until a contract for manufacture and supply or installation is mutually confirmed. It cannot be copied in any form by third	Approved by Client:	Project: GANTRY SIGN	Drawn: ABUNASR	Date: 03/03/1432
	Signature:		Units: milimeters	Scale: nts
		Client: AL MAND MUNICIPALITY	Ref.no.	Rev: 0

4-JAN-2008 11:57 FROM: 96800E3 TO:01498071 P:6

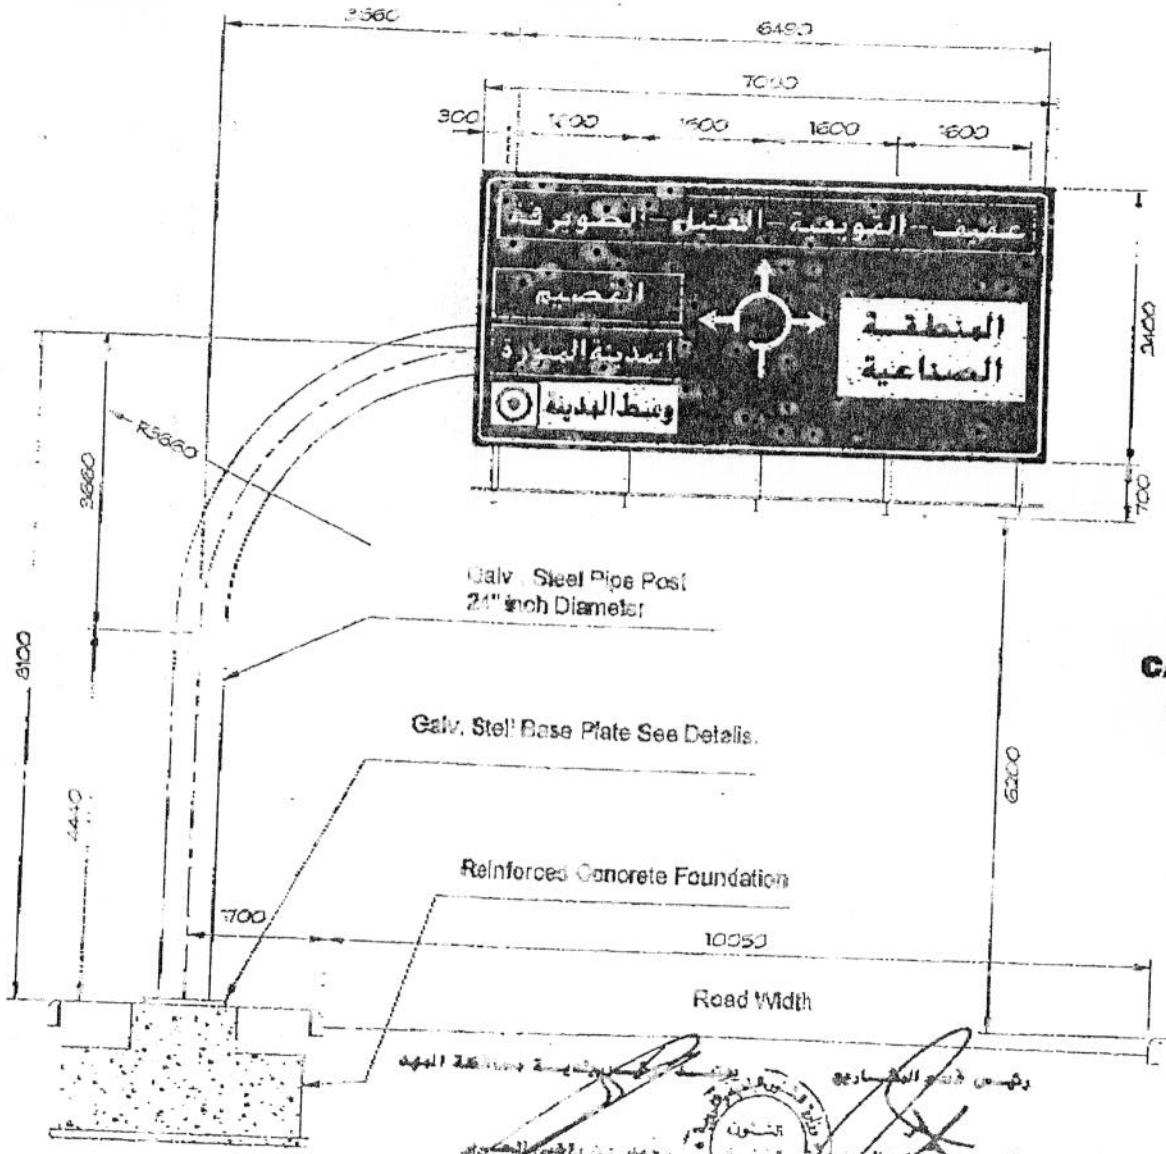

CANTILEVER SIGN 2

لوحة كانتليفر رقم ٢ عند دوار الصناعية إتجاه الداخل

All design information shown is the sole property of Ad Art Medyan Sings and remains so until a contract for manufacture and supply or installation is mutually confirmed.It cannot be copied in any form by third parties without written consent from the owner.

Approved by: Client:	Project: GANTRY SIGN	Drawn: ADMIN/ASS.	Date: 10/03/1432
Signature:		Units: millimeters	Scale: n.s
Date: / / 2011	Client: AL MAND MUNICIPALITY	Ref.no.	Rev: 1

#2742 P.001

تصميم لوحات أسماء الشوارع والأحياء عقد رقم ٢٠٠ - ١٤٣١ هـ

مقاس اللوحة ١٦٠٠×٦٠٠ملم مضاءة من الداخل

شارع الملك
عبدالله بن عبد العزيز

عدد ٥

شارع الأمير
عبد المحسن

عدد ٤

شارع
عثمان بن عفان

عدد ٨

شارع
أبو بكر الصديق

عدد ١١

شارع الملك فيصل

عدد ١٠

شارع
عمر بن الخطاب

عدد ١٠

شارع
علي بن أبي طالب

عدد ٦

إجمالي عدد اللوحات
٦٥ لوحة

رئيس بلدية محافظة المهد
محمد بن راضي الحربي

رئيس قسم المشاريع
عبد الرحيم مصلح المجنوني

أد-آرت ميديان للإعلان
AD-ART MEDYAN SIGNS

All design information shown is the sole property of Ad-Art Medyan Signs and remains so until a contract for manufacture and supply or installation is mutually confirmed. It cannot be copied or used in any form by third parties without written consent from the owner. Colors shown on this layout will not necessarily match the actual colors after manufacturing. Specific color code or number should be mutually agreed.

Approved by
Client :
Signature :
Date :

Signtype : أسماء الشوارع والميادين
Client : Al Mahd Municipality

Drawn by : Abu'nnasr
All Dimensions in mm. :
Ref.no. :
Checked by :

Date : 08/01/1433
Scale : 1 : 20
Rev. : 0
Date : 03/12/2011

Enq : E-000/10
Qtn : Q-000/10
W.O. : 061/2010
Contact :

المملكة العربية السعودية

أمانة منطقة المدينة المنورة

رقم معاملة الاتصالات :

رقم العقد ٢٠٠ ١٤٣١ - ١٤٣٢ هـ

تاريخ تسليم الموقع ١٥-١٠-١٤٣١ هـ

الموافق : ٢٠١٠/٠٩/٢٤ م

مدة العقد : ١٢ شهرا

رقم الحساب : ٤٠٠٤٠٠٠١٠١٠٠٢

رقم واسم المشروع : ١٩/٢/٤٠١/٠١/٠٤٠١/٤ ******* لايوجد وصف للحساب ******

اسم العقد : مشروع تسمية وترقيم شوارع المهد

قيمة العقد : ١,١٨٨,١٥٠,٠٠ -

اسم المقاول : شركة آد آرت مديل للاعلان

مستخلص جاري رقم : ٢

للاعمال المنجزة حتى تاريخ ١٥-٠٦-١٤٣٥ هـ

الموافق : ٢٠١٤/٠٤/١٥م

الأبيان

البيـــــان	التحـــليلي	الإجمـــالي	ملاحظات
تكاليف الخدمات والصيانة الدورية تكاليف العمالة تكاليف الثوريدات تكاليف المعدات	١,٠٦٩,٣٢٥,٠٠		
الإجمـــالي		١,٠٦٩,٣٢٥,٠٠	
ما سبق صرفه	٤٢٥,٠٠٠,٠٠		
جملة الغرامات	٩٣,٢٨٦,٤٦		
إجمالي المطروح		٥١٨,٢٨٦,٤٦	

نسبة الاعمال المنجزة من المشروع حتي تاريخ هذا المستخلص ٩٠% ونسبة المدة المنقضية الي كامل المدة ٣٦٧% صـــافي المستحق ٥٥١,٠٣٨,٥٤

جميع الاعمال حسب الشروط والمواصفات وفي المواقع التي تم التعميد للعمل بها ضمن العقد وأن هذه المواقع تخص المشروع اجمالي فقط خمسمائة وواحد و خمسون الف ومائتين و ثلاثون ريال واربعة و خمسون هللة لاغير

مدير المشاريع

خالف بن عبدالله بن عباس الحازمي

مندوب المقاول

محمود الجادي

مندوب الاستشاري

م/محمد أحمد الهلالي

نائب رئيس بلدية محافظة المهد

محمد بن راضي بن رويضي الشمالي

المملكة العربية السعودية
أمانة منطقة المدينة المنورة

رقم معاملة الاتصالات :
رقم العقد ٢٠٠ ١٤٣١ - ١٤٣٢ هـ
تاريخ تسليم الموقع ١٥-١٠-١٤٣٦ هـ

رقم الحساب : ٤٠٠٤٠٠٠١٠١٠٠٢
رقم واسم المشروع : ١٩/٣/٤٠١/٠٠٤٠/٠١/٠١/٤ ********** لايوجد وصف للحساب ******
اسم العقد : مشروع تنسية وترقيم شوارع المهد
قيمة العقد : ١،١٨٨،١٥٠

الموافق : ٢٠١٠/٠٩/٢٤ م
مدة العقد : ١٢ شهرا

مستخلص جاري رقم : ٢
للاعمال المنجزة حتي تاريخ : ١٥-١٠-١٤٣٥ هـ
الموافق : ٢٠١٤/٠٤/١٥ م

اسم المقاول : شركة آد ارت ميديان للاعلان
الأبيان

تقرير تحليلي الخلاصة

البيـــــان	الإجمـــالي	المعاد للبند	الصـــافي
تكاليف الخدمات والصيانة الدورية	١،٠٦٩،٣٢٥،٠٠		١،٠٦٩،٣٢٥،٠٠
تكاليف العمالة	٠،٠٠		٠،٠٠
تكاليف التوريدات	٠،٠٠	٠،٠٠	٠،٠٠
تكاليف المعدات	٠،٠٠	٠،٠٠	٠،٠٠
الإجمـــالي	١،٠٦٩،٣٢٥،٠٠	٠،٠٠	١،٠٦٩،٣٢٥،٠٠
ما سبق صرفه	٤٢٥،٠٠٠،٠٠		
جملة الغرامات	٩٣،٢٨٦،٤٦		
إجمالي المطروح			٥١٨،٢٨٦،٤٦

نسبة الأعمال المنجزة من المشروع حتي تاريخ هذا المستخلص ٩٠% ونسبة المدة المنقضية الي كامل المدة ٣٦٧% صـافي المستحق ٥٥١،٠٣٨،٥٤

جميع الاعمال حسب الشروط والمواصفات وفي المواقع التي تم التعهد للعمل بها ضمن العقد وأن هذه المواقع تخص المشروع اجمالي فقط خمسمائة وواحد و خمسون الف وثمانية و ثلاثون ريال واربعة و خمسون هللة لاغير

مدير الشراكة
نائف بن عبدالله بن عباس العزامي

مندوب الإستشاري
م/محمد أحمدالهادي

مندوب المقاول
محمود الجندي

المملكة العربية السعودية
أمانة المدينة المنورة

تقرير تحليلي الحسميات

مستخلص جاري رقم : ٢
للأعمال المنجزة حتى تاريخ : ١٥-٠٦-١٤٣٥ هـ

رقم العقد ٢٠٠ ١٤٣١

مشروع تسمية وترقيم شوارع العهد

مسمى البند	تاريخ الحسم	وحدة الغرامة	وحدة المعاد للبند	كمية حسم	عدد أيام	نسبة	قيمة الغرامة	قيمة المعاد للبند	إجمالي الحسميات
غرامة التراخ	١٤٣٥-٠٦-١٥	٢٨٨٥٢,٩٦	٠,٠٠	١	١		٢٨,٨٥٢,٩٦	٠,٠٠	٢٨,٨٥٢,٩٦
غرامة تأخير	١٤٣٥-٠٦-١٥	٦٤٤٣٣,٥	٠,٠٠	١	١		٦٤,٤٣٣,٥٠	٠,٠٠	٦٤,٤٣٣,٥٠
						جملة الحسم	٩٣,٢٨٦,٤٦	٠,٠٠	٩٣,٢٨٦,٤٦

مدير الشارع
طالب بن عبدالله بن عابل الحازمي

مندوب الاستشاري
م.محمد أحمد الهلالي

مندوب المقاول
محمود الجلاني

المملكة العربية السعودية

أمانة منطقة المدينة المنورة

بيان بالغرامات

رقم العقد ٢٠٠ ١٤٣١ مشروع تسمية وترقيم شوارع المهد

قيمة العقد : ١،١٨٨،٦٥٠،٠٠

المقاول : شركة آد آرت ميديان للاعلان

حتى مستخلص جاري رقم ٢

رقم	تاريخ المستخلص	العمالة		المعدات		الخدمات		التوريدات		الجملة	
		شهري	تراكمي	شهري	تراكمي	شهري	تراكمي	شهري	تراكمي	شهري	تراكمي
١	١٤٣٢،٩٢٠	٠،٠٠	٠،٠٠	١،٠٠	١،٠٠	٠،٠٠	٠،٠٠	٠،٠٠	٠،٠٠	١،٠٠	٠،٠٠
٢	١٤٣٥،٦١٥	٥،٠٠	٥،٠٠	١،٠٠	٢،٠٠	٩٣،٢٨٦،٤٦	٩٣،٢٨٦،٤٦	٠،٠٠	٠،٠٠	٩٣،٢٨٦،٤٦	٩٣،٢٨٦،٤٦

مندوب المقاول
محمود الحداد

مندوب الإستشاري
م/احمد أحمد الهادي

مدير الإستشاري
خالد بن عبدالله بن عباس الكعكي

المملكة العربية السعودية

أمانة منطقة المدينة المنورة

بيـان بالمبـالغ التي ترد للبند

رقم العقد ٢٠٠ ١٤٣١ مشروع تنسية وترقيم شوارع المهد

قيمة العقد : ١،١٨٨،١٥٠،٠٠

حتى مستخلص جاري رقم ٢

المقـاول : شركة آد ارت ميديا للاعلان

رقم	تاريخ المستخلص	العمالة		المعدات		الخدمات		الخوريدات		الجملة	
		شهري	تراكمي	شهري	تراكمي	شهري	تراكمي	شهري	تراكمي	شهري	تراكمي
١	٢٠-٠٩-١٤٣٢	٠،٠٠٠	٠،٠٠٠	١،٠٠٠	١،٠٠٠	٠،٠٠٠	٠،٠٠٠	١،٠٠٠	٠،٠٠٠	١،٠٠٠	٠،٠٠٠
٢	١٥-٠٦-١٤٣٥	٠،٠٠٠	٠،٠٠٠	١،٠٠٠	١،٠٠٠	٠،٠٠٠	٠،٠٠٠	١،٠٠٠	٠،٠٠٠	١،٠٠٠	٠،٠٠٠

مدير المشاريع

خالد بن عبدالله بن [illegible] المحازمي

مندوب المقاول

محمود الحمادي

مكتوب الإستشاري

م/محمد أحمد الهادي

4-JAN-2000 14:56 FROM: 8680060 TO:014980711 P:3

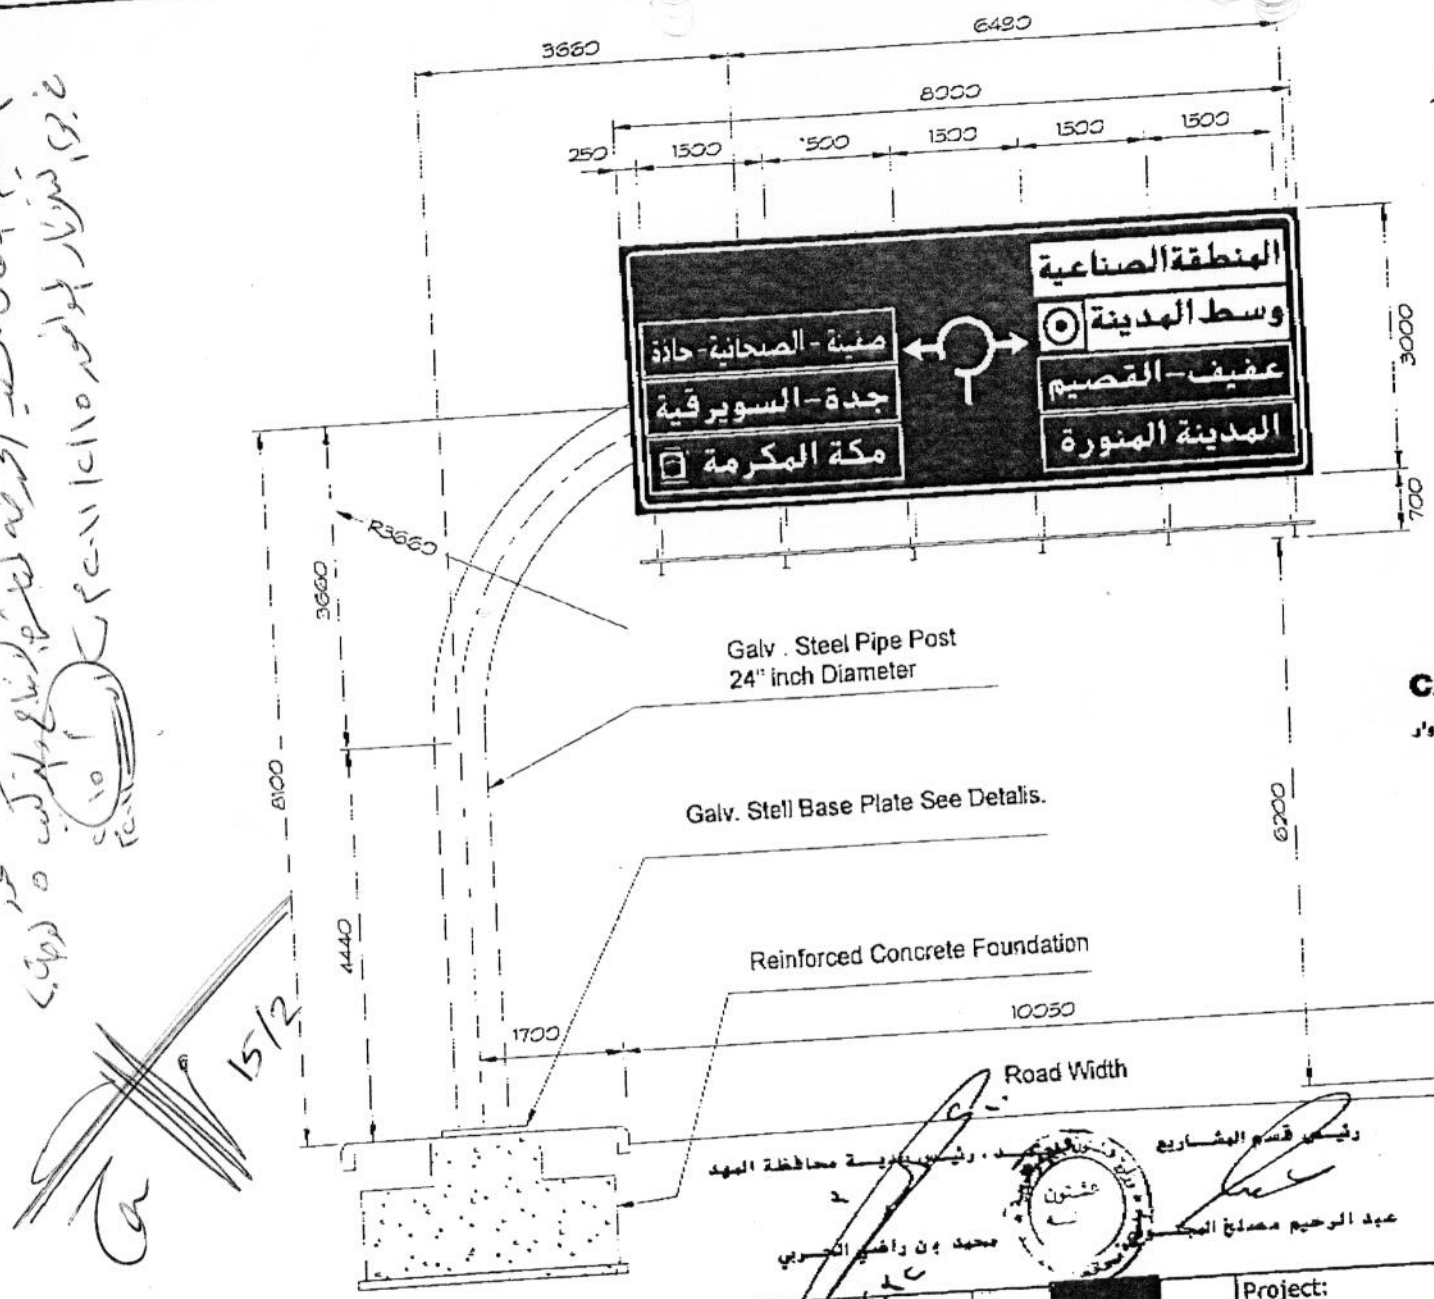

CANTILEVER SIGN 1

لوحة كانتليفر رقم 1 عند مدخل دوار حفر كشب

All design information shown is the sole property of Ad-Art Medyan Sings and remains so until a contract for manufacture and supply or installation is mutually [illegible] It cannot be copied or in any form by third [illegible] the owner.

Approved by Client:

Signature:

Date: / / 2011

إدارت ميديان للإعلان
ADART MEDYAN SIGNS

Project: GANTRY SIGN	Drawn: ABUNAASR
	Date: 03/03/1432
	Units: millimeters
	Scale: nts
	Ref.no.
	Rev: 0
Client: AL MAHD MUNICIPALITY	checked by:
	Date: 06/02/2011

4-JAN-2000 14:57 FROM: 8680060 TO:014980711 P:6

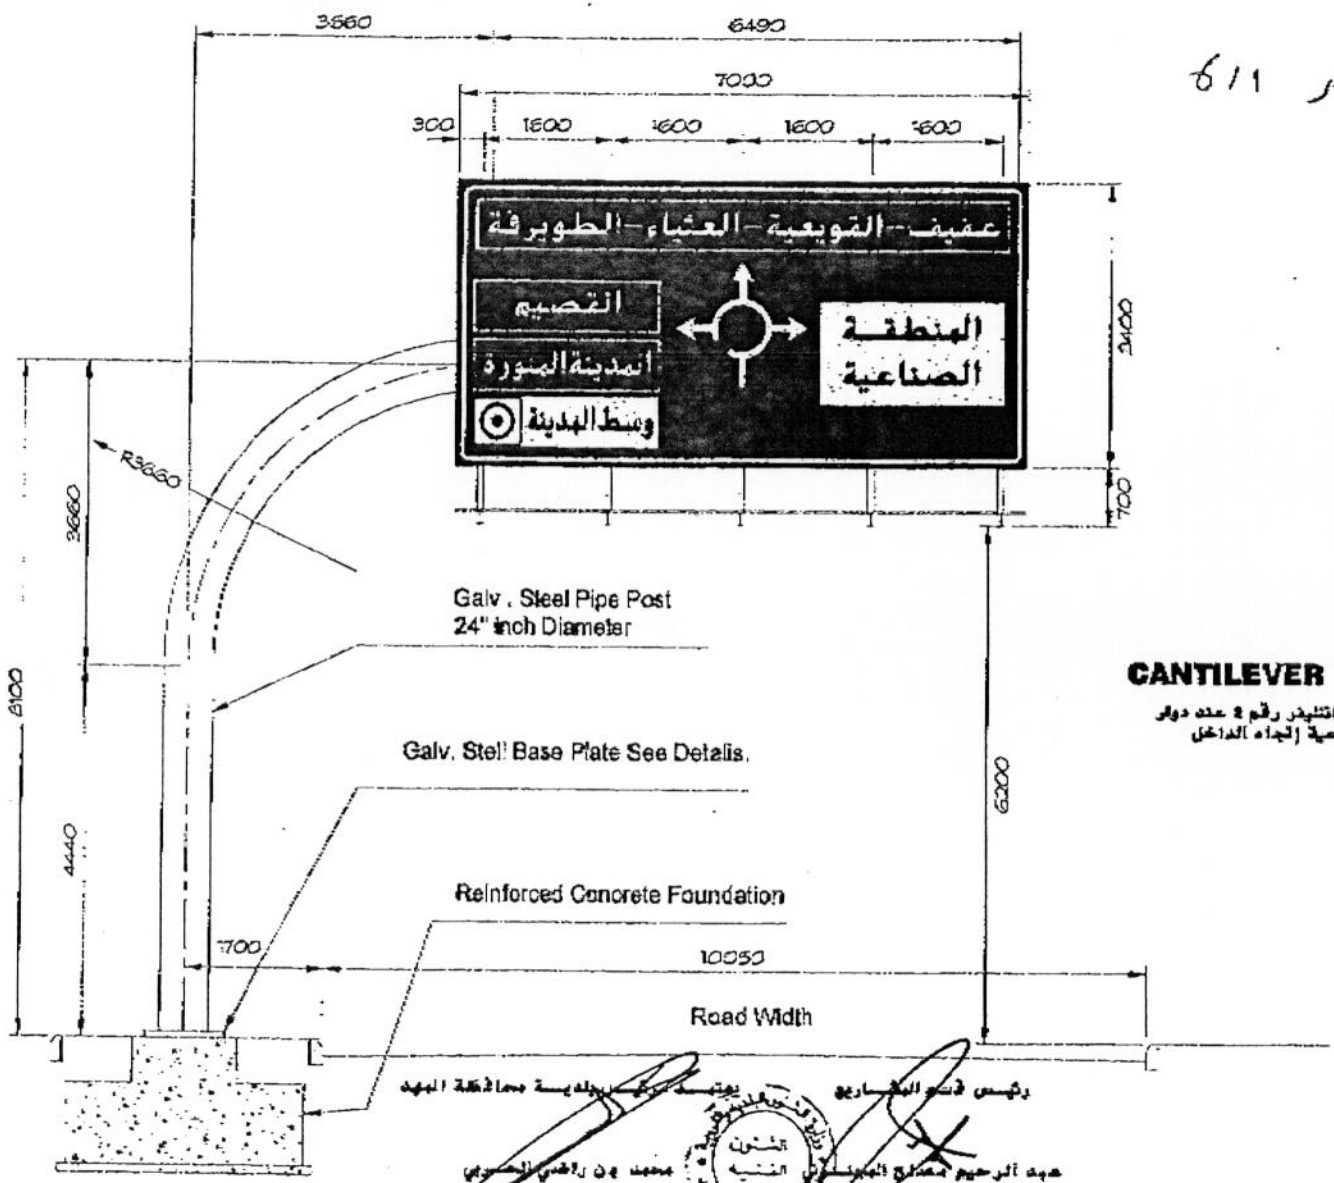

CANTILEVER SIGN 2

لوحة كانتليفر رقم 2 عند دوار الصناعية إتجاه الداخل

All design information shown is the sole property of Ad Art Medyan Singz and remains so until a contract for manufacture and supply or installation is mutually confirmed.It cannot be copied or in any form by third parties without written consent from the owner.

Approved by Client:	Project: GANTRY SIGN	Drawn: ABUBAKER	Date:
Signature:		Units: millimeters	Scale:
Date: / / 2011	Client: AL MAHD MUNICIPALITY	Ref.no.	Rev:
		checked by:	Date:

4-JAN-2000 14:57 FROM: 8680060 TO:014980711 P:5

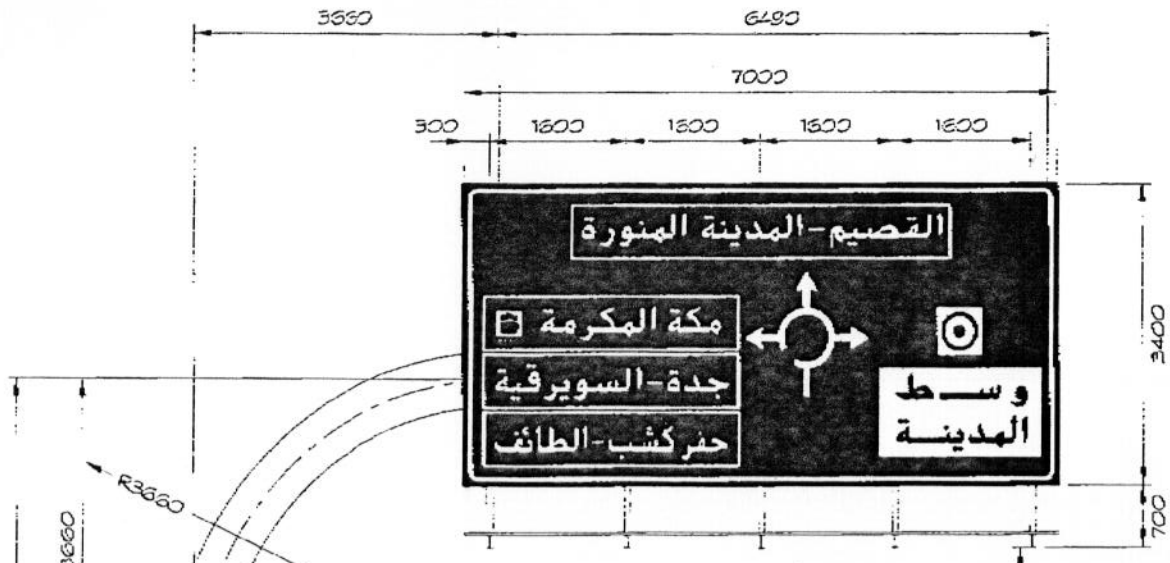

CANTILEVER SIGN 3

لوحة كانتليفر رقم 3 عند دوار قصيرة
بجوار خزان المياه

رئيس قسم الشوارع
عبد الرحيم مصلح المجنوني

رئيس بلدية محافظة المهد
محمد بن راشي الحربي

All design information shown is the sole property of Ad-Art Medyan Sings and remains so until a contract for manufacture and supply or installation is mutually confirmed.It cannot be copied or in any form by third parties without written consent from the owner.	Approved by Client:	Project: GANTRY SIGN	Drawn: ARUNNASR Date: 03/03
	Signature:		Units: milimeters Scale: nts
	Date: / / 2011	Client: AL MAHD MUNICIPALITY	Ref.no. Rev: 0
			checked by: Date: 05/02

P:2
TO:014980711
JAN-2000 14:56 FROM: 8680060

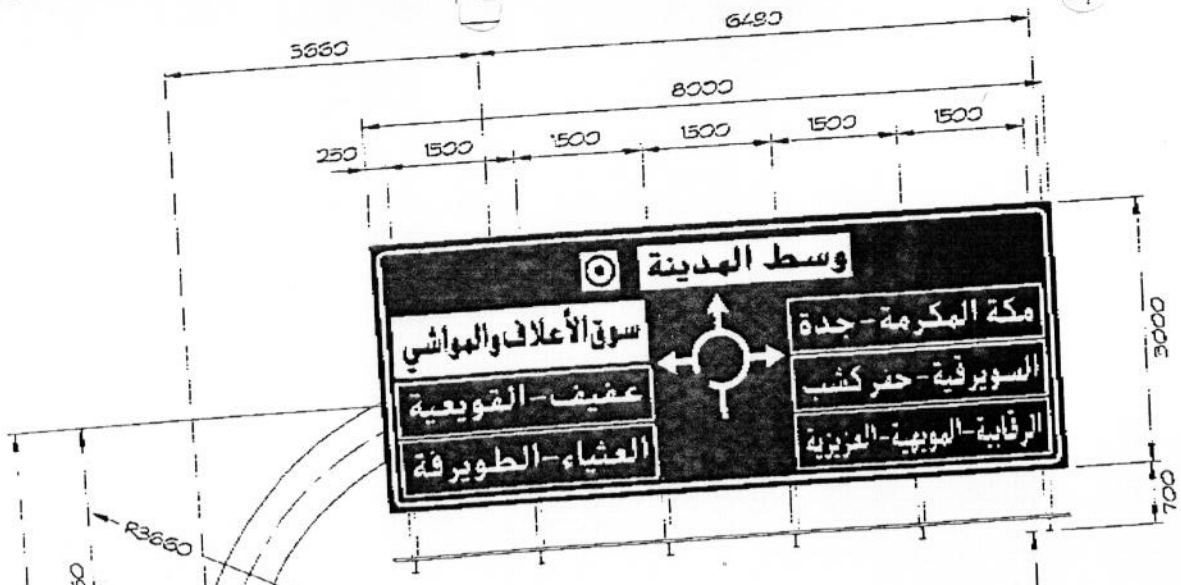

CANTILEVER SIGN 4

لوحة كانتليفر رقم 5 عند مدخل المهد
بجوار الريحاني

رئيس قسم المشاريع
عبد الرحيم مصلح المجنوني

رئيس بلدية محافظة المهد
محمد بن راضي الحربي

عشرون الفنيه

All design information shown is the sole property of Ad-Art Medyan Sings and remains so until a contract and supply or installation is mutually

Approved by Client:

Signature:

أد-ارت مديان للإعلان
AD-ART MEDYAN SIGNS

Project: GANTRY SIGN

Client: AL MAHD MUNICIPALITY

Drawn: ABUNNASR

Units: millimeters

Ref.no.

checked by:

P:4
TO:014980711
4-JAN-2000 14:57 FROM: 8680060

عشرة ريال
٤/٣

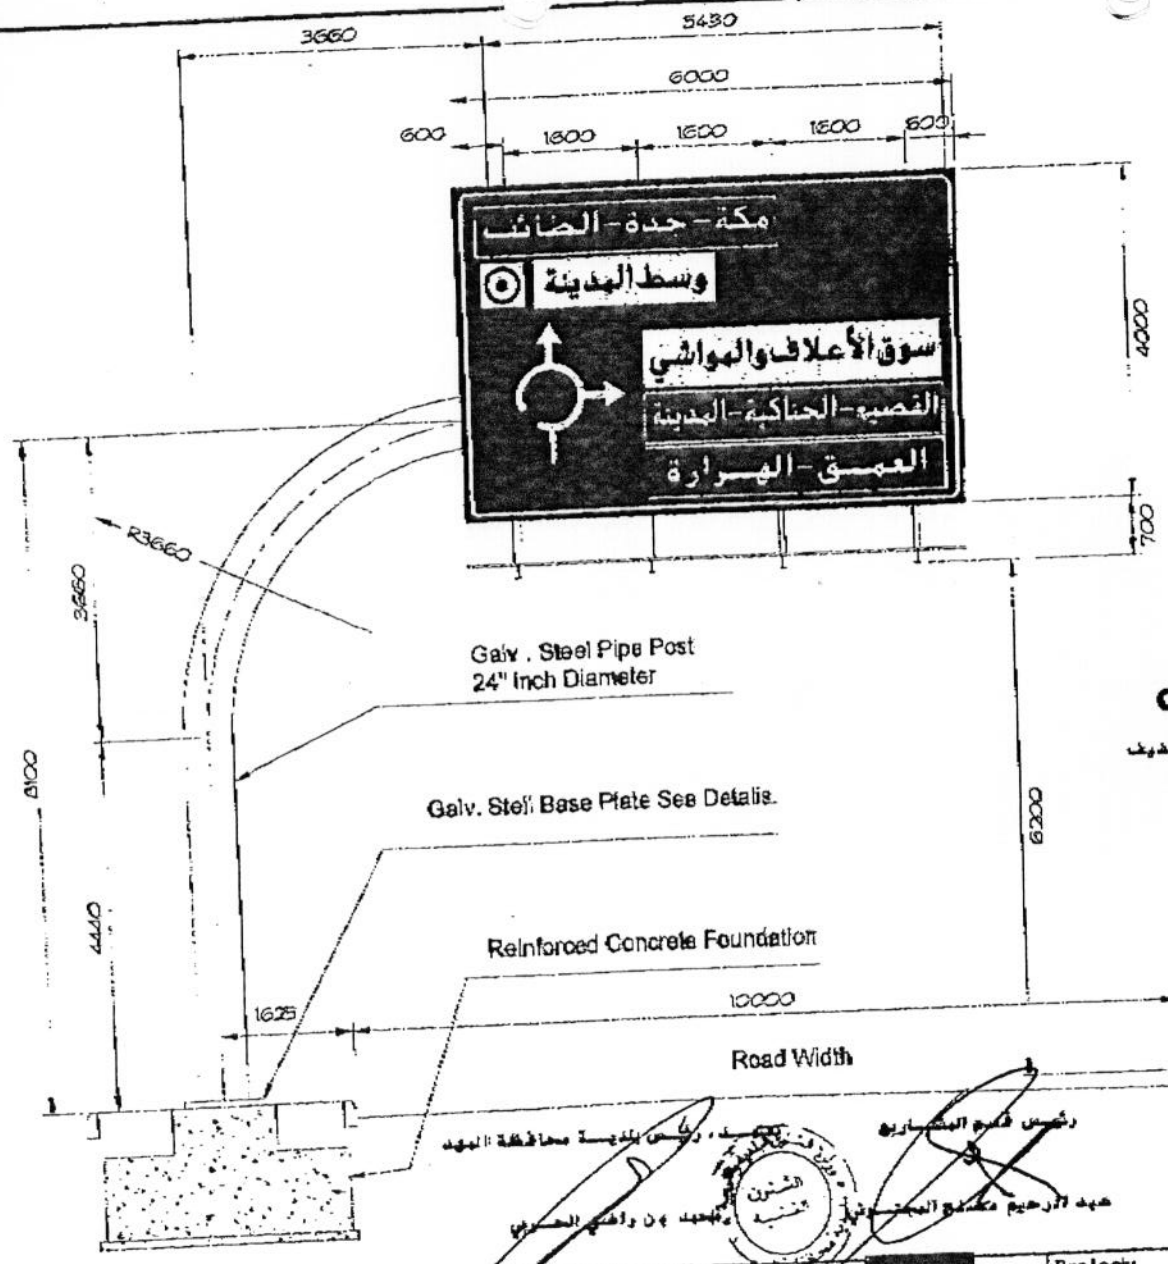

CANTILEVER SIGN 5

لوحة كانتليفر رقم ٥ عند مدخل دوار حديث

All design information shown is the sole property of Ad-Art Medyan Signs and remains so until a contract for manufacture and supply or installation is mutually confirmed.It cannot be copied or in any form by third parties without written consent from the owner.

Approved by Client:	Project: GANTRY SIGN	Drawn: ASUMASR	Date: 10/03/14
Signature:		Units: milimeters	Scale: nts
Date: / / 2011	Client: AL MAHD MUNICIPALITY	Ref.no.	Rev: 1
		checked by:	Date: 13/02/2

تصميم لوحات أسماء الشوارع والأحياء عقد رقم ٢٠٠ - ١٤٣١ هـ

مقاس اللوحة١٦٠٠×٦٠٠ملم مضاءة من الداخل

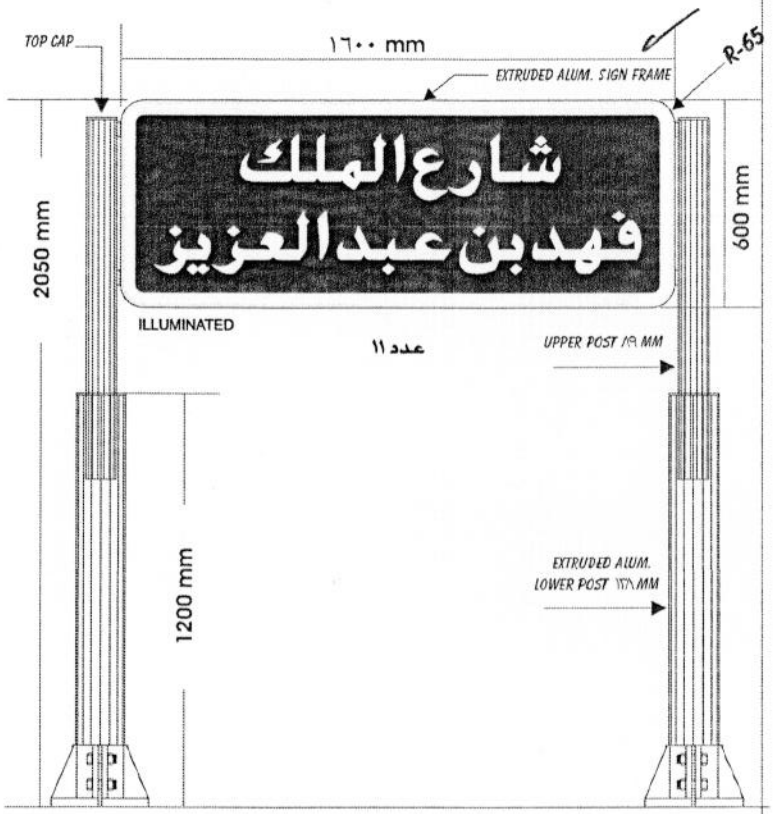

شارع الملك
عبد الله بن عبد العزيز

عدد ٥

شارع الأمير
عبد المحسن

عدد ٤

شارع أمير المؤمنين
عثمان بن عفان رضي الله عنه

عدد ٨

شارع الخليفة أبوبكر الصديق
رضي الله عنه

عدد ١١

شارع الملك فيصل

عدد ١٠

شارع أمير المؤمنين
عمر بن الخطاب رضي الله عنه

عدد ١٠

شارع أمير المؤمنين
علي بن أبي طالب رضي الله عنه

عدد ٦

إجمالي عدد اللوحات
٦٥ لوحة

رئيس بلدية محافظة المهد
عن
محمد بن راضي الحربي

رئيس قسم المشاريع
م/ نائف عبدالله الحازمي

أد-آرت ميديان للإعلان
AD ART MEDYAN SIGNS

All design information shown is the sole property of Ad-Art Medyan Signs and remains so until a contract for manufacture and supply or installation is mutually confirmed. It cannot be copied or used in any form by third parties without written consent from the owner. Colors shown on this layout will not necessarily match the actual colors after manufacturing. Specific color code or number should be mutually agreed.

Approved by		Signtype :	أسماء الشوارع والميادين	Drawn by	: Abu'nnasr	Date :	٢٤/٠٢/١٤٣٣
Client	:	Client	: Al Mahd Municipality	All Dimensions in mm.	:	Scale :	1 : 20
Signature	:			Ref.no.	:	Rev. :	1
Date	:			Checked by	:	Date :	١٨/٠١/٢٠١٢

Enq :	E-000/10
Qtn :	Q-000/10
W. O. :	061/2010
Contact :	

تصميم لوحات أسماء الشوارع والأحياء عقد رقم ٢٠٠ - ١٤٣١ هـ

مقاس اللوحة١٦٠٠×٦٠٠ملم مضاءة من الداخل

إجمالي عدد اللوحات
٣٥ لوحة

رئيس قسم المشاريع
م/ نائف عبدالله الحازمي

رئيس بلدية محافظة المهد
ع
محمد بن راضي الحربي

أد-آرت ميديان للإعلان
ADART MEDYAN SIGNS

All design information shown is the sole property of Ad-Art Medyan Signs and remains so until a contract for manufacture and supply or installation is mutually confirmed. It cannot be copied or used in any form by third parties without written consent from the owner. Colors shown on this layout will not necessarily match the actual colors after manufacturing. Specific color code or number should be mutually agreed.

Approved by
Client :
Signature :
Date :

Signtype : أسماء الشوارع والميادين
Client : Al Mahd Municipality

Drawn by : Abu'nnasr
All Dimensions in mm. :
Ref.no. :
Checked by :

Date : ٢٤/٠٣/١٤٣٣
Scale : 1 : 20
Rev. : ١
Date : ١٨/٠١/٢٠١٢

Enq : E-000/10
Qtn : Q-000/10
W.O. : 061/2010
Contact :

تصميم لوحات أسماء الشوارع والأحياء عقد رقم ٠٠٠ - ١٤٣١ هـ

مقاس اللوحة ١٠٠٠مم×٣١٠مم

شارع عبدالله بن أم مكتوم حي الورود	02	شارع غزة حي الورود	02	شارع عمر قاضي حي الورود	03	شارع أسامة شبكشي حي الورود	03	شارع عرعر حي الورود	08
شارع الرازي حي الورود	02	شارع أمير المؤمنين علي بن أبي طالب حي الورود	03	شارع اليمن حي الورود	02	شارع الهرارة حي الورود	03	شارع قطر حي الورود	06
شارع مدائن صالح حي الورود	04	شارع عبدالفتاح ناظر حي الورود	02	شارع الخنساء حي الورود	05	شارع الأنبار حي الورود	04	شارع تهامة حي الورود	03
شارع خباب بن الأرت حي الورود	02	شارع علي النملة حي الورود	01	شارع بلال بن رباح حي الورود	03	شارع خيبر حي الورود	03	شارع عبدالوهاب عبدالواسع حي الورود	05
شارع عمير بن دهب حي الورود	03	شارع عبدالعزيز الربيع حي الورود	02	شارع عكرمة بن جهل حي الورود	02	شارع صهيب بن سنان حي الورود	08	شارع ابن القيم حي الورود	04
شارع عبدالفتاح أبومدين حي الورود	03	شارع حمد الجاسر حي الورود	02	شارع عبدالله بن خميس حي الورود	01	شارع سفيان بن معاوية حي الورود	05	شارع مشعل السديري حي الورود	07
		شارع الإمام عبدالرحمن الفيصل حي الورود	03	شارع الكرامة حي الورود	04	شارع الأمير عبدالرحمن بن سعود حي الورود	04	شارع مؤتة حي الورود	03

إجمالي الصفحة ١١٧ لوحة

رئيس بلدية محافظة المهد

محمد بن راضي الحربي

رئيس قسم المشاريع

م/ نائف عبدالله الحازمي

أد-آرت مديان للإعلان
ADART MEDYAN SIGNS

All design information shown is the sole property of Ad-Art Medyan Signs and remains so until a contract for manufacture and supply or installation is mutually confirmed. It cannot be copied or used in any form by third parties without written consent from the owner. Colors shown on this layout will not necessarily match the actual colors after manufacturing. Specific colo code

Approved by
Client :
Signature :

Signtype : Street Sign
Client : Al Mahd Municipality

Drawn by : Abu'nnasr
All Dimensions in mm. :
Ref.no. :
Checked by :

Date : ٢٤/٠٢/١٤٣٣
Scale : 1 : 20
Rev. : ١
Date : ١٨/٠١/٢٠١٢

Enq : E-٠٠٠/١٠
Qtn : Q-٠٠٠/١٠
W. O. : ٠٦١/٢٠١٠
Contact :

تصميم لوحات أسماء الشوارع والأحياء عقد رقم ٠٠٠٠ - ١٤٣١ هـ

مقاس اللوحة ١٠٠٠مم×٣١٠مم

شارع خديجة بنت خويلد حي الورود	03	شارع طرفة بن العبد حي الورود	04	شارع أبو عبيدة بن الجراح حي الورود	03	شارع أمير المؤمنين عمر بن الخطاب رضي الله عنه حي الورود	15	شارع الأمير تركي بن ناصر حي الورود	04
شارع السروات حي الورود	06	شارع سوارق حي الورود	03	شارع عبدالله بن عباس حي الورود	03	شارع عبدالله الجعيش حي الورود	05	شارع ذات الصوراي حي الورود	03
شارع حسان بن ثابت حي الورود	06	شارع أبي تمام حي الورود	04	شارع أبي ذر حي الورود	02	شارع نجار حي الورود	04	شارع الأمير محمد بن فهد حي الورود	05
شارع جرير حي الورود	04	شارع النخيل حي الورود	03	شارع الأمير محمد بن نايف حي الورود	04	شارع اليرموك حي الورود	03	شارع جازان حي الورود	03
شارع الروضة حي الورود	04	شارع الدوحة حي الورود	03	شارع حاتم الطائي حي الورود	02	شارع عبدالله الجفري حي الورود	06	شارع الرفيعي حي الورود	04
شارع طلحة بن عبيدالله حي الورود	05	شارع الأمير الوليد بن طلال حي الورود	04	شارع السحاب حي الورود	03	شارع جبل العلم حي الورود	03	شارع الهيثم حي الورود	03
شارع الضباب حي الورود	05	شارع المجد حي الورود	06	شارع الأمير سلطان حي الورود	14	شارع المهدي حي الورود	05	شارع وهدان حي الورود	06

إجمالي الصفحة ١٦٠ لوحة

رئيس قسم المشاريع

م/ نائف عبدالله الحازمي

رئيس بلدية محافظة المهد

محمد بن راضي الحربي

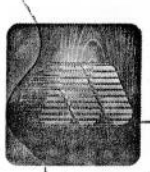

أد-آرت ميديان للإعلان
ADART MEDYAN SIGNS

All design information shown is the sole property of Ad-Art Medyan Signs and remains so until a contract for manufacture and supply or installation is mutually confirmed. It cannot be copied or used in any form by third parties without written consent from the owner. Colors shown on this layout will not necessarily match the actual colors after manufacturing. Specific colo code

Approved by
Client :
Signature :

Signtype : Street Sign
Client : Al Mahd Municipality

Drawn by : Abu'nnasr
All Dimensions in mm. :
Ref.no. :
Checked by :

Date : ٢٤/٠٢/١٤٣٣
Scale : 1 : 20
Rev. : ١
Date : ١٨/٠١/٢٠١٢

Enq : E-٠٠٠/١٠
Qtn : Q-٠٠٠/١٠
W.O. : ٠٦١/٢٠١٠
Contact :

تصميم لوحات أسماء الشوارع والأحياء عقد رقم ٧٠٠ - ١٤٣١ هـ

مقاس اللوحة ١٠٠٠مم×٣١٠مم

شارع الملك فهد بن عبدالعزيز حي الورود	13	شارع صالح آل الشيخ حي الورود	02	شارع حذيفة بن اليمان حي الورود	03	شارع صلالة حي الورود	03	شارع بيضان حي الورود	03
شارع الملك خالد حي الورود	13	شارع عبدالرحمن العشماوي حي الورود	02	شارع أمير المؤمنين عثمان بن عفان حي الورود	08	شارع بلاط الشهداء حي الورود	03	شارع الجواهري حي الورود	05
شارع الخليفة أبوبكر الصديق حي الورود	05	شارع عبدالرحمن بن عوف حي الورود	06	شارع البدائع حي الورود	03	شارع عبدالرحمن بن خلدون حي الورود	03	شارع إسطنبول حي الورود	05
شارع أبي العتاهية حي الورود	02	شارع عبدالله بن عمر حي الورود	05	شارع أشبيلية حي الورود	05	شارع عبدالله بن مسعود حي الورود	08	شارع الفيصلية حي الورود	03
شارع سعد بن عبادة حي الورود	07	شارع حمد المانع حي الورود	03	شارع أحمد السباعي حي الورود	07	شارع جزر القمر حي الورود	03	شارع العين حي الورود	03
شارع عمر بن عبدالعزيز حي الورود	06	شارع الدار البيضاء حي الورود	03	شارع الجبيل حي الورود	04	شارع رايان حي الورود	03	شارع الأمير عبدالمجيد حي الورود	09
شارع محمد الجار الله حي الورود	02	شارع الأمير متعب بن عبدالله حي الورود	06	شارع الزهراء (فاطمة) حي الورود	03	شارع عمر أبو ريشة حي الورود	05	شارع أحد حي الورود	03

إجمالي الصفحة ١٦٧ لوحة

رئيس قسم المشاريع

م/ نائف عبدالله الحازمي

رئيس بلدية محافظة المهد

محمد بن راضي الحربي

أد-آرت مديان للإعلان
AD ART MEDYAN SIGNS

All design information shown is the sole property of Ad-Art Medyan Signs and remains so until a contract for manufacture and supply or installation is mutually confirmed. It cannot be copied or used in any form by third parties without written consent from the owner. Colors shown on this layout will not necessarily match the actual colors after manufacturing. Specific colo code

Approved by
Client :
Signature :

Signtype : Street Sign
Client : Al Mahd Municipality

Drawn by : Abu'nnasr
All Dimensions in mm. :
Ref.no. :
Checked by :

Date : ٢٤/٠٢/١٤٣٣
Scale : 1 : 20
Rev. : ١
Date : ١٨/٠١/٢٠١٢

Enq : E-٠٠٠/١٠
Qtn : Q-٠٠٠/١٠
W. O. : ٠٦١/٢٠١٠
Contact :

تصميم لوحات أسماء الشوارع والأحياء عقد رقم ١٠٠ - ١٤٣١ هـ

مقاس اللوحة ١٠٠٠مم×٣١٠مم

شارع أمير المؤمنين أبوبكر الصديق رضي الله عنه حي الذهب	10	شارع المتنبي حي الذهب	03	شارع الأمير خالد الفيصل حي الذهب	09	شارع العقد الفريد حي الذهب	04	شارع حليمة السعدية حي الذهب	04
شارع الملك فهد بن عبدالعزيز حي الذهب	04	شارع الجولان حي الذهب	02	شارع الجريسية حي الذهب	03	شارع دبي حي الذهب	06	شارع العزيزية حي الذهب	06
شارع الأمير عبدالمحسن حي الذهب	08	شارع البرد حي الذهب	07	شارع عثمان الصالح حي الذهب	06	شارع حرجاء حي الذهب	04	شارع الخبر حي الذهب	02
شارع أمير المؤمنين عمر بن الخطاب رضي الله عنه حي الذهب	10	شارع الرحيق حي الذهب	04	شارع اليرموك حي الذهب	06	شارع مارية القبطية حي الذهب	05	شارع الهجرة حي الذهب	04
شارع بغداد حي الذهب	02	شارع صلاح الدين الأيوبي حي الذهب	05	شارع صايد حي الذهب	04	شارع النيل حي الذهب	03		
شارع أبوالأسود الدؤلي حي الذهب	03	شارع احاد سلمى حي الذهب	04	شارع المنهل حي الذهب	04	شارع ذات النطاقين حي الذهب	04		
شارع الفلاح حي الذهب	03	شارع المروة حي الذهب	03	شارع الفرزدق حي الذهب	02	شارع أم كلثوم حي الذهب	04		

إجمالي الصفحة ١٤٨ لوحة

رئيس بلدية محافظة المهد

محمد بن راضي الحربي

رئيس قسم المشاريع

م/ نائف عبدالله الحازمي

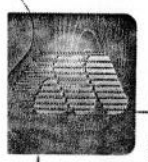

أد-آرت ميديان للإعلان
AD ART MEDYAN SIGNS

All design information shown is the sole property of Ad-Art Medyan Signs and remains so until a contract for manufacture and supply or installation is mutually confirmed. It cannot be copied or used in any form by third parties without written consent from the owner. Colors shown on this layout will not necessarily match the actual colors after manufacturing. Specific color code or number should be mutually agreed.

Approved by
Client :
Signature :
Date :

Signtype : Street Sign
Client : Al Mahd Municipality

Drawn by : Abu'nnasr
All Dimensions in mm. :
Ref.no. :
Checked by :

Date : ٢٤/٠٣/١٤٣٣
Scale : 1 : 20
Rev. : ١
Date : ١٨/٠١/٢٠١٢

Enq : E-000/10
Qtn : Q-000/10
W.O. : 061/2010
Contact :

تصميم لوحات أسماء الشوارع والأحياء عقد رقم ٢٠٠ - ١٤٣١ هـ

مقاس اللوحة ١٠٠٠مم×٣١٠مم

شارع الملك فهد بن عبدالعزيز حي الشفا	07	شارع عمرو بن الجموح حي الشفا	05	شارع السويرقية حي الشفا	03	شارع أسماء بنت أبي بكر حي السامر	02
شارع الأمير مقرن حي الشفا	04	شارع علي الطنطاوي حي الشفا	04	شارع الفرات حي الشفا	01	شارع القدس حي السامر	02
شارع أمير المؤمنين عثمان بن عفان حي الشفا	05	شارع الأمير عبدالرحمن بن مساعد حي الشفا	04	شارع مروج الذهب حي الشفا	01	شارع الخليل أحمد الفراهيدي حي السامر	
شارع الملك عبدالعزيز حي الشفا	03	شارع توفيق الحكيم حي الشفا	03	شارع عبادة بن الصامت حي الشفا	01	شارع الخندق حي السامر	
شارع حسان رفة حي الشفا	04	شارع هاشم عبده هاشم حي الشفا	04	شارع مفرج السيد حي الشفا	02	شارع عبدالرحمن الأوزاعي حي السامر	
شارع عثمان بن مزعون حي الشفا	02	شارع الدمام حي الشفا	02	شارع سوريا حي الشفا	02	شارع الغلبان حي السامر	
شارع زيد بن الخطاب حي الشفا	04	شارع الأمين حي الشفا				شارع خميس مشيط حي السامر	01

شارع عبدالرحمن الفيصل حي السامر	02	شارع نايف بن عبدالعزيز حي السامر	02

إجمالي الصفحة ٩٧ لوحة

رئيس قسم المشاريع

م/ نائف عبدالله الحازمي

رئيس بلدية محافظة المهد

محمد بن راضي الحربي

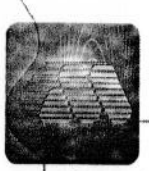

أد-آرت ميديان للإعلان
ADART MEDYAN SIGNS

All design information shown is the sole property of Ad-Art Medyan Signs and remains so until a contract for manufacture and supply or installation is mutually confirmed. It cannot be copied or used in any form by third parties without written consent from the owner. Colors shown on this layout will not necessarily match the actual colors after manufacturing. Specific colo code

Approved by
Client :
Signature :

Signtype : Street Sign
Client : Al Mahd Municipality

Drawn by : Abu'nnasr
All Dimensions in mm. :
Ref.no. :
Checked by :

Date : ٢٤/٠٢/١٤٣٣
Scale : 1 : 20
Rev. : ١
Date : ١٨/٠١/٢٠١٢

Enq : E-٠٠٠/١٠
Qtn : Q-٠٠٠/١٠
W.O.: ٠٦١/٢٠١٠
Contact:

تصميم لوحات أسماء الشوارع والأحياء عقد رقم ٧٠٠ - ١٤٣١ هـ

مقاس اللوحة ١٠٠٠مم×٣١٠مم

شارع الملك عبدالله بن عبدالعزيز حي العلم	12	شارع مروان بن الحكم حي العلم	02	شارع المغرب حي العلم	05	شارع جدة حي العلم	05	شارع نجران حي العلم	02
شارع أمير المؤمنين عثمان بن عفان حي العلم	07	شارع الكامل حي العلم	02	شارع أسامة الخياط حي العلم	04	شارع انتصار العقيل حي العلم	02	شارع مروان بن محمد حي العلم	02
شارع الملك فيصل حي العلم	11	شارع العزبن عبدالسلام حي العلم	06	شارع حطين حي العلم	03	شارع المعتصم بالله حي العلم	04	شارع الأمير سلطان حي العلم	06
شارع الخليفة أبوبكر الصديق حي العلم	04	شارع القادسية حي العلم	02	شارع السويرقية حي العلم	04	شارع النابغة الذبياني حي العلم	03	شارع سعيد بن المسيب حي العلم	04
شارع عز الدين القسام حي العلم	04	شارع الأمير فواز بن عبدالعزيز حي العلم	11	شارع الطبري حي العلم	04	شارع حاذة حي العلم	05	شارع الحديبية حي العلم	03
شارع أحمد محمد علي حي العلم	03	شارع أحمد زويل حي العلم	02	شارع الأمير عبدالعزيز بن عياف آل مقرن حي العلم	06	شارع أبي بن كعب حي العلم	06	شارع الفهرست حي العلم	05
شارع فيصل بن عبدالمجيد حي العلم	05	شارع ياقوت الحموي حي العلم	04	شارع الحباب بن المنذر حي العلم	04	شارع الدهناء حي العلم	02	شارع عمرو بن شرحبيل حي العلم	04

إجمالي الصفحة ١٥٨ لوحة

رئيس قسم المشاريع

م/ نائف عبدالله الحازمي

رئيس بلدية محافظة المهد

محمد بن راضي الحربي

آد-آرت مديان للإعلان
ADART MEDYAN SIGNS

All design information shown is the sole property of Ad-Art Medyan Signs and remains so until a contract for manufacture and supply or installation is mutually confirmed. It cannot be copied or used in any form by third parties without written consent from the owner. Colors shown on this layout will not necessarily match the actual colors after manufacturing. Specific colo code

Approved by
Client :
Signature :

Signtype : Street Sign
Client : Al Mahd Municipality

Drawn by : Abu'nnasr
All Dimensions in mm. :
Ref.no. :
Checked by :

Date : ٢٤/٠٢/١٤٣٣
Scale : 1 : 20
Rev. : ١
Date : ١٨/٠١/٢٠١٣

Enq : E-٠٠٠/١٠
Qtn : Q-٠٠٠/١٠
W. O. : ٠٦١/٢٠١٠
Contact :

تصميم لوحات أسماء الشوارع والأحياء عقد رقم ٢٠٠ - ١٤٣١ هـ

مقاس اللوحة ١٠٠٠مم×٣١٠مم

شارع أسامة الفقيه حي الصفا 03	شارع سهيل بن عمرو حي الصفا 03	شارع بريدة حي الصفا 02
شارع صالح العبودي حي الصفا 07	شارع بنت الشاطئ حي الصفا 06	شارع يزيد بن معاوية حي الصفا 02
شارع غازي مدني حي الصفا 03	شارع ذات الصواري حي الصفا 03	شارع أبو الدرداء حي الصفا 01
شارع الرقابية حي الصفا 06	شارع عمار بن ياسر حي الصفا 04	شارع أبي موسى الأشعري حي الصفا 02
شارع رضا عبيد حي الصفا 03	شارع أمير المؤمنين علي بن أبي طالب حي الصفا 02	شارع الملك فهد حي الصفا 03
شارع محمود مسفر حي الصفا 04	شارع مطلب النفيسة حي الصفا 02	
شارع أبي بن كعب حي الصفا 06	شارع شعيب السايلة حي الصفا 02	

إجمالي الصفحة ٦٤ لوحة

رئيس قسم المشاريع

م/ نائف عبدالله الحازمي

رئيس بلدية محافظة المهد

محمد بن ماضي الحربي

أد-آرت ميديان للإعلان
ADART MEDYAN SIGNS

All design information shown is the sole property of Ad-Art Medyan Signs and remains so until a contract for manufacture and supply or installation is mutually confirmed. It cannot be copied or used in any form by third parties without written consent from the owner. Colors shown on this layout will not necessarily match the actual colors after manufacturing. Specific colo code

Approved by	Signtype : Street Sign	Drawn by : Abu'nnasr	Date : ٢٤/٠٢/١٤٣٣	Enq : E-٠٠٠/١٠
Client :		All Dimensions in mm. :	Scale : 1 : 20	Qtn : Q-٠٠٠/١٠
Signature :	Client : Al Mahd Municipality	Ref.no. :	Rev. : ١	W. O. : ٠٦١/٢٠١٠
		Checked by :	Date : ١٨/٠١/٢٠١٢	Contact:

تصميم لوحات أسماء الشوارع والأحياء عقد رقم ٢٠٠ - ١٤٣١ هـ

مقاس اللوحة ١٠٠٠مم×٣١٠مم

شارع الهمجية حي العلم	04	شارع سلمان الفارسي حي العلم	06
شارع نهر العاص حي العلم	05	شارع معروف الرصافي حي العلم	02
شارع حمص حي العلم	02	شارع عاصم بن أبي النجود حي العلم	02
شارع عبدالرحمن الناصر حي العلم	04	شارع الأمير فيصل بن فهد حي العلم	03
شارع محمد حسن فقي حي العلم	03	شارع مصعب بن الزبير حي العلم	07
شارع حافظ إبراهيم حي العلم	03	شارع القاضي عياض حي العلم	03
شارع صهيب بن سنان حي العلم	06	شارع ابن النفيس حي العلم	01

شارع الصومال حي العلم	01	شارع طلحة بن الزبير حي العلم	03
شارع عبدالرحمن رفيع حي العلم	04	شارع عبدالله بن المقفع حي العلم	02
شارع الأخضر القيم حي العلم	04	شارع صهيب الرومي حي العلم	04
شارع مسقط حي العلم	03	شارع سهلة بركة حي العلم	03
شارع المندسة حي العلم	04	شارع أبو بكر الجزائري حي العلم	01
شارع الهادي حي العلم	03	شارع محمد بن سيرين حي العلم	01
شارع نهر الربيع حي العلم	04	شارع أمير المؤمنين علي بن أبي طالب حي العلم	01

إجمالي الصفحة ٨٩ لوحة

رئيس بلدية محافظة المهد

محمد بن راضي الحربي

رئيس قسم المشاريع

م/ نائف عبدالله الحازمي

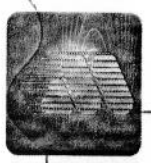

أد-آرت مديان للإعلان
ADART MEDYAN SIGNS

All design information shown is the sole property of Ad-Art Medyan Signs and remains so until a contract for manufacture and supply or installation is mutually confirmed. It cannot be copied or used in any form by third parties without written consent from the owner. Colors shown on this layout will not necessarily match the actual colors after manufacturing. Specific colo code

Approved by		Signtype :	Street Sign	Drawn by :	Abu'nnasr	Date :	٢٤/٠٣/١٤٣٣
Client :				All Dimensions in mm. :		Scale :	1 : 20
Signature :		Client :	Al Mahd Municipality	Ref.no. :		Rev. :	١
				Checked by :		Date :	١٨/٠١/٢٠١٢

Enq :	E-٠٠٠/١٠
Qtn :	Q-٠٠٠/١٠
W. O. :	٠٦١/٣٠١٠
Contact :	

تصميم لوحات أسماء الشوارع والأحياء عقد رقم ٢٠٠ - ١٤٣١ هـ

مقاس اللوحة١٦٠٠×٦٠٠ملم مضاءة من الداخل

	١٠	٩	٨	٧	٦	٥	٤	٣	٢	١
٢١٣٤	١٨١	١٨٠	١٩٤	١٩٢	٢٠٥	٢٠٦	٢٤٤	٢٤٤	٢٤٤	٢٤٤
	٢٠	١٩	١٨	١٧	١٦	١٥	١٤	١٣	١٢	١١
١١٢٨	٦٨	٧٣	٨٨	٨٨	١١٦	١١٥	١٣٧	١٣٢	١٦٠	١٥١
	٣٠	٢٩	٢٨	٢٧	٢٦	٢٥	٢٤	٢٣	٢٢	٢١
٤٩٨	٤٠	٤٢	٤٤	٤٤	٤٦	٥٠	٥٤	٥٤	٦٢	٦٢
	٤٠	٣٩	٣٨	٣٧	٣٦	٣٥	٣٤	٣٣	٣٢	٣١
٣٣٩	٢٥	٣٣	٣١	٣٣	٣٤	٣٤	٣٦	٣٧	٣٧	٣٩
	٥٠	٤٩	٤٨	٤٧	٤٦	٤٥	٤٤	٤٣	٤٢	٤١
٢٢٣	٢١	٢١	٢١	٢١	٢٢	٢٢	٢٢	٢٤	٢٤	٢٥
	٦٠	٥٩	٥٨	٥٧	٥٦	٥٥	٥٤	٥٣	٥٢	٥١
٢٠١	١٩	١٩	١٩	٢٠	٢٠	٢١	٢٠	٢١	٢١	٢١
	٧٠	٦٩	٦٨	٦٧	٦٦	٦٥	٦٤	٦٣	٦٢	٦١
١٦٧	١٤	١٣	١٤	١٣	١٩	١٨	١٩	١٩	١٩	١٩
	٨٠	٧٩	٧٨	٧٧	٧٦	٧٥	٧٤	٧٣	٧٢	٧١
١٣٤	١٤	١٢	١٤	١٣	١٤	١٣	١٤	١٣	١٤	١٣

إجمالي الصفحة
٤٨٢٤ لوحة

رئيس بلدية محافظة المهد
محمد بن راضي الحربي

رئيس قسم المشاريع
م/ نائف عبدالله الحازمي

أد-آرت مديان للإعلان
AD ART MEDYAN SIGNS

All design information shown is the sole property of Ad-Art Medyan Signs and remains so until a contract for manufacture and supply or installation is mutually confirmed. It cannot be copied or used in any form by third parties without written consent from the owner. Colors shown on this layout will not necessarily match the actual colors after manufacturing. Specific color code or number should be mutually agreed.

Approved by
Client :
Signature :
Date :

Signtype : أرقام المنازل
Client : Al Mahd Municipality

Drawn by : Abu'nnasr
All Dimensions in mm. :
Ref.no. :
Checked by :

Date : ٢٤/٠٢/١٤٣٣
Scale : 1 : 20
Rev. : 1
Date : ١٨/٠١/٢٠١٢

Enq : E-000/10
Qtn : Q-000/10
W.O. : 061/2010
Contact :

تصميم لوحات ترقيم المنازل عقد رقم ٢٠٠ - ١٤٢١ هـ

مقاس اللوحة ١٥٠×١٠٠ ملم

	٩٠	٨٩	٨٨	٨٧	٨٦	٨٥	٨٤	٨٣	٨٢	٨١
١٢٣	١٣	١١	١٣	١١	١٤	١١	١٤	١١	١٤	١١
	١٠٠	٩٩	٩٨	٩٧	٩٦	٩٥	٩٤	٩٣	٩٢	٩١
١٠٥	١٠	١٠	١٠	١٠	١٠	١٢	١٠	١١	١١	١١
	١١٠	١٠٩	١٠٨	١٠٧	١٠٦	١٠٥	١٠٤	١٠٣	١٠٢	١٠١
٩٩	١٠	٩	١٠	١٠	١٠	١٠	١٠	١٠	١٠	١٠
	١٢٠	١١٩	١١٨	١١٧	١١٦	١١٥	١١٤	١١٣	١١٢	١١١
٩٠	٩	٨	٩	٩	٩	٩	٩	٩	١٠	٩
	١٣٠	١٢٩	١٢٨	١٢٧	١٢٦	١٢٥	١٢٤	١٢٣	١٢٢	١٢١
٧٤	٧	٧	٧	٧	٧	٧	٨	٨	٨	٨
	١٤٠	١٣٩	١٣٨	١٣٧	١٣٦	١٣٥	١٣٤	١٣٣	١٣٢	١٣١
٦٤	٦	٦	٦	٦	٦	٦	٧	٧	٧	٧
								١٤٥	١٤٣	١٤١
٢١								٧	٧	٧

إجمالي عدد اللوحات

٥٤٠٠ لوحة

إجمالي الصفحة

٥٧٦ لوحة

رئيس بلدية محافظة المهد

محمد بن راضي الحربي

رئيس قسم المشاريع

م/ نائف عبدالله الحازمي

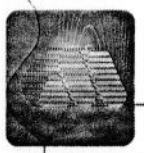

أد-آرت ميديان للإعلان

AD ART MEDYAN SIGNS

All design information shown is the sole property of Ad-Art Medyan Signs and remains so until a contract for manufacture and supply or installation is mutually confirmed. It cannot be copied or used in any form by third parties without written consent from the owner. Colors shown on this layout will not necessarily match the actual colors after manufacturing. Specific color code or number should be mutually agreed.

Approved by		Signtype :	أرقام المنازل	Drawn by	: Abu'nnasr	Date :	٢٤/٠٣/١٤٣٣	Enq :	E-000/10
Client	:			All Dimensions In mm.	:	Scale :	1 : 20	Qtn :	Q-000/10
Signature	:	Client	: Al Mahd Municipality	Ref.no.	:	Rev. :	١	W. O. :	061/2010
Date	:			Checked by	:	Date :	١٨/٠١/٢٠١٢	Contact :	

تصميم لوحات أسماء الشوارع والأحياء عقد رقم ٣٠٠ ١٤٣١ هـ

مقاس اللوحة ١٠٠٠مم×٣١٠مم

شارع عرعر حي الورود	03	شارع أسامة شبكشي حي الورود	03	شارع عمر قاضي حي الورود	02	شارع غزة حي الورود	02
شارع قطر حي الورود	03	شارع الهرارة حي الورود	02	شارع اليمن حي الورود	03	شارع أمير المؤمنين علي بن أبي طالب حي الورود	02
شارع تهامة حي الورود	04	شارع الأنبار حي الورود	05	شارع الخنساء حي الورود	02	شارع عبدالفتاح ناظر حي الورود	04
شارع عبدالوهاب عبدالواسع حي الورود	03	شارع خيبر حي الورود	03	شارع بلال بن رباح حي الورود	01	شارع علي النملة حي الورود	02
شارع ابن القيم حي الورود	08	شارع صهيب بن سنان حي الورود	02	شارع عكرمة بن جهل حي الورود	02	شارع عبدالعزيز الربيع حي الورود	03
شارع مشعل السديري حي الورود	05	شارع سفيان بن معاوية حي الورود	01	شارع عبدالله بن خميس حي الورود	02	شارع حمد الجاسر حي الورود	03
شارع مؤتة حي الورود	04	شارع الأمير عبدالرحمن بن سعود حي الورود	04	شارع الكرامة حي الورود	03	شارع الإمام عبدالرحمن الفيصل حي الورود	

إجمالي الصفحة ١١٧ لوحة

رئيس بلدية محافظة المهد

محمد بن راضي الحربي

رئيس قسم المشاريع

م/ نائف عبدالله الحازمي

أد-آرت ميديان للإعلان
AD ART MEDYAN SIGNS

All design information shown is the sole property of Ad-Art Medyan Signs and remains so until a contract for manufacture and supply or installation is mutually confirmed. It cannot be copied or used in any form by third parties without written consent from the owner. Colors shown on this layout will not necessarily match the actual colors after manufacturing. Specific colo code

Approved by
Client :
Signature :

Signtype : Street Sign
Client : Al Mahd Municipality

Drawn by : Abu'nnasr
All Dimensions in mm. :
Ref.no. :
Checked by :

Date : ٢٤/٠٢/١٤٣٣
Scale : 1 : 20
Rev. : ١
Date : ١٨/٠١/٢٠١٢

Enq : E-٠٠٠/١٠
Qtn : Q-٠٠٠/١٠
W. O. : ٠٦١/٢٠١٠
Contact :

تصميم لوحات أسماء الشوارع والأحياء عقد رقم ٠٠٠ لعام ١٤٣١ هـ

مقاس اللوحة ١٠٠٠مم×٣١٠مم

شارع خديجة بنت خويلد حي الورود	04	شارع طرفة بن العبد حي الورود	03	شارع أبوعبيدة بن الجراح حي الورود	15	شارع أمير المؤمنين عمر بن الخطاب حي الورود	04	شارع الأمير تركي بن ناصر حي الورود
شارع السروات حي الورود	03	شارع سوارق حي الورود	03	شارع عبدالله بن عباس حي الورود	05	شارع عبدالله الجعيش حي الورود	03	شارع ذات الصوراي حي الورود
شارع حسان بن ثابت حي الورود	04	شارع أبي تمام حي الورود	02	شارع أبي ذر حي الورود	04	شارع نجار حي الورود	05	شارع الأمير محمد بن فهد حي الورود
شارع جرير حي الورود	03	شارع النخيل حي الورود	04	شارع الأمير محمد بن نايف حي الورود	03	شارع اليرموك حي الورود	03	شارع جازان حي الورود
شارع الروضة حي الورود	03	شارع الدوحة حي الورود	02	شارع حاتم الطائي حي الورود	06	شارع عبدالله الجفري حي الورود	04	شارع الرفيعي حي الورود
شارع طلحة بن عبيدالله حي الورود	04	شارع الأمير الوليد بن طلال حي الورود	03	شارع السحاب حي الورود	03	شارع جبل العلم حي الورود	03	شارع الهيثم حي الورود
شارع الضباب حي الورود	06	شارع المجد حي الورود	14	شارع الأمير سلطان حي الورود	05	شارع المهدي حي الورود	06	شارع وهدان حي الورود

إجمالي الصفحة ١٦٠ لوحة

رئيس بلدية محافظة المهد

محمد بن راضي الحربي

رئيس قسم المشاريع

م/ نائف عبدالله الحازمي

أد-آرت ميديان للإعلان
AD ART MEDYAN SIGNS

All design information shown is the sole property of Ad-Art Medyan Signs and remains so until a contract for manufacture and supply or installation is mutually confirmed. It cannot be copied or used in any form by third parties without written consent from the owner. Colors shown on this layout will not necessarily match the actual colors after manufacturing. Specific colo code

Approved by
Client :
Signature :

Signtype : Street Sign
Client : Al Mahd Municipality

Drawn by : Abu'nnasr
All Dimensions in mm. :
Ref.no. :
Checked by :

Date : ٢٤/٠٢/١٤٣٣
Scale : 1 : 20
Rev. : ١
Date : ١٨/٠١/٢٠١٢

Enq : E-٠٠٠/١٠
Qtn : Q-٠٠٠/١٠
W.O. : ٠٦١/٢٠١٠
Contact :

... الشوارع وإحياء عقد رقم ٤٠٠ لعام ١٤٣١ هـ

مقاس اللوحة ١٠٠٠مم×٣١٠مم

شارع الملك فهد بن عبدالعزيز حي الورود	13	شارع صالح آل الشيخ حي الورود	02	شارع حذيفة بن اليمان حي الورود	03	شارع صلالة حي الورود	03	شارع بيضان حي الورود	03
شارع الملك خالد حي الورود	13	شارع عبدالرحمن العشماوي حي الورود	02	شارع أمير المؤمنين عثمان بن عفان ﷺ حي الورود	08	شارع بلاط الشهداء حي الورود	03	شارع الجواهري حي الورود	05
شارع أمير المؤمنين أبوبكر الصديق ﷺ حي الورود	05	شارع عبدالرحمن بن عوف حي الورود	06	شارع البدائع حي الورود	03	شارع عبدالرحمن بن خلدون حي الورود	03	شارع إسطنبول حي الورود	05
شارع أبي العتاهية حي الورود	02	شارع عبدالله بن عمر حي الورود	05	شارع أشبيلية حي الورود	05	شارع عبدالله بن مسعود حي الورود	08	شارع الفيصلية حي الورود	03
شارع سعد بن عبادة حي الورود	07	شارع حمد المانع حي الورود	03	شارع أحمد السباعي حي الورود	07	شارع جزر القمر حي الورود	03	شارع العين حي الورود	03
شارع عمرو بن عبدالعزيز حي الورود	06	شارع الدار البيضاء حي الورود	03	شارع الجبيل حي الورود	04	شارع رايان حي الورود	03	شارع الأمير عبدالمجيد حي الورود	09
شارع محمد الجار الله حي الورود	02	شارع الأمير متعب بن عبدالله حي الورود	06	شارع الزهراء (فاطمة) حي الورود	03	شارع عمر أبو ريشة حي الورود	05	شارع أحد حي الورود	03

إجمالي الصفحة ١٦٧ لوحة

رئيس بلدية محافظة المهد

محمد بن راضي الحربي

رئيس قسم المشاريع

م/ نائف عبدالله الحازمي

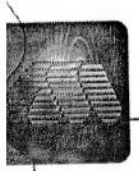

أد-آرت ميديان للإعلان
ADART MEDYAN SIGNS

All design information shown is the sole property of Ad-Art Medyan Signs and remains so until a contract for manufacture and supply or installation is mutually confirmed. It cannot be copied or used in any form by third parties without written consent from the owner. Colors shown on this layout will not necessarily match the actual colors after manufacturing. Specific colo code

Approved by
Client :
Signature :

Signtype : Street Sign
Client : Al Mahd Municipality

Drawn by : Abu'nnasr
All Dimensions in mm. :
Ref.no. :
Checked by :

Date : ٢٤/٠٢/١٤٣٣
Scale : 1 : 20
Rev. : ١
Date : ١٨/٠١/٢٠١٢

Enq : E-٠٠٠/١٠
Qtn : Q-٠٠٠/١٠
W.O. : ٠٦١/٢٠١٠
Contact :

تصميم لوحات أسماء الشوارع والأحياء عقد رقم ٢٠٠ - ١٤٣١ هـ

مقاس اللوحة ١٠٠٠مم×٣١٠مم

شارع الخليفة أبوبكر الصديق رضي الله عنه حي الذهب	10	شارع المتنبي حي الذهب	03	شارع الأمير خالد الفيصل حي الذهب	09	شارع العقد الفريد حي الذهب	04	شارع حليمة السعد حي الذهب
شارع الملك فهد بن عبدالعزيز حي الذهب	04	شارع الجولان حي الذهب	02	شارع الجريسية حي الذهب	03	شارع دبي حي الذهب	06	شارع العزيزية حي الذهب
شارع الأمير عبدالمحسن حي الذهب	08	شارع البرد حي الذهب	07	شارع عثمان الصالح حي الذهب	06	شارع حرجاء حي الذهب	04	شارع الخبر حي الذهب
شارع أمير المؤمنين عمر بن الخطاب رضي الله عنه حي الذهب	10	شارع الرحيق حي الذهب	04	شارع اليرموك حي الذهب	06	شارع مارية القبطية حي الذهب	05	شارع الهجرة حي الذهب
شارع بغداد حي الذهب	02	شارع صلاح الدين الأيوبي حي الذهب	05	شارع صايد حي الذهب	04	شارع النيل حي الذهب	03	
شارع أبوالأسود الدؤلي حي الذهب	03	شارع احاد سلمى حي الذهب	04	شارع المنهل حي الذهب	04	شارع ذات النطاقين حي الذهب	04	
شارع الفلاح حي الذهب	03	شارع المروة حي الذهب	03	شارع الفرزدق حي الذهب	02	شارع أم كلثوم حي الذهب	04	

إجمالي الصفحة ١٤٨ لوحة

رئيس بلدية محافظة المهد

محمد بن راضي الحربي

رئيس قسم المشاريع

م/ نائف عبدالله الحازمي

أد-آرت ميديان للإعلان
AD ART MEDYAN SIGNS

All design information shown is the sole property of Ad-Art Medyan Signs and remains so until a contract for manufacture and supply or installation is mutually confirmed. It cannot be copied or used in any form by third parties without written consent from the owner. Colors shown on this layout will not necessarily match the actual colors after manufacturing. Specific color code or number should be mutually agreed.

Approved by
Client :
Signature :
Date :

Signtype : Street Sign
Client : Al Mahd Municipality

Drawn by : Abu'nnasr
All Dimensions in mm. :
Ref.no. :
Checked by :

Date : ٢٤/٠٢/١٤٣٣
Scale : 1 : 20
Rev. : ١
Date : ١٨/٠١/٢٠١٢

Enq : E-000/10
Qtn : Q-000/10
W.O. : 061/2010
Contact :

تصميم لوحات أسماء الشوارع والأحياء عقد رقم ٢٠٠ لعام ١٤٣١ هـ

مقاس اللوحة ١٠٠٠مم×٣١٠مم

شارع الملك فهد بن عبدالعزيز حي الشفا	02	شارع عمرو بن الجموح حي الشفا	07	شارع السويرقية حي الشفا	05	شارع أسماء بنت أبي بكر حي السامر	03	شارع عبدالرحمن الفيصل حي السامر	02
شارع الأمير مقرن حي الشفا	11	شارع علي الطنطاوي حي الشفا	04	شارع الفرات حي الشفا	04	شارع القدس حي السامر	01	شارع نايف بن عبدالعزيز حي السامر	02
شارع أمير المؤمنين عثمان بن عفان رضي الله عنه حي الشفا	03	شارع الأمير عبدالرحمن بن مساعد حي الشفا	05	شارع مروج الذهب حي الشفا	04	شارع الخليل أحمد الفراهيدي حي السامر	01		
شارع الملك عبدالعزيز حي الشفا	06	شارع توفيق الحكيم حي الشفا	03	شارع عبادة بن الصامت حي الشفا	03	شارع الخندق حي السامر	01		
شارع حسان رفة حي الشفا	04	شارع هاشم عبده هاشم حي الشفا	04	شارع مفرج السيد حي الشفا	04	شارع عبدالرحمن الأوزاعي حي السامر	02		
شارع عثمان بن مزعون حي الشفا	03	شارع الدمام حي الشفا	02	شارع سوريا حي الشفا	02	شارع الغلبان حي السامر	02		
شارع زيد بن الخطاب حي الشفا	02	شارع الأمين حي الشفا	04			شارع خميس مشيط حي السامر	01		

رئيس قسم المشاريع

م/ نائف عبدالله الحازمي

رئيس بلدية محافظة المهد

محمد بن راضي الحربي

إجمالي الصفحة ٩٧ لوحة

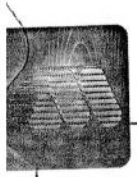

أد-آرت مديان للإعلان
AD ART MEDYAN SIGNS

All design information shown is the sole property of Ad-Art Medyan Signs and remains so until a contract for manufacture and supply or installation is mutually confirmed. It cannot be copied or used in any form by third parties without written consent from the owner. Colors shown on this layout will not necessarily match the actual colors after manufacturing. Specific colo code

Approved by
Client :
Signature :

Signtype : Street Sign
Client : Al Mahd Municipality

Drawn by : Abu'nnasr
All Dimensions in mm. :
Ref.no. :
Checked by :

Date : ٢٤/٠٢/١٤٣٣
Scale : 1 : 20
Rev. : ١
Date : ١٨/٠١/٢٠١٢

Enq : E-٠٠٠/١٠
Qtn : Q-٠٠٠/١٠
W.O. : ٠٦١/٢٠١٠
Contact:

تصميم لوحات أسماء الشوارع والأحياء عقد رقم ٢٠ - ١٤٣١ هـ

مقاس اللوحة ١٠٠٠مم×٣١٠مم

شارع أسامة الفقيه حي الصفا 03	شارع سهيل بن عمرو حي الصفا 03	شارع بريدة حي الصفا 02
شارع صالح العبودي حي الصفا 07	شارع بنت الشاطئ حي الصفا 06	شارع يزيد بن معاوية حي الصفا 02
شارع غازي مدني حي الصفا 03	شارع ذات الصواري حي الصفا 03	شارع أبو الدرداء حي الصفا 01
شارع الرقابية حي الصفا 06	شارع عمار بن ياسر حي الصفا 04	شارع أبي موسى الأشعري حي الصفا 02
شارع رضا عبيد حي الصفا 03	شارع أمير المؤمنين علي بن أبي طالب حي الصفا 02	شارع الملك فهد حي الصفا 03
شارع محمود مسفر حي الصفا 04	شارع مطلب النفيسة حي الصفا 02	
شارع أبي بن كعب حي الصفا 06	شارع شعيب السايلة حي الصفا 02	

إجمالي الصفحة ٦٤ لوحة

رئيس قسم المشاريع

م/ نائف عبدالله الحازمي

رئيس بلدية محافظة المهد

عن

محمد بن راضي الحربي

أد-آرت ميديان للإعلان
ADART MEDYAN SIGNS

All design information shown is the sole property of Ad-Art Medyan Signs and remains so until a contract for manufacture and supply or installation is mutually confirmed. It cannot be copied or used in any form by third parties without written consent from the owner. Colors shown on this layout will not necessarily match the actual colors after manufacturing. Specific colo code

Approved by
Client :
Signature :

Signtype : Street Sign
Client : Al Mahd Municipality

Drawn by : Abu'nnasr
All Dimensions in mm. :
Ref.no. :
Checked by :

Date : ٢٤/٠٢/١٤٣٣
Scale : 1 : 20
Rev. : ١
Date : ١٨/٠١/٢٠١٢

Enq : E-٠٠٠/١٠
Qtn : Q-٠٠٠/١٠
W.O. : ٠٦١/٢٠١٠
Contact :

تصميم لوحات أسماء الشوارع والأحياء عقد رقم ٢٠٠/ ١٤٣١ هـ

مقاس اللوحة ١٠٠٠مم×٣١٠مم

شارع الهمجية حي العلم 04	شارع سلمان الفارسي حي العلم 06	شارع طلحة بن الزبير حي العلم 03	شارع الصومال حي العلم 01
شارع نهر العاص حي العلم 05	شارع معروف الرصافي حي العلم 02	شارع عبدالله بن المقفع حي العلم 02	شارع عبدالرحمن رفيع حي العلم 04
شارع حمص حي العلم 02	شارع عاصم بن أبي النجود حي العلم 02	شارع صهيب الرومي حي العلم 04	شارع الأخضر القيم حي العلم 04
شارع عبدالرحمن الناصر حي العلم 04	شارع الأمير فيصل بن فهد حي العلم 03	شارع سهلة بركة حي العلم 03	شارع مسقط حي العلم 03
شارع محمد حسن فقي حي العلم 03	شارع مصعب بن الزبير حي العلم 07	شارع أبو بكر الجزائري حي العلم 01	شارع المندسة حي العلم 04
شارع حافظ إبراهيم حي العلم 03	شارع القاضي عياض حي العلم 03	شارع محمد بن سيرين حي العلم 01	شارع الهادي حي العلم 03
شارع صهيب بن سنان حي العلم 06	شارع ابن النفيس حي العلم 01	شارع أمير المؤمنين علي بن أبي طالب حي العلم 01	شارع نهر الربيع حي العلم 04

إجمالي الصفحة ٨٩ لوحة

رئيس بلدية محافظة المهد

محمد بن راضي الحربي

رئيس قسم المشاريع

م/ نائف عبدالله الحازمي

أد-آرت مديان للإعلان
ADART MEDYAN SIGNS

All design information shown is the sole property of Ad-Art Medyan Signs and remains so until a contract for manufacture and supply or installation is mutually confirmed. It cannot be copied or used in any form by third parties without written consent from the owner. Colors shown on this layout will not necessarily match the actual colors after manufacturing. Specific colo code

Approved by
Client :
Signature :

Signtype : Street Sign
Client : Al Mahd Municipality

Drawn by : Abu'nnasr
All Dimensions in mm. :
Ref.no. :
Checked by :

Date : ٢٤/٠٢/١٤٣٣
Scale : 1 : 20
Rev. : ١
Date : ١٨/٠١/٢٠١٢

Enq : E-٠٠٠/١٠
Qtn : Q-٠٠٠/١٠
W. O. : ٠٦١/٢٠١٠
Contact :

تصميم لوحات أسماء الشوارع والأحياء عقد رقم ٣٠٠ ١٤٣١ هـ

مقاس اللوحة ١٠٠٠مم×٣١٠مم

شارع الملك عبدالله بن عبدالعزيز حي العلم	12	شارع مروان بن الحكم حي العلم	02	شارع المغرب حي العلم	05	شارع جدة حي العلم	05	شارع نجران حي العلم	02
شارع أمير المؤمنين عثمان بن عفان رضي الله عنه حي العلم	07	شارع الكامل حي العلم	02	شارع أسامة الخياط حي العلم	04	شارع انتصار العقيل حي العلم	02	شارع مروان بن محمد حي العلم	02
شارع الملك فيصل حي العلم	11	شارع العزبن عبدالسلام حي العلم	06	شارع حطين حي العلم	03	شارع المعتصم بالله حي العلم	04	شارع الأمير سلطان حي العلم	06
شارع أمير المؤمنين أبوبكر الصديق رضي الله عنه حي العلم	04	شارع القادسية حي العلم	02	شارع السويرقية حي العلم	04	شارع النابغة الذبياني حي العلم	03	شارع سعيد بن المسيب حي العلم	04
شارع عز الدين القسام حي العلم	04	شارع الأمير فوازبن عبدالعزيز حي العلم	11	شارع الطبري حي العلم	04	شارع حاذة حي العلم	05	شارع الحديبية حي العلم	03
شارع أحمد محمد علي حي العلم	03	شارع أحمد زويل حي العلم	02	شارع الأمير عبدالعزيزبن عياف آل مقرن حي العلم	06	شارع أبي بن كعب حي العلم	06	شارع الفهرست حي العلم	05
شارع فيصل بن عبدالمجيد حي العلم	05	شارع ياقوت الحموي حي العلم	04	شارع الحباب بن المنذر حي العلم	04	شارع الدهناء حي العلم	02	شارع عمروبن شرحبيل حي العلم	04

إجمالي الصفحة ١٥٨ لوحة

رئيس بلدية محافظة المهد

عن

محمد بن راضي الحربي

رئيس قسم المشاريع

م/ نائف عبدالله الحازمي

أد-آرت مديان للإعلان
AD ART MEDYAN SIGNS

All design information shown is the sole property of Ad-Art Medyan Signs and remains so until a contract for manufacture and supply or installation is mutually confirmed. It cannot be copied or used in any form by third parties without written consent from the owner. Colors shown on this layout will not necessarily match the actual colors after manufacturing. Specific colo code

Approved by
Client :
Signature :

Signtype : Street Sign
Client : Al Mahd Municipality

Drawn by : Abu'nnasr
All Dimensions in mm. :
Ref.no. :
Checked by :

Date : ٢٤/٠٢/١٤٣٣
Scale : 1 : 20
Rev. : ١
Date : ١٨/٠١/٢٠١٢

Enq : E-٠٠٠/١٠
Qtn : Q-٠٠٠/١٠
W.O.: ٠٦١/٢٠١٠
Contact :